


この図面等は、土地区画整理事業に関する参考資料として提供しています。
 ○図面等は換地処分時のものであり、現在の状況とは異なる場合があります。
 ○図面等によって、境界等が確定されるものではありません。

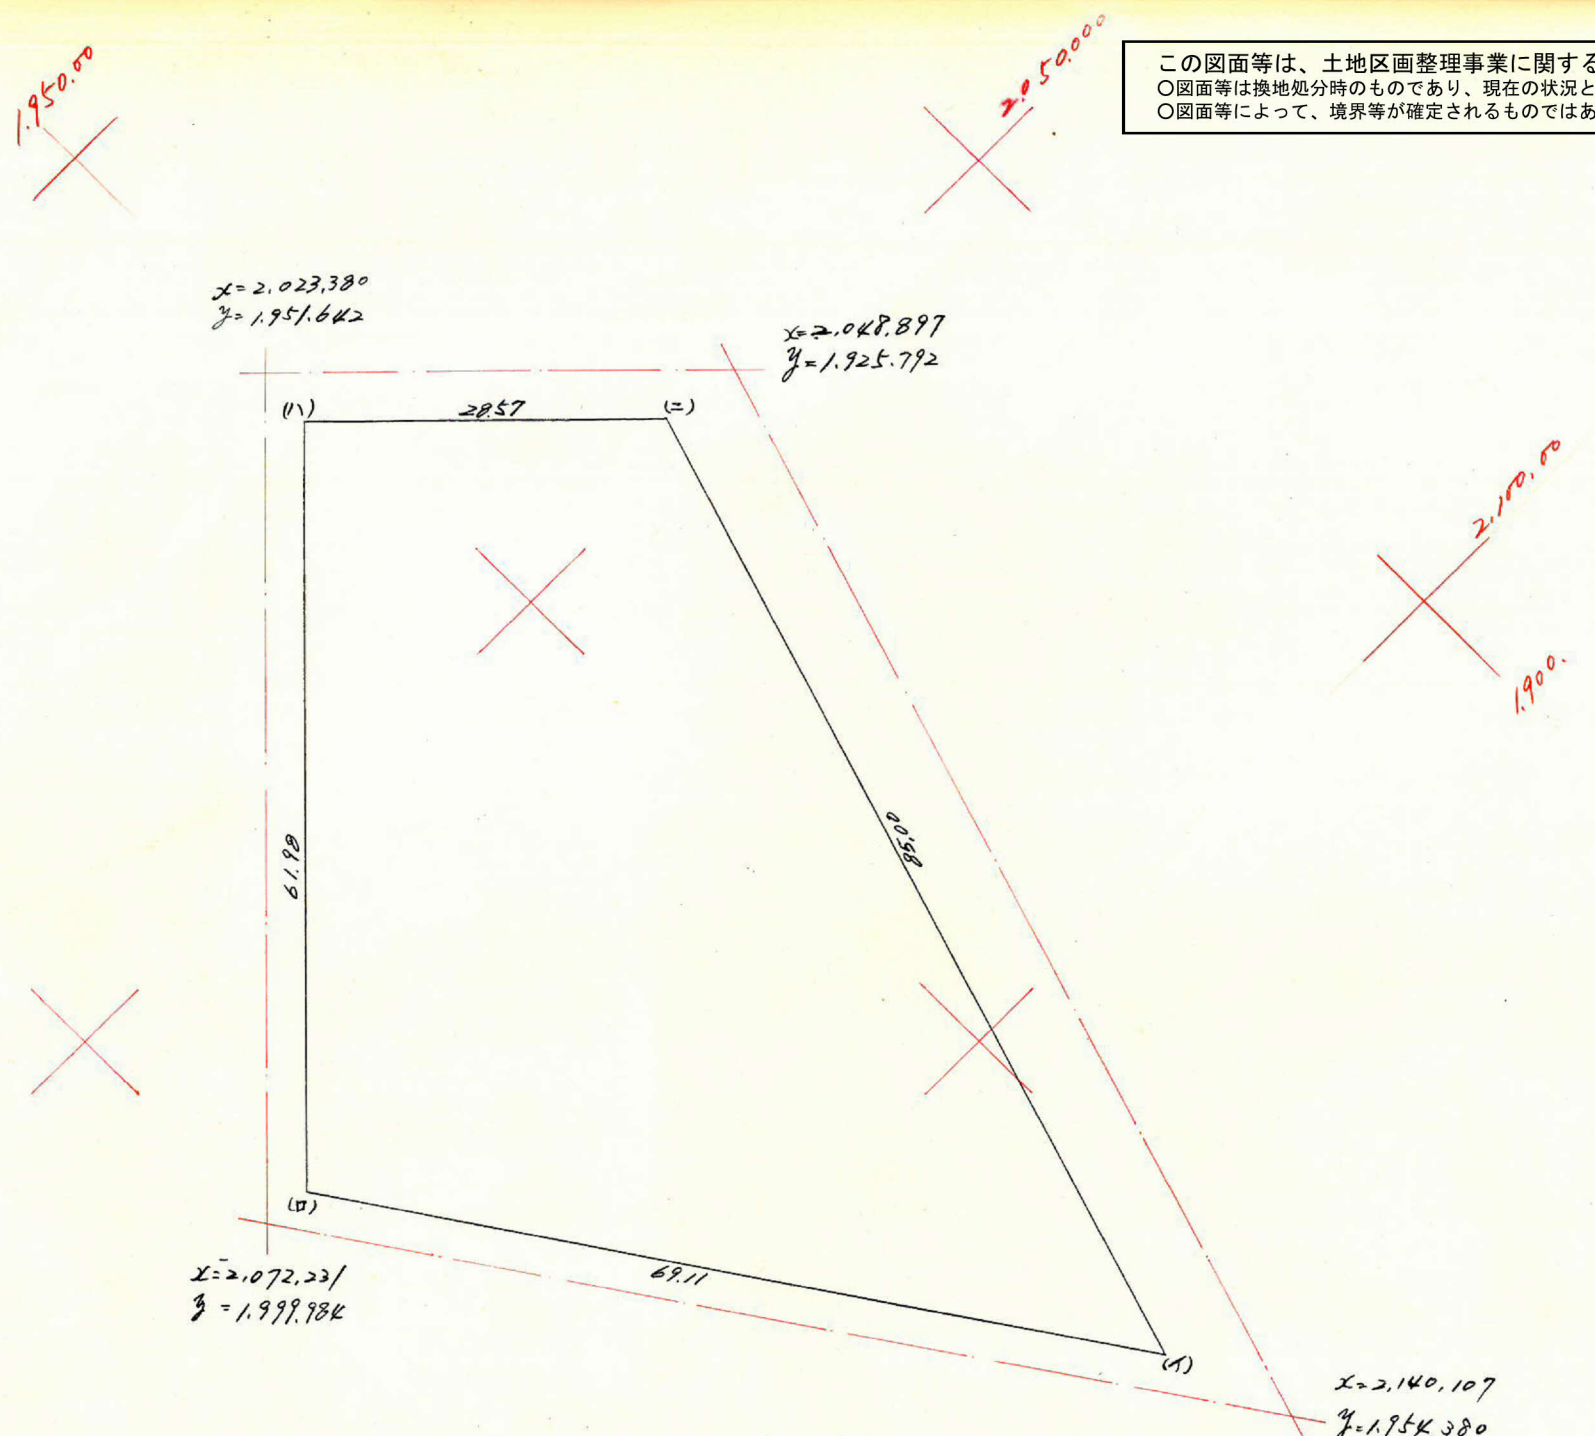

番号	1	2	3	4	5	6	1 x 6	3 x 4
1	2,128.065	+57.062		1,957.459	-08.546			
□	2,071.000	+40.950	+101.015	1,996.005	+40.702	+5.156	-10,678,091	-202,225,246
△	2,027.050	-20.188	+20.765	1,952.000	+20.227	+60.929	-129,587,279	-46,396,480
=	2,047.208	-81.127	-101.015	1,902.076	-25.080	-5.156	+10,555,559	+95,748,279
	(-2,128.065)	(+57.062)	-20.765	(-1,957.459)	(08.546)	-60.929	+06,064,246	+46,519,010

+146,619,805 -248,621,726
 -140,265,370 +242,267,292
 6,354,435 6,354,434

合計面積
 並除面積
 割込面積

$6.054,434 / 2 = 3,177,217 \times 0.3025 = 961.10$ 坪
 $4.22 \times 0.3025 = 1.27$ 坪
 $0.172,997 \times 0.3025 = 959.83$ 坪