



課長	係長	測量士	係

(分筆前)  
 確定面積平面図  $S = \frac{1}{600}$



ブロック番号 草野田 29 号

新地名 町 丁目




42年4月3日

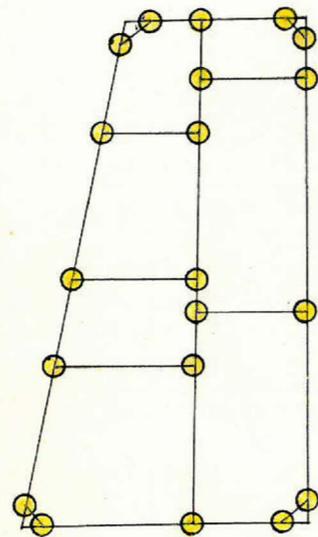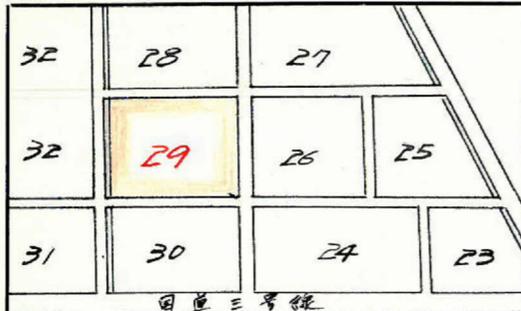

口 7  
 杭 20

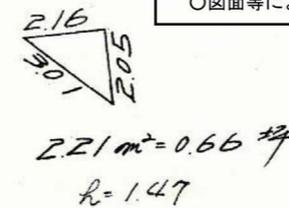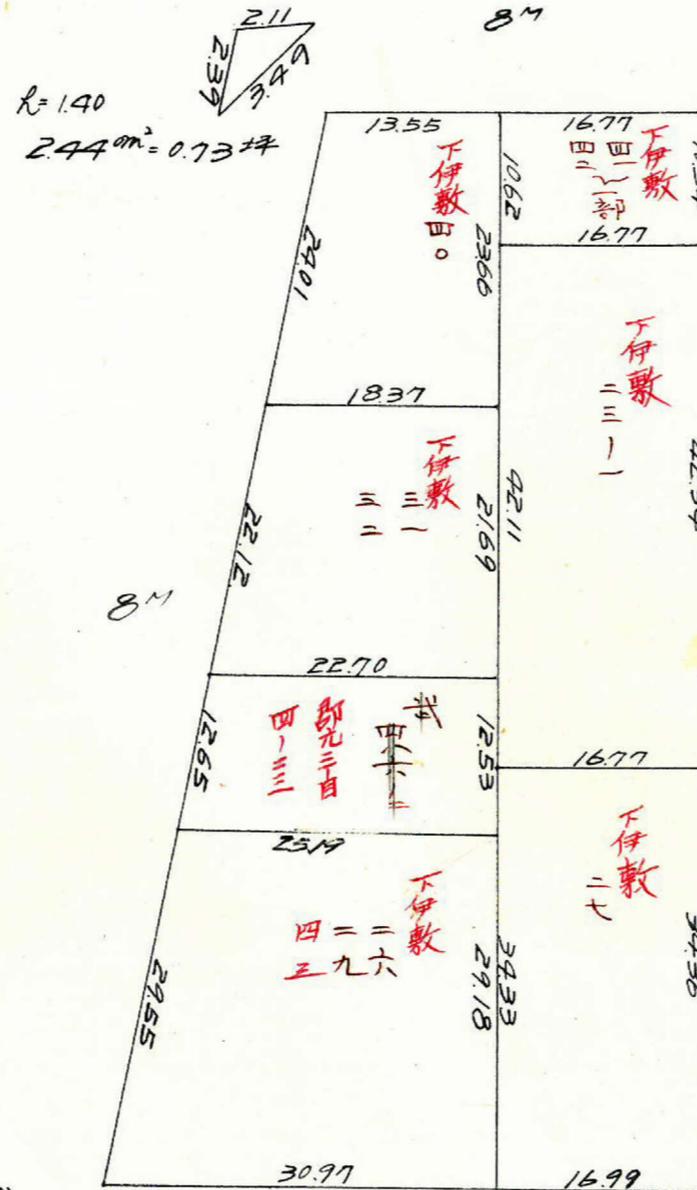

この図面等は、土地区画整理事業に関する参考資料として提供しています。  
 ○図面等は換地処分時のものであり、現在の状況とは異なる場合があります。  
 ○図面等によって、境界等が確定されるものではありません。

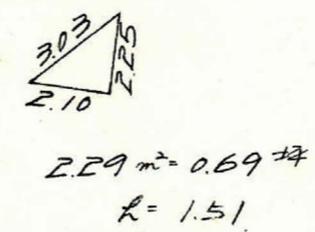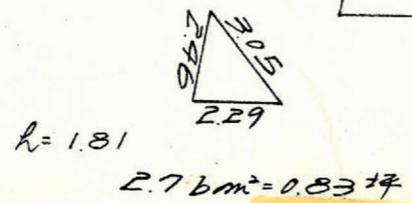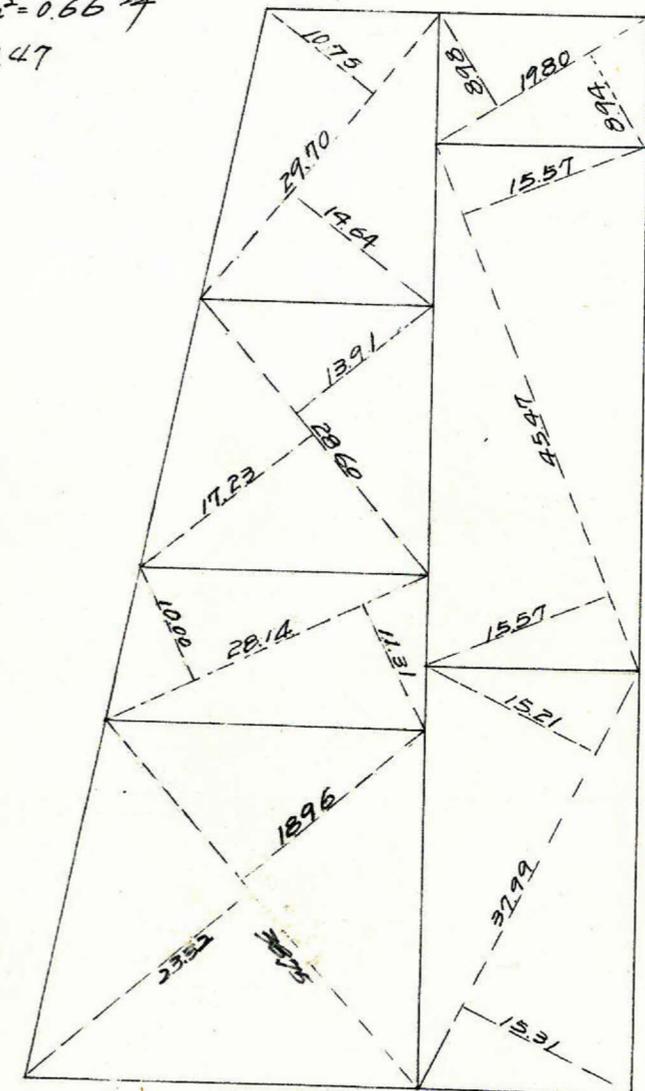

$$s = \frac{2.11 + 2.39 + 3.49}{2} = 3.99$$

$$A = \sqrt{6.0009} = 2.44 \text{ m}^2 = 0.73 \text{ 坪}$$



$$x = (-1) 1.938.155$$

$$y = (-1) 2090.068$$

8 M  
36.593

$$x = 1.912.241$$

$$y = 2064.232$$

$$s = \frac{2.05 + 2.16 + 3.01}{2} = 3.61$$

$$A = \sqrt{4.89948} = 2.21 \text{ m}^2 = 0.66 \text{ 坪}$$



$$y = 2100$$

8 M

95.059  
88.83

87.24  
94.097

6 M



$$s = \frac{3.05 + 2.46 + 2.29}{2} = 3.90$$

$$A = \sqrt{7.685496} = 2.77 \text{ m}^2 = 0.83 \text{ 坪}$$

$$y = 2050$$

$$x = (-1) 2017.258$$

$$y = (-1) 2037.054$$

6 M

47.97  
55.495

$$x = 1.998.345$$

$$y = 1.997.265$$

$$s = \frac{3.03 + 2.25 + 2.10}{2} = 3.69$$

$$A = \sqrt{5.57597} = 2.29 \text{ m}^2 = 0.69 \text{ 坪}$$



測点	1	2	3	4	5	6	1 x 6	3 x 4
Δ	-2011.921	+73.297		-2035.671	-49.299			
▽	-1938.624	+21.453	+94.750	-2084.970	+21.437	-27.862	+54013.941	-197.550907
∩	-1917.171	-61.209	-39.756	-2063.533	+62.159	+83.596	-160267.826	+82.037817
=	-1978.380	-33.541	-94.750	-2001.374	-34.297	+27.862	-55121.623	+189.630186
(Δ)	(-2011.921)	(+73.297)	-39.756	(-2035.671)	(-49.299)	-83.596	-168.188547	-80.930136

合計面積

$$6813.040 \frac{1}{2} = 3406.520 \text{ m}^2 = 1030.47 \text{ 坪}$$

削除

割込

この図面等は、土地区画整理事業に関する参考資料として提供しています。  
 ○図面等は換地処分時のものであり、現在の状況とは異なる場合があります。  
 ○図面等によって、境界等が確定されるものではありません。