

この図面等は、土地区画整理事業に関する参考資料として提供しています。  
○図面等は換地処分時のものであり、現在の状況とは異なる場合があります。  
○図面等によって、境界等が確定されるものではありません。





(分 筆 前)

確定面積平面図  $S = \frac{1}{600}$

ブロック番号


27 号

新地名  
町 丁目  
年 月 日

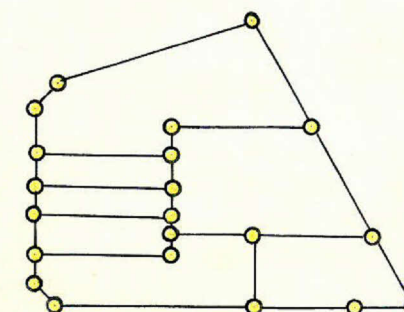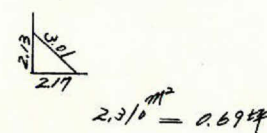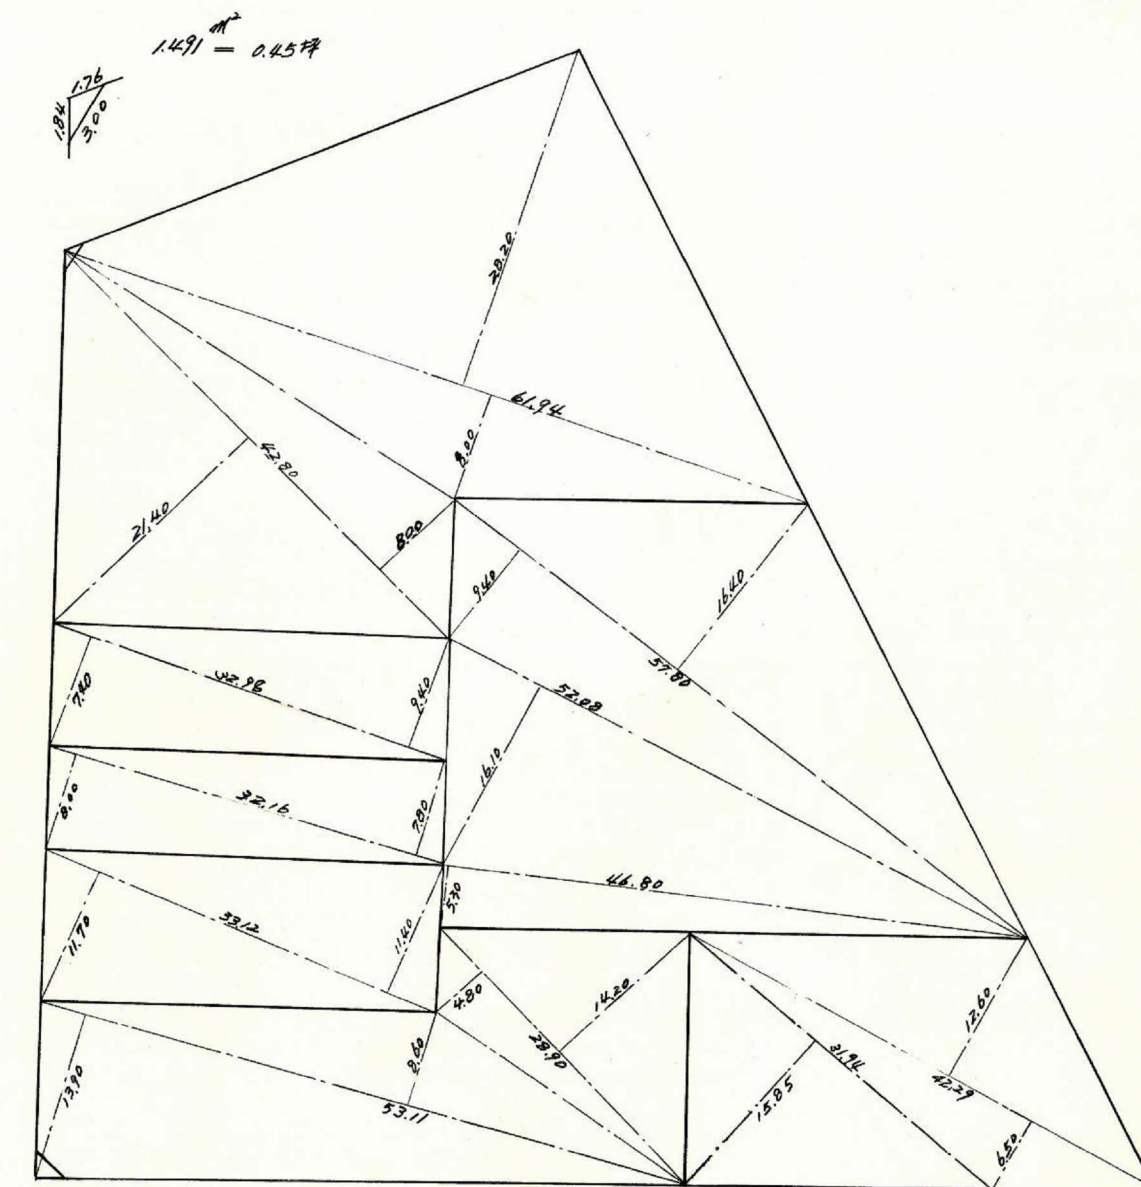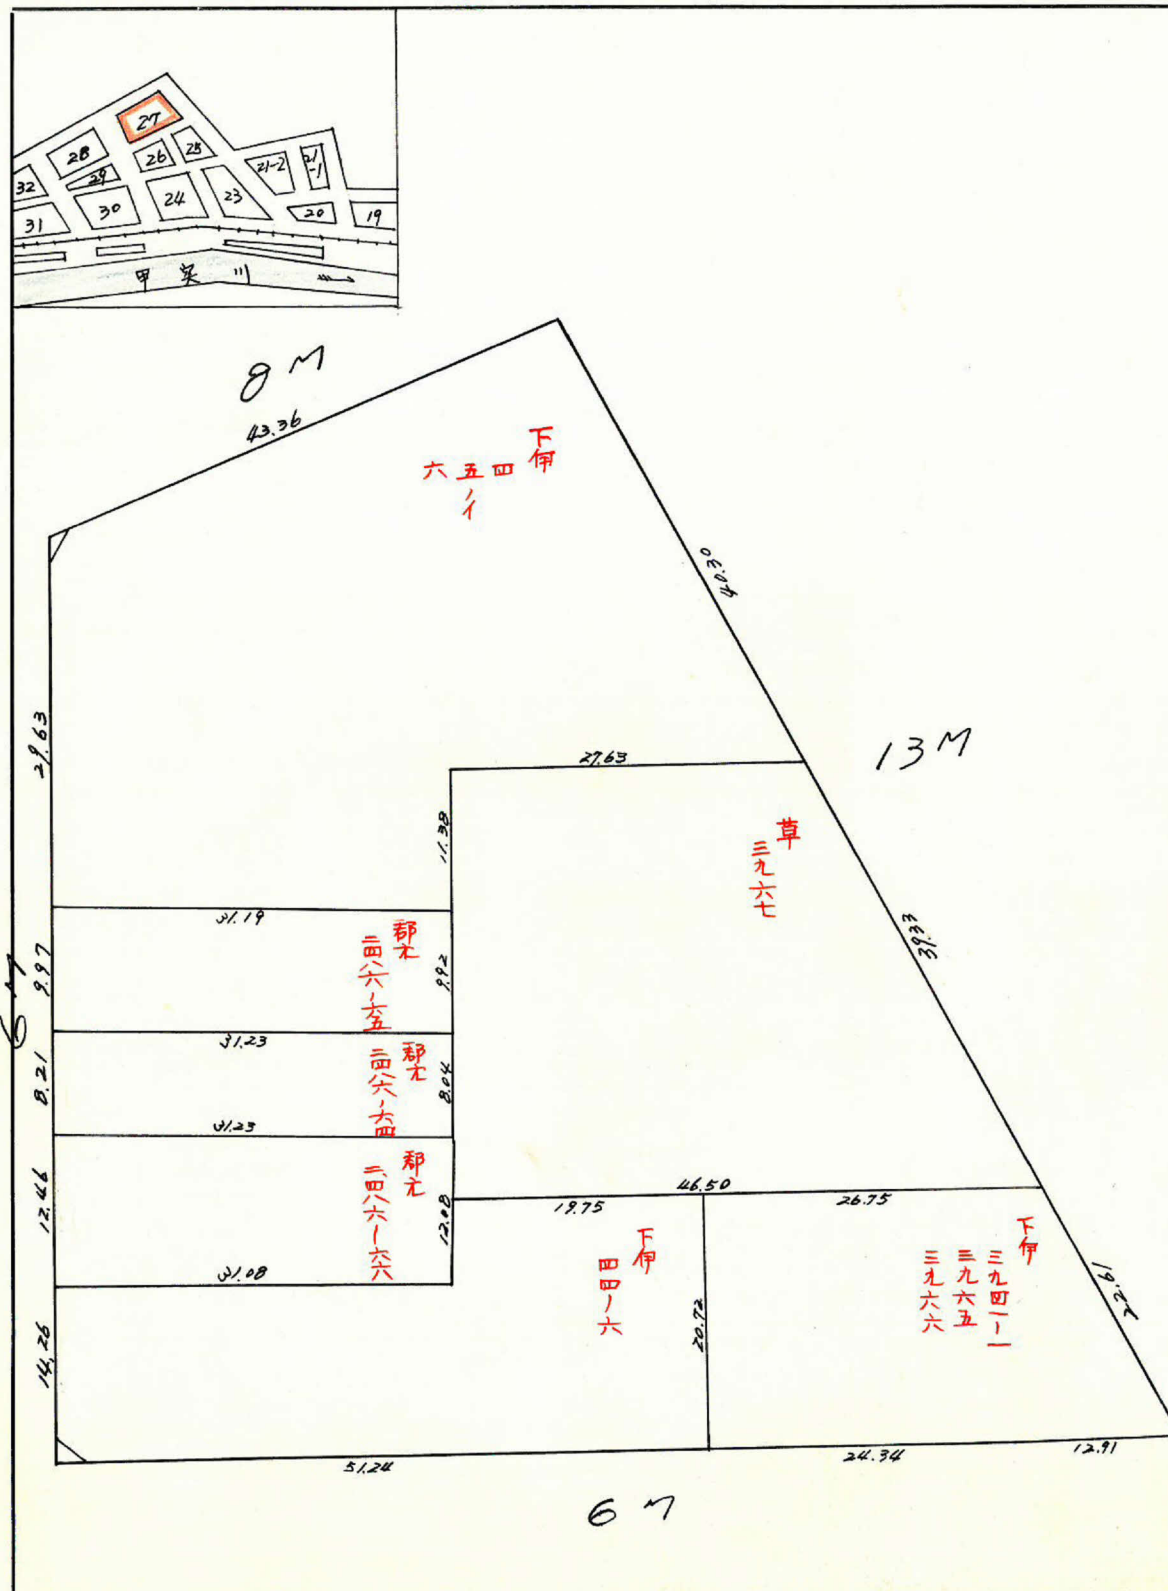

口ツト 7  
杭 21

この図面等は、土地区画整理事業に関する参考資料として提供しています。  
 ○図面等は換地処分時のものであり、現在の状況とは異なる場合があります。  
 ○図面等によって、境界等が確定されるものではありません。

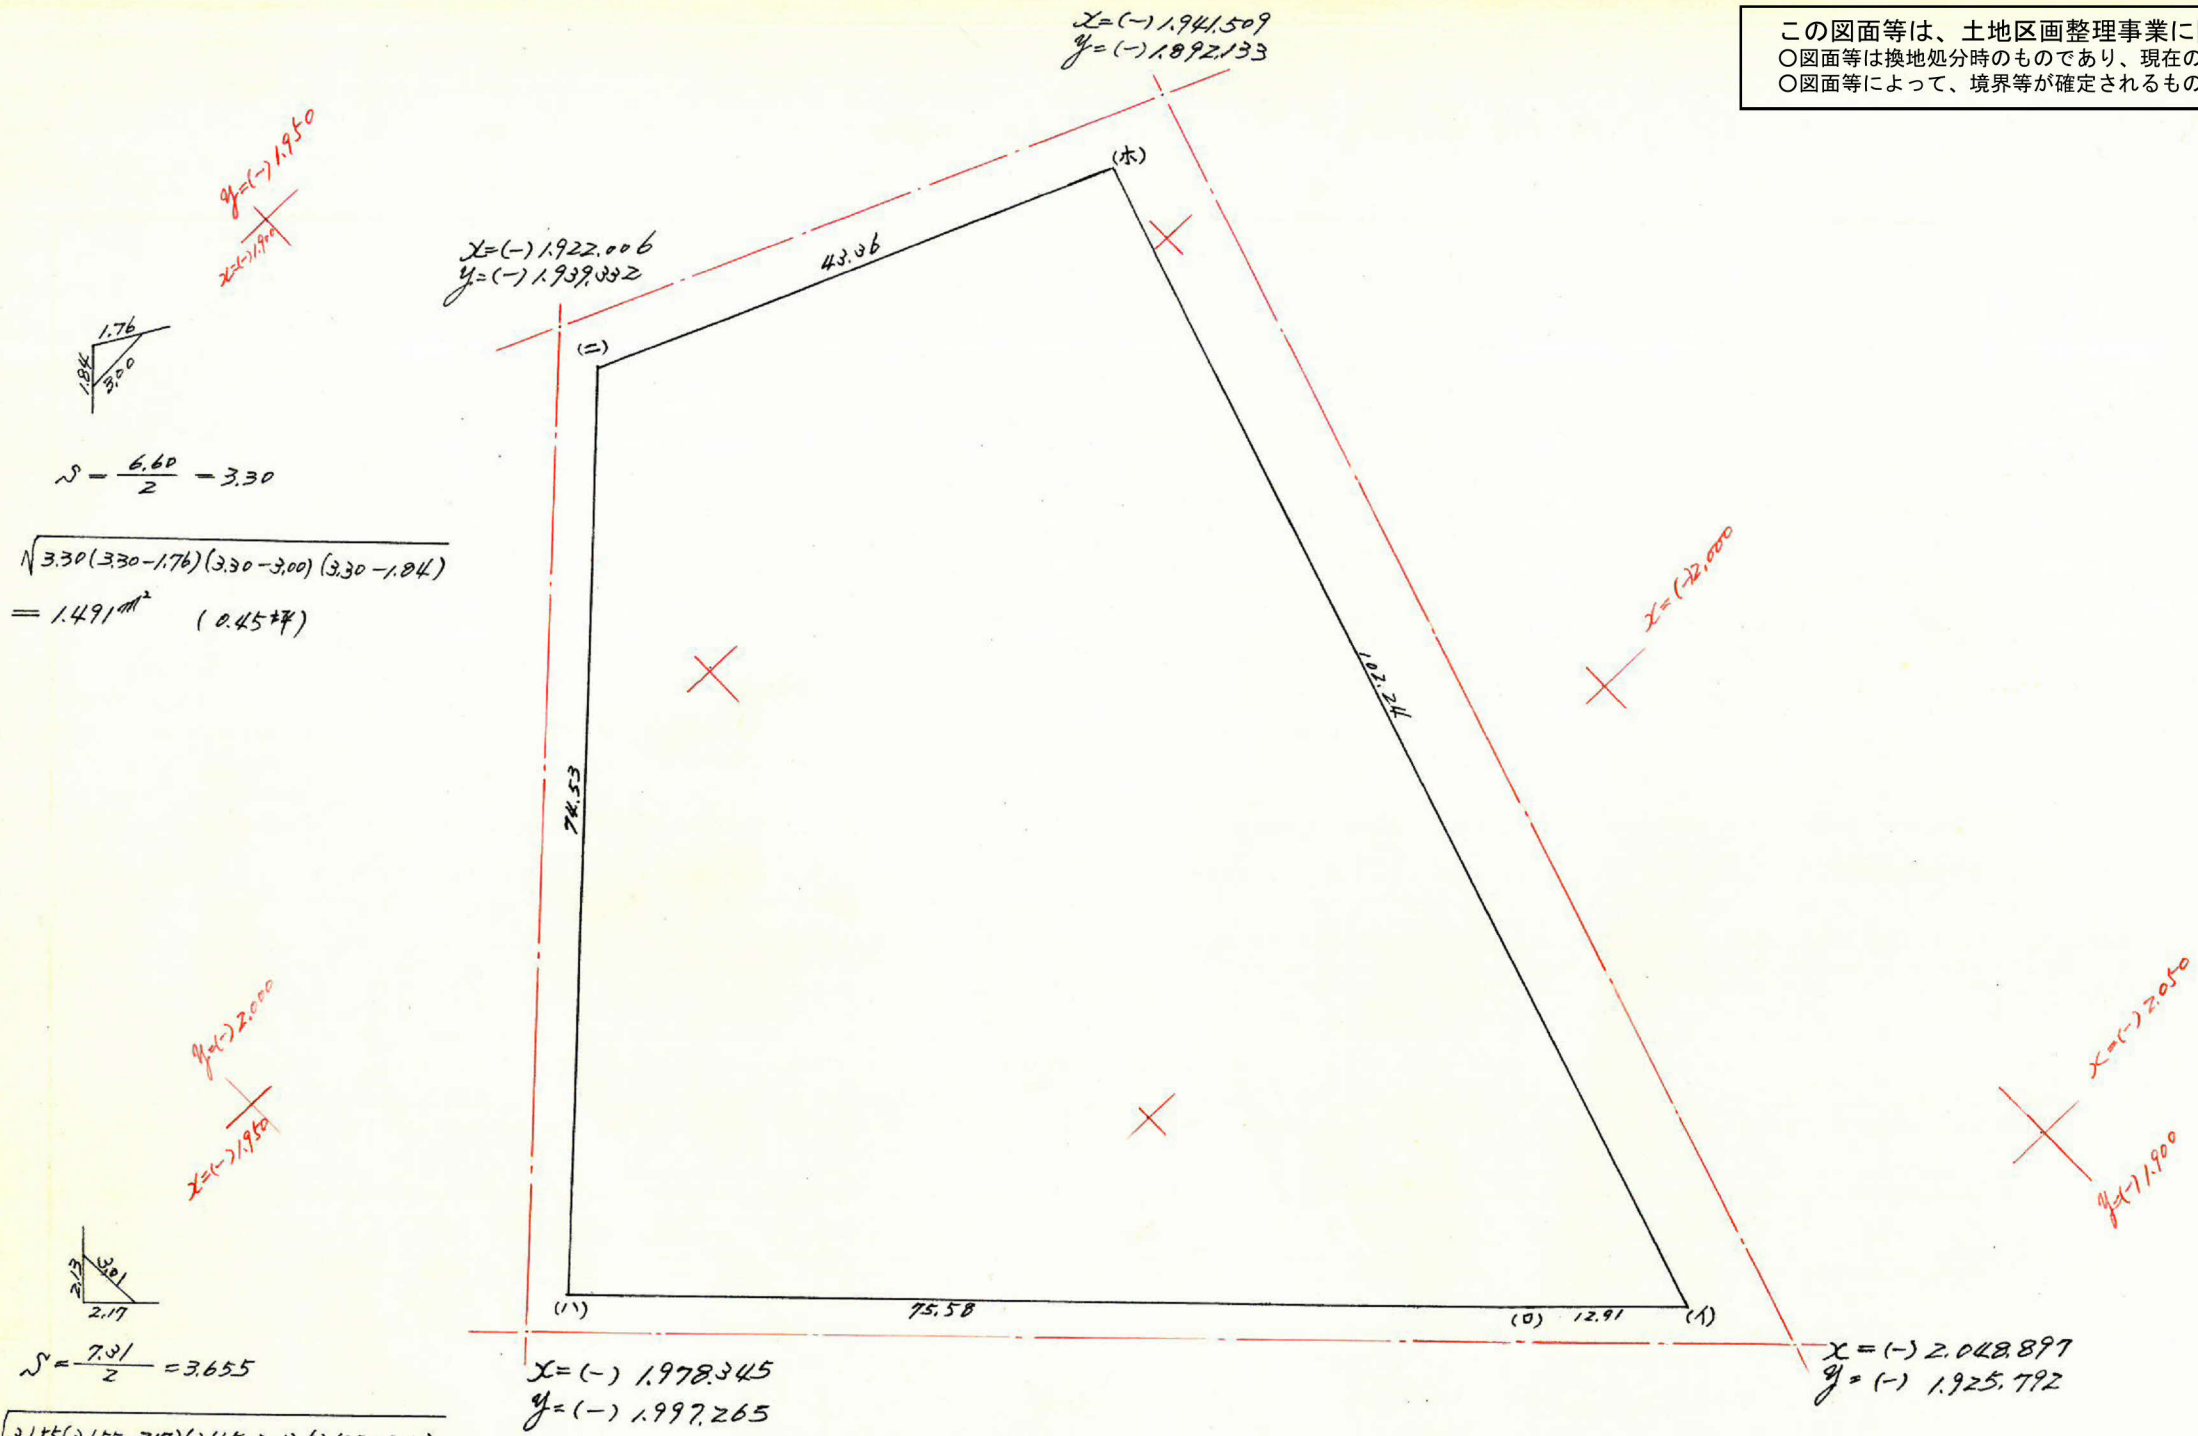

$$\sqrt{3.30(3.30-1.76)(3.30-3.00)(3.30-1.04)} = 1.491 \text{ m}^2 \quad (0.45 \text{ 坪})$$

$$\sqrt{3.655(3.655-2.17)(3.655-3.01)(3.655-2.13)} = 2.310 \text{ m}^2 \quad (0.69 \text{ 坪})$$

| 測点 | 1            | 2        | 3        | 4            | 5        | 6       | 1 x 6        | 3 x 4        |
|----|--------------|----------|----------|--------------|----------|---------|--------------|--------------|
| 1  | (-)2.040.555 | +8.931   |          | (-)1.929.968 | -9.335   |         |              |              |
| 口  | (-)2.031.624 | +53.287  | +62.218  | (-)1.939.303 | -53.603  | -62.938 | +127.866.351 | -120.659.554 |
| ハ  | (-)1.978.337 | +51.974  | +105.261 | (-)1.992.906 | -53.426  | -0.177  | +250.165     | -209.775.278 |
| =  | (-)1.926.363 | +16.613  | +35.361  | (-)1.939.480 | +40.054  | +90.480 | -180.076.413 | -68.581.952  |
| 木  | (-)1.942.976 | -97.579  | -114.192 | (-)1.999.426 | -30.542  | +7.512  | -18.481.587  | +216.899.253 |
|    | (-2.040.555) | (+0.931) | -88.648  | (-)1.929.968 | (-9.335) | -39.877 | +81.371.211  | +171.087.803 |
|    |              |          |          |              |          |         | +209.587.727 | -399.016.784 |
|    |              |          |          |              |          |         | -198.558.000 | +387.987.056 |
|    |              |          |          |              |          |         | 11.029.727   | 11.029.728   |

合計面積  
 算除面積  
 割込面積

$$5.514.863 \text{ m}^2 \times 0.3025 = 1.668.24 \text{ 坪}$$

$$0.801 \text{ m}^2 \times 0.3025 = 1.14 \text{ 坪}$$

$$5.511.062 \text{ m}^2 \times 0.3025 = 1.667.09 \text{ 坪}$$

$$11.029.727 \frac{1}{2} = 5.514.863 \text{ m}^2 = 1.668.24 \text{ 坪}$$