
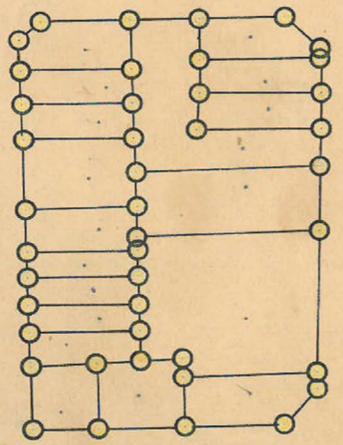
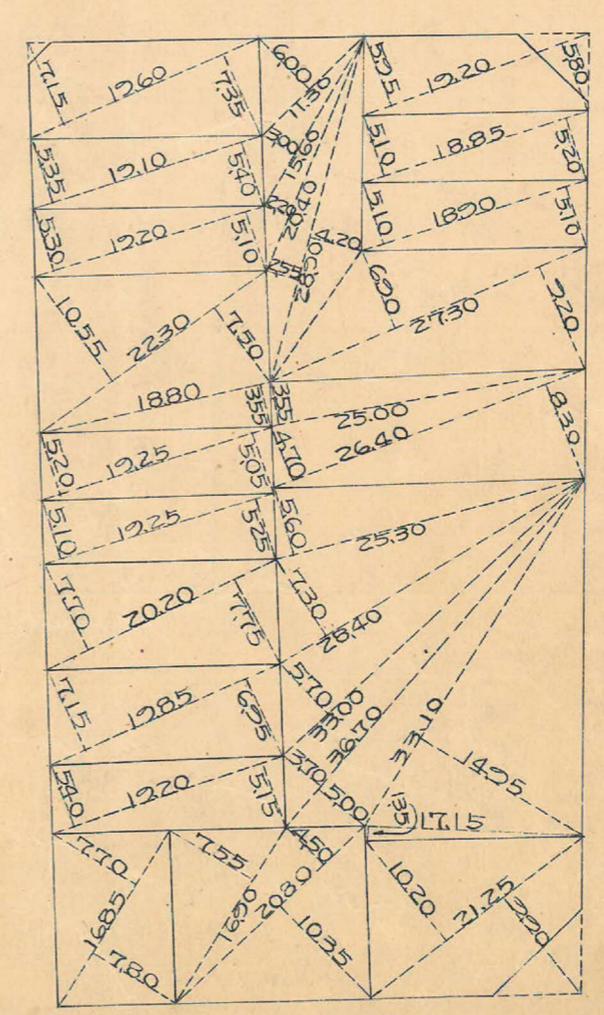
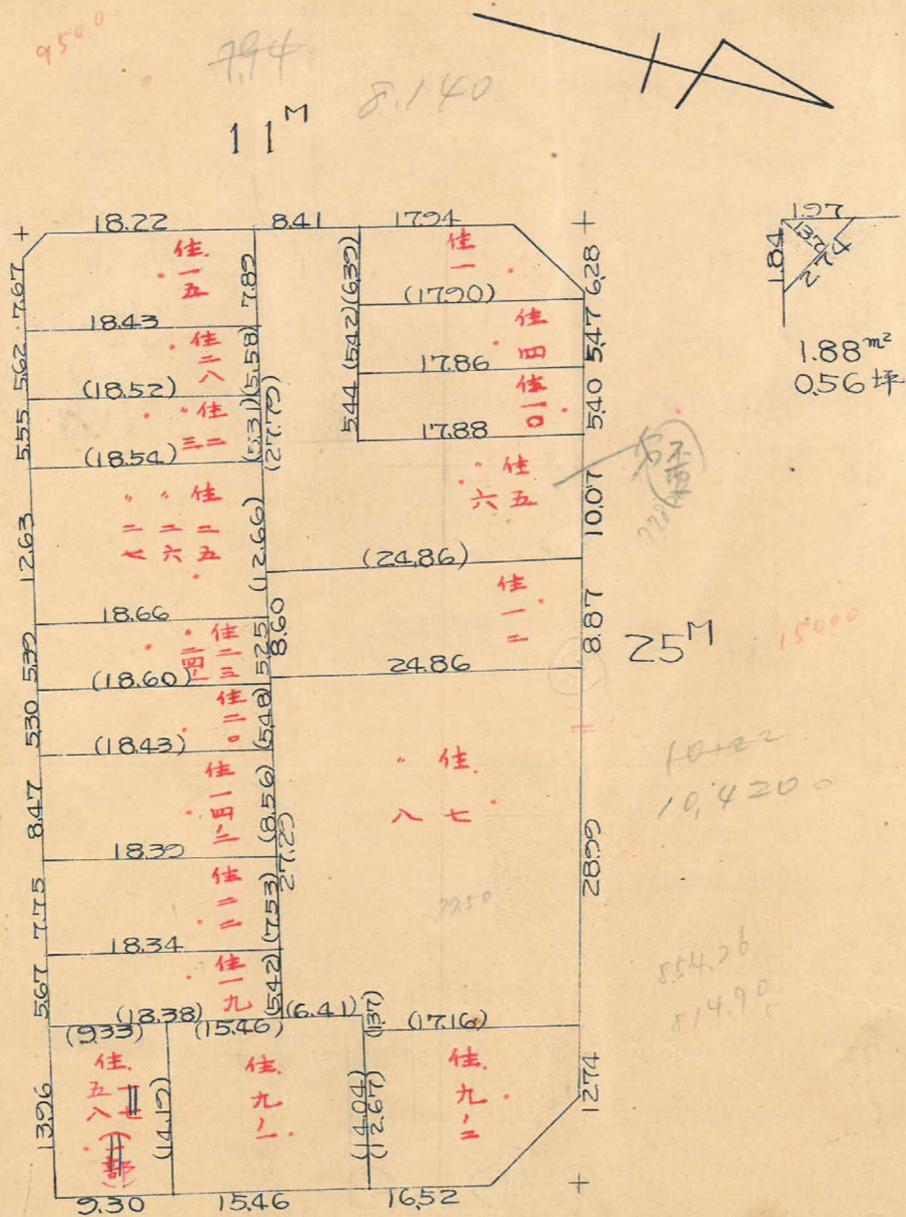


課長	係長	測量士	係
			重信

(分筆前)
確定面積平面圖 $S = \frac{1}{600}$

ブロック番号 **城南** **40** 号

新地名 町 丁目
 年 月 日

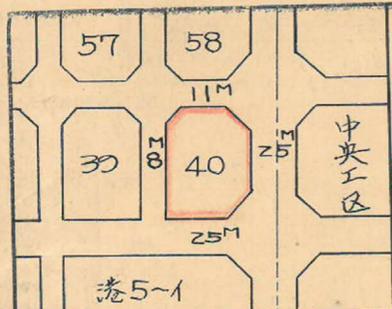

ロット=18
 杭=43

この図面等は、土地区画整理事業に関する参考資料として提供しています。
 ○図面等は換地処分時のものであり、現在の状況とは異なる場合があります。
 ○図面等によって、境界等が確定されるものではありません。

城南40B

7=200

X=3700


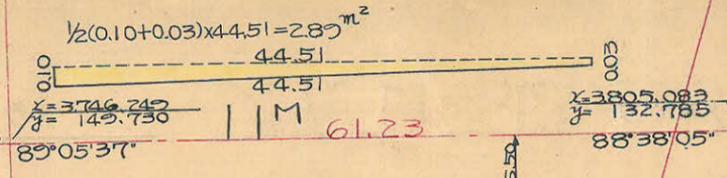

$$\frac{1}{2}(0.10 + 0.03) \times 44.51 = 2.87 \text{ m}^2$$

$$\log 77.85 = 1.8912586$$


$$\log 44.51 = 1.6484576$$

$$\log \sin 88.38 = 9.9998764$$

$$= 3.530926$$

$$= 3464.12 \text{ } \frac{1}{2} \text{ m}^2$$

$$= 1,732.06 \text{ m}^2$$

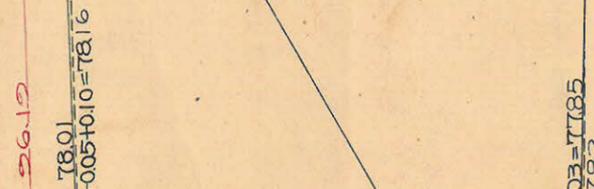

$$\log 78.16 = 1.8929846$$


$$\log 4.00 = 1.6170003$$

$$\log \sin 89.32 = 9.9998856$$

$$= 3.5099705$$

$$= 3235.72 \text{ } \frac{1}{2} \text{ m}^2$$

$$= 1,617.86 \text{ m}^2$$

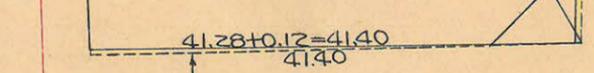


$$\frac{1}{2}(41.28 \times 0.05) = 1.03 \text{ m}^2$$

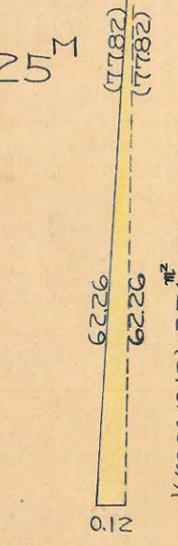
合計面積 $1,732.06 + 1,617.86 + 1.17 + 0.23 - 1.03 - 2.87 - 3.74 = 3343.66 = (0.3025 = 1,011.37 \text{ 坪})$
 削除面積 $1548 + 2388 + 188 = 4124 = (0.3025 = 1247) = 1246$
 割込面積 $= 998.91 \text{ 坪}$

この図面等は、土地区画整理事業に関する参考資料として提供しています。
 ○図面等は換地処分時のものであり、現在の状況とは異なる場合があります。
 ○図面等によって、境界等が確定されるものではありません。

2800