
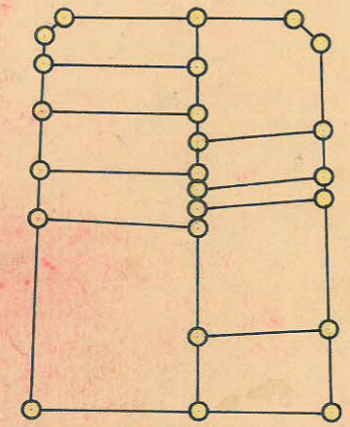
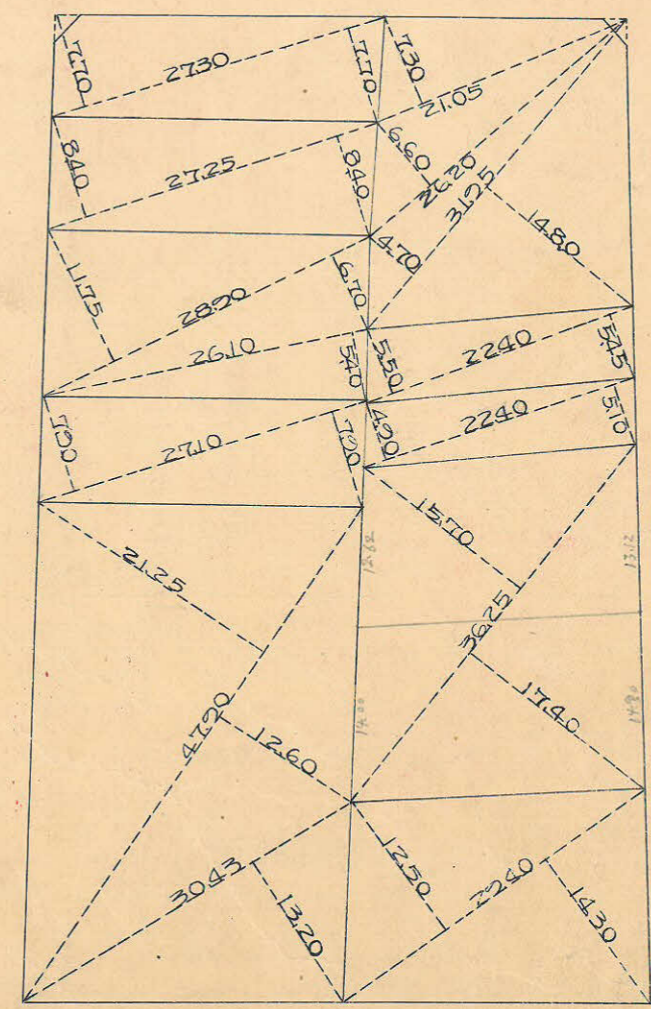
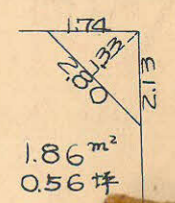
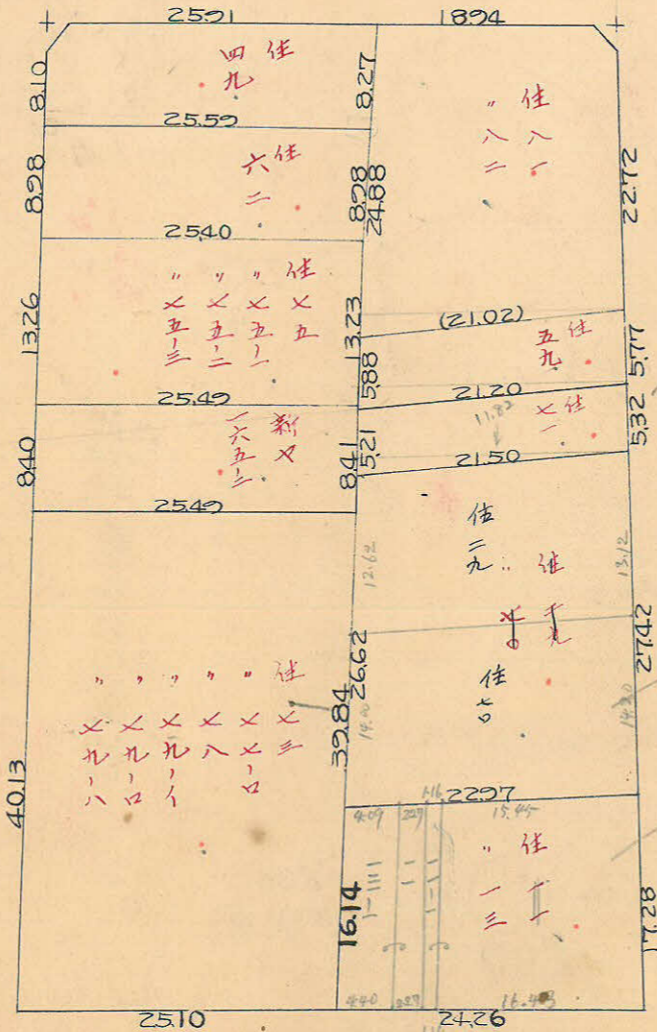


課長	係長	測量士	係
			重

(分筆前)
確定面積平面圖 $S = \frac{1}{600}$

ブロック番号 城南 38 号

新地名 町 丁目
年 月 日

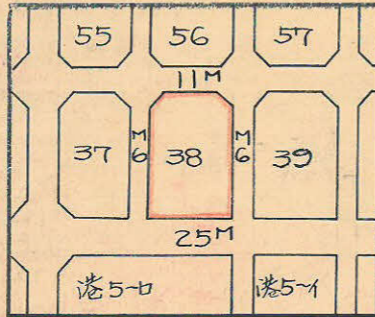

ロット = 10
杭 = 24

この図面等は、土地区画整理事業に関する参考資料として提供しています。
○図面等は換地処分時のものであり、現在の状況とは異なる場合があります。
○図面等によって、境界等が確定されるものではありません。

城南38B

γ=200

X=3600

300


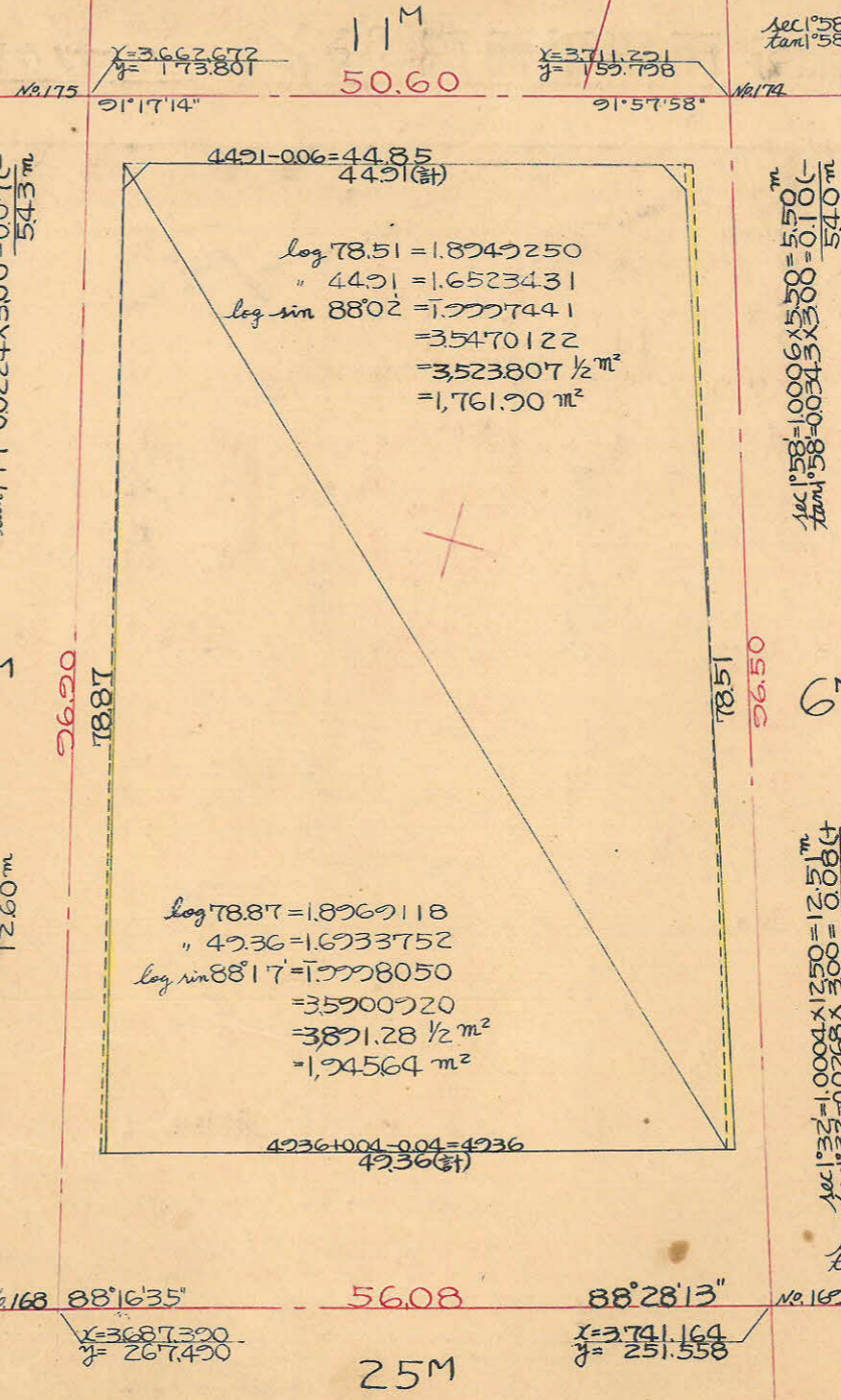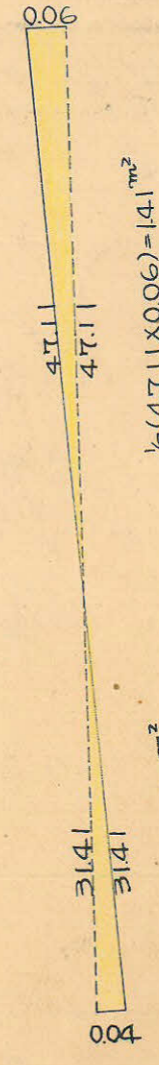

 剪除面積 $2.07 + 1.86 = 3.93 \text{ m}^2 = (3.93 \times 0.3025) = 1.18 \text{ 坪}$
 割込面積 $= 1.119.60 \text{ 坪}$

3,700

この図面等は、土地区画整理事業に関する参考資料として提供しています。
 ○図面等は換地処分時のものであり、現在の状況とは異なる場合があります。
 ○図面等によって、境界等が確定されるものではありません。

3800