

|    |    |     |   |
|----|----|-----|---|
| 課長 | 係長 | 測量士 | 係 |
|    |    |     |   |







(分筆前)

確定面積平面圖  $S = \frac{1}{600}$


ブロック番号 城南 34 35 号

新地名 町 丁目

27年 3月 25日

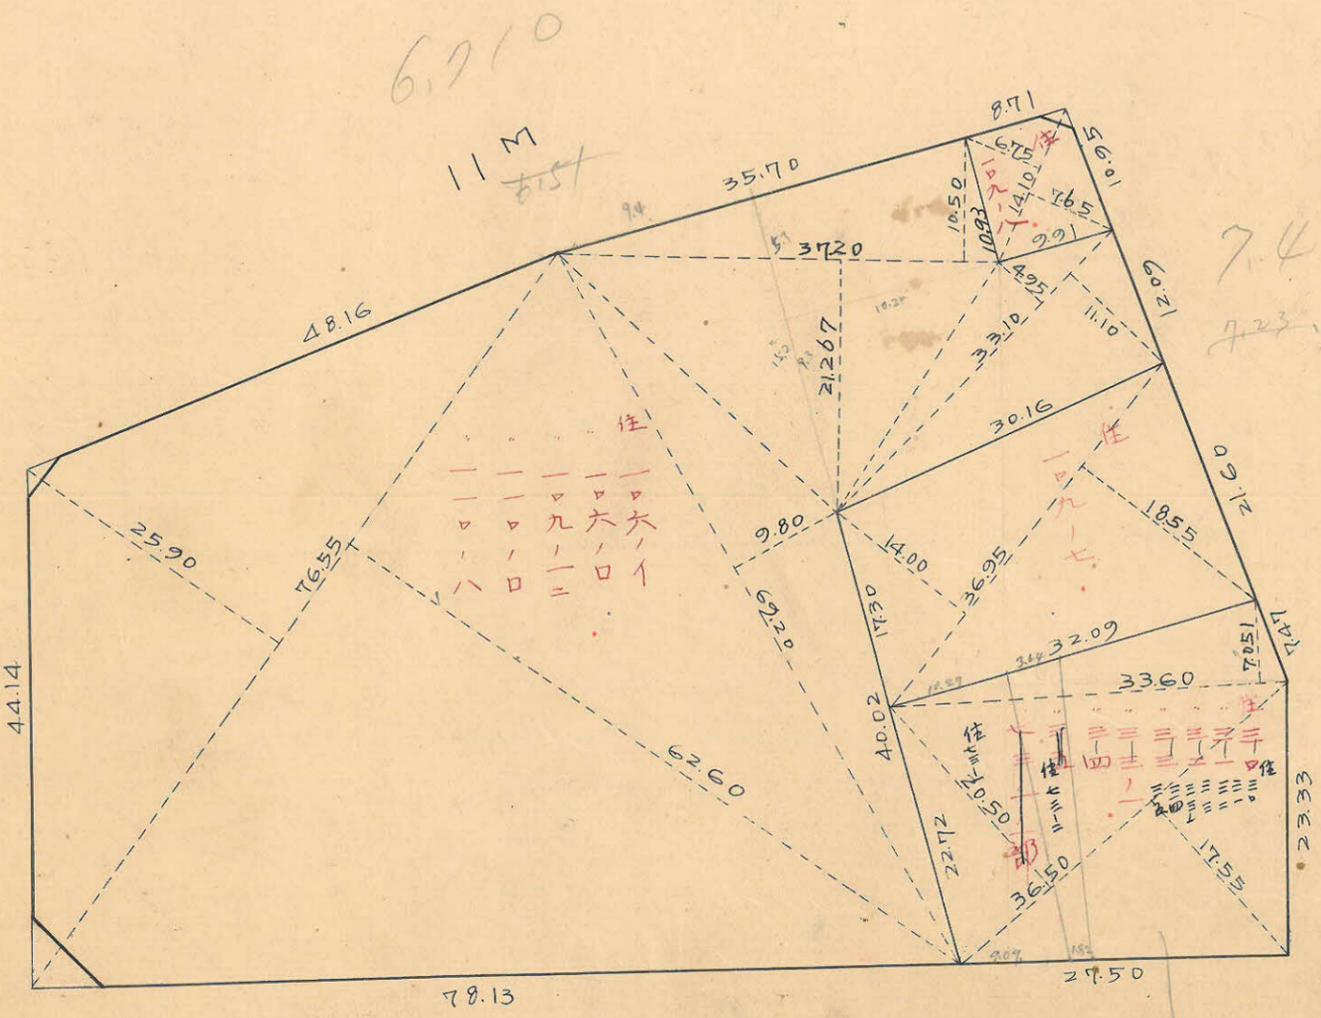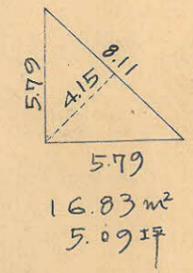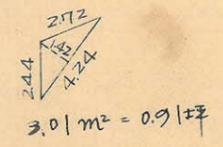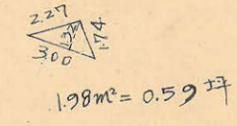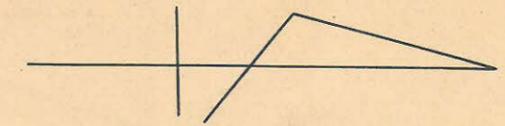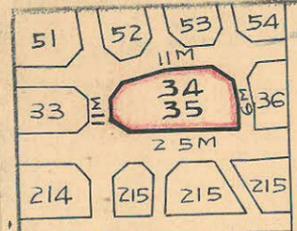

63

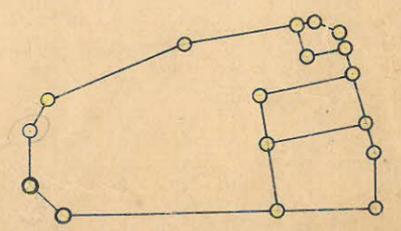

杭17本  
口4

この図面等は、土地区画整理事業に関する参考資料として提供しています。  
 ○図面等は換地処分時のものであり、現在の状況とは異なる場合があります。  
 ○図面等によって、境界等が確定されるものではありません。

γ=200

この図面等は、土地区画整理事業に関する参考資料として提供しています。  
 ○図面等は換地処分時のものであり、現在の状況とは異なる場合があります。  
 ○図面等によって、境界等が確定されるものではありません。

34 Block 精後 1/1000  
 35

$\Delta \sec 21^{\circ}50' = 1.0773 \times 5.50 = 5.93$   
 $\tan 21^{\circ}50' = 0.4006 \times 5.50 = 2.20$   
 $\text{No.179 } x = 3.481677$   
 $y = 232.568$   
 $\Delta \sec 21^{\circ}50' = 1.0773 \times 5.50 = 5.93$   
 $\tan 21^{\circ}50' = 0.4006 \times 5.50 = 2.20$   
 $3.73m$

$\Delta \sec 0^{\circ}49' = 1.0001 \times 2.50 = 2.50$   
 $\tan 0^{\circ}49' = 0.0143 \times 5.50 = 0.78$


$\text{No.163 } x = 3482.773$   
 $y = 293.004$

$\Delta \sec 0^{\circ}49' = 1.0001 \times 5.50 = 5.50$   
 $\tan 0^{\circ}49' = 0.0143 \times 12.50 = 0.18$   
 $5.68m$

$\Delta \sec 5^{\circ}22' = 1.0044 \times 3.00 = 3.01$   
 $\tan 5^{\circ}22' = 0.0939 \times 5.50 = 0.52$   
 $\text{No.177 } x = 3.575127$   
 $y = 199.096$

$\Delta \sec 5^{\circ}22' = 1.0044 \times 5.50 = 5.52$   
 $\tan 5^{\circ}22' = 0.0939 \times 3.00 = 0.28$   
 $\text{No.165 } x = 3.596.411$   
 $y = 252.255$

$\Delta \sec 1^{\circ}20' = 1.0003 \times 3.00 = 3.00$   
 $\tan 1^{\circ}20' = 0.0233 \times 12.50 = 0.29$   
 $\text{No.164 } x = 3.596.750$   
 $y = 289.2737$

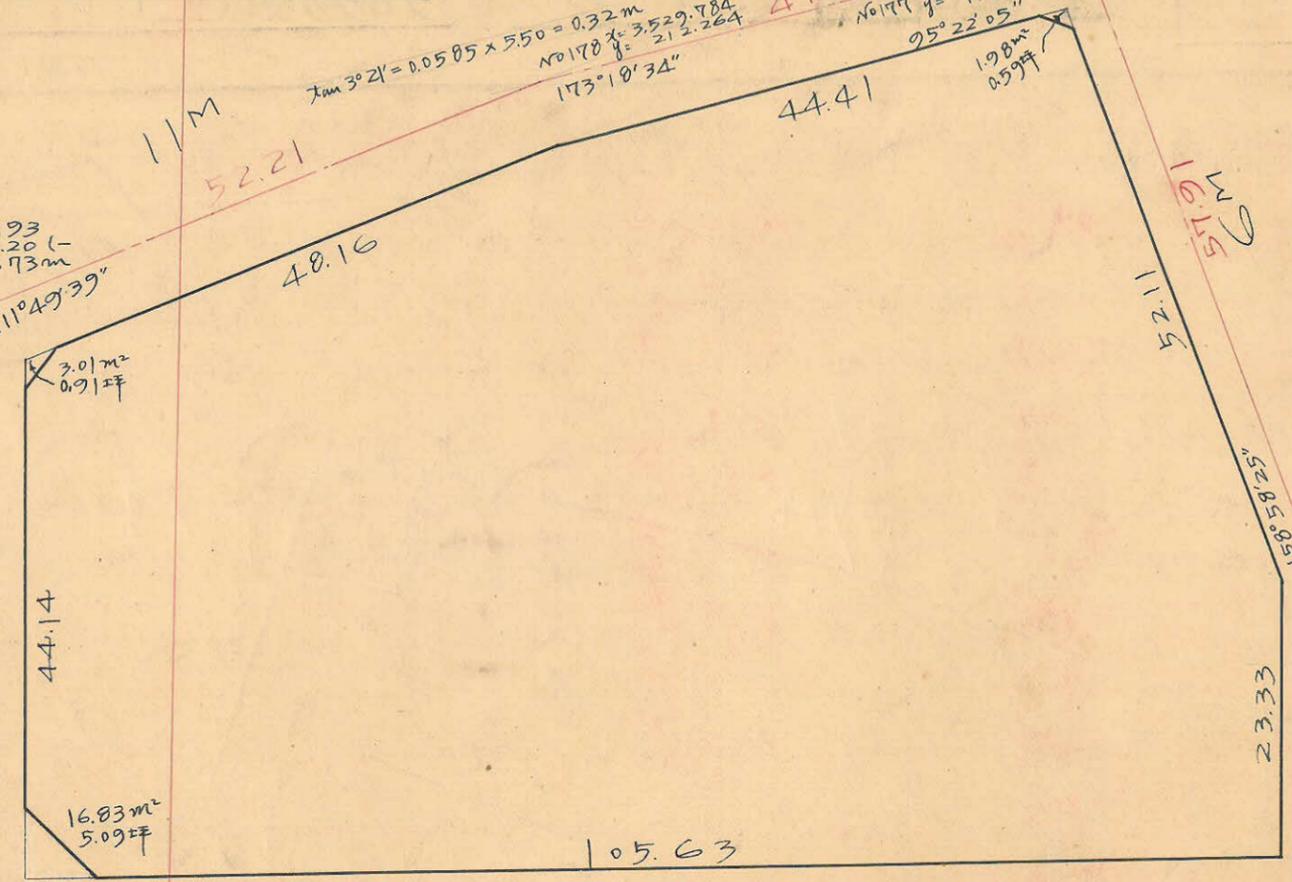

| 内角       | 方位角      | 反方位         | 距離     | 真数      |         | 緯距      | 経距     | 修正      |         | 修正緯距    | 修正経距   | 倍横距       | 倍面積           |
|----------|----------|-------------|--------|---------|---------|---------|--------|---------|---------|---------|--------|-----------|---------------|
|          |          |             |        | Co      | Si      |         |        | N       | E       |         |        |           |               |
| 89°~11'  | 90°~49'  | S 89°~11' E | 44.14  | 0.01425 | 0.99990 | 0.627   | 44.136 |         | 0.627   | 44.130  |        | + 44.130  | - 27.758      |
| 111°~50' | 158°~59' | S 21°~01' E | 48.16  | 0.93348 | 0.95864 | 44.956  | 17.272 |         | 44.955  | 17.270  |        | + 105.530 | - 4744.101    |
| 173°~19' | 165°~40' | S 14°~20' E | 44.41  | 0.96887 | 0.24756 | 43.028  | 10.994 |         | 43.027  | 10.993  |        | + 133.793 | - 5756.711    |
| 95°~22'  | 250°~18' | S 70°~18' W | 52.11  | 0.33710 | 0.94147 | 17.566  |        | 49.060  |         |         | 49.066 | + 95.72   | - 1681.418    |
| 158°~58' | 271°~20' | N 88°~40' W | 23.33  | 0.02327 | 0.99973 | 0.543   |        | 23.324  | 0.543   |         | 23.327 | + 23.327  | - 12.667      |
| 71°~20'  | 360°~00' | 0           | 105.63 | 1.00000 | 0       | 105.63  |        | 105.634 |         |         |        |           |               |
|          |          |             |        | 106.173 |         | 106.179 | 72.402 | 72.384  | 106.177 | 106.177 | 72.393 | 72.393    | -12.197.321/2 |

≒ 6,098.66 m<sup>2</sup>

合計面積 6,098.66 m<sup>2</sup> (x 0.3025 = 1,844.84坪) = 1,844.83 坪  
 剪除面積 16.83 + 3.01 m<sup>2</sup> + 1.98 m<sup>2</sup> = 21.82 m<sup>2</sup> = 6.59 坪  
 別込面積 6,076.84 m<sup>2</sup> = 1,838.24 坪

γ=3500

γ=3600

γ=300