
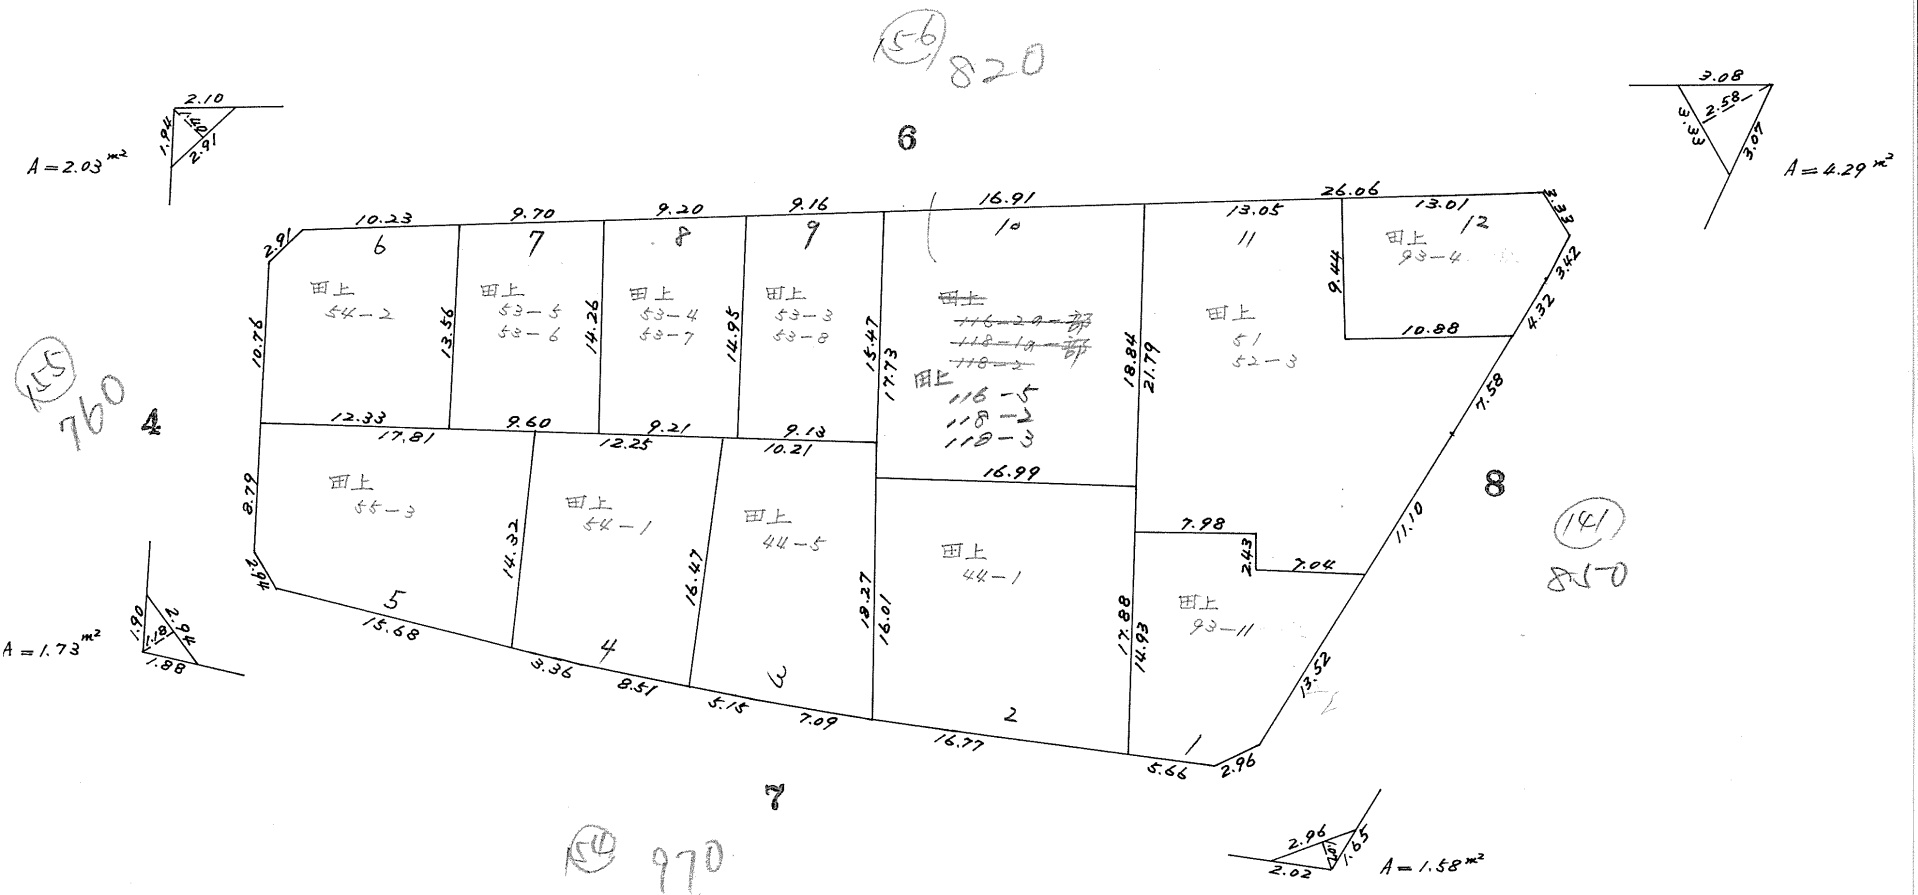


確定面積平面図 $S = \frac{1}{500}$

武・田上 地区 89 ブロック

新地名 町 丁目
 年 月 日

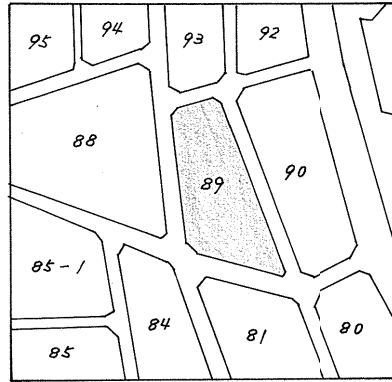

この図面等は、土地区画整理事業に関する参考資料として提供しています。
 ○図面等は換地処分時のものであり、現在の状況とは異なる場合があります。
 ○図面等によって、境界等が確定されるものではありません。




課長	係長	測士	係

確定面積平面図 $S = \frac{1}{500}$


ブロック番号

89号


新地名
町 丁目
年 月 日

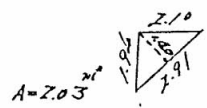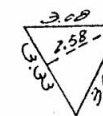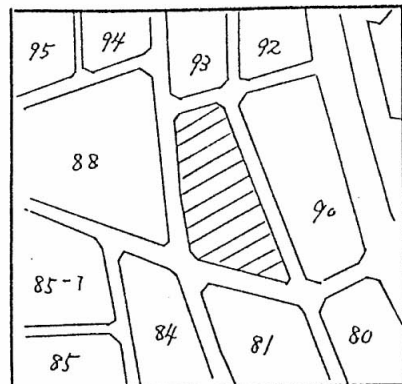

4 M
720

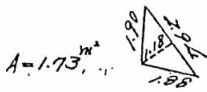


800
6 M

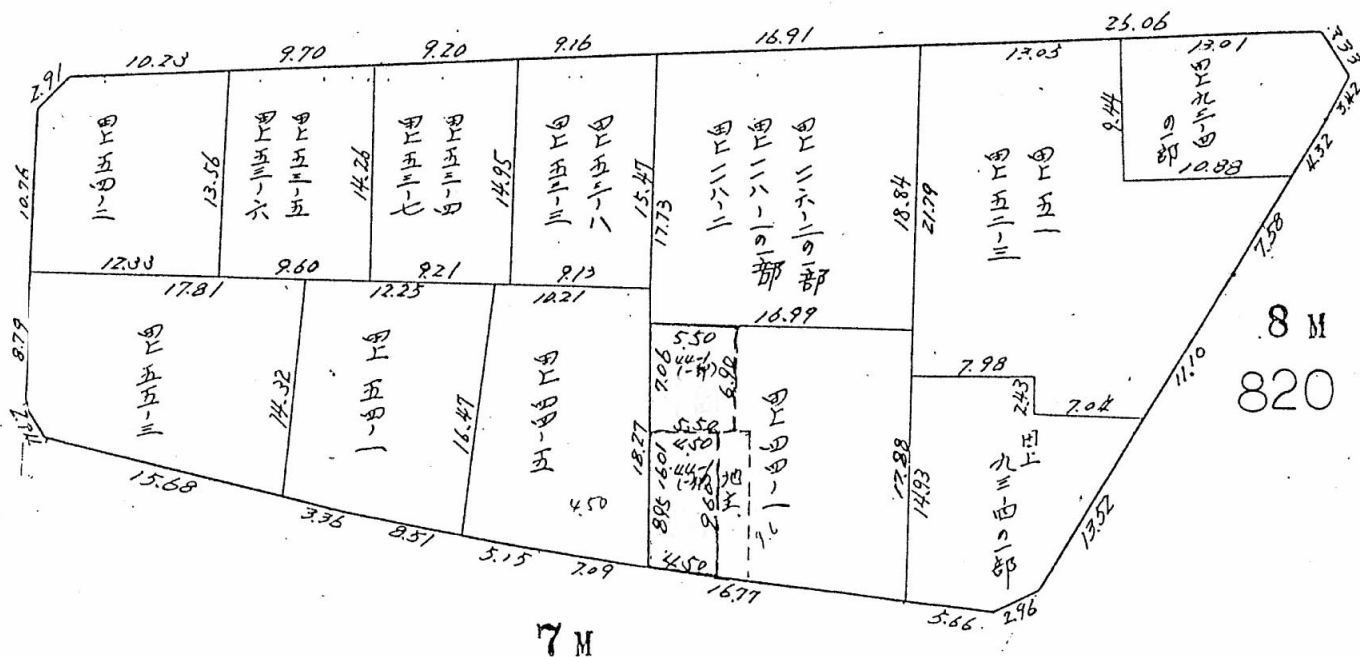

8 M
820

7 M
850

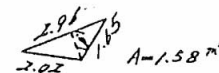

この図面等は、土地区画整理事業に関する参考資料として提供しています。
 ○図面等は換地処分時のものであり、現在の状況とは異なる場合があります。
 ○図面等によって、境界等が確定されるものではありません。