
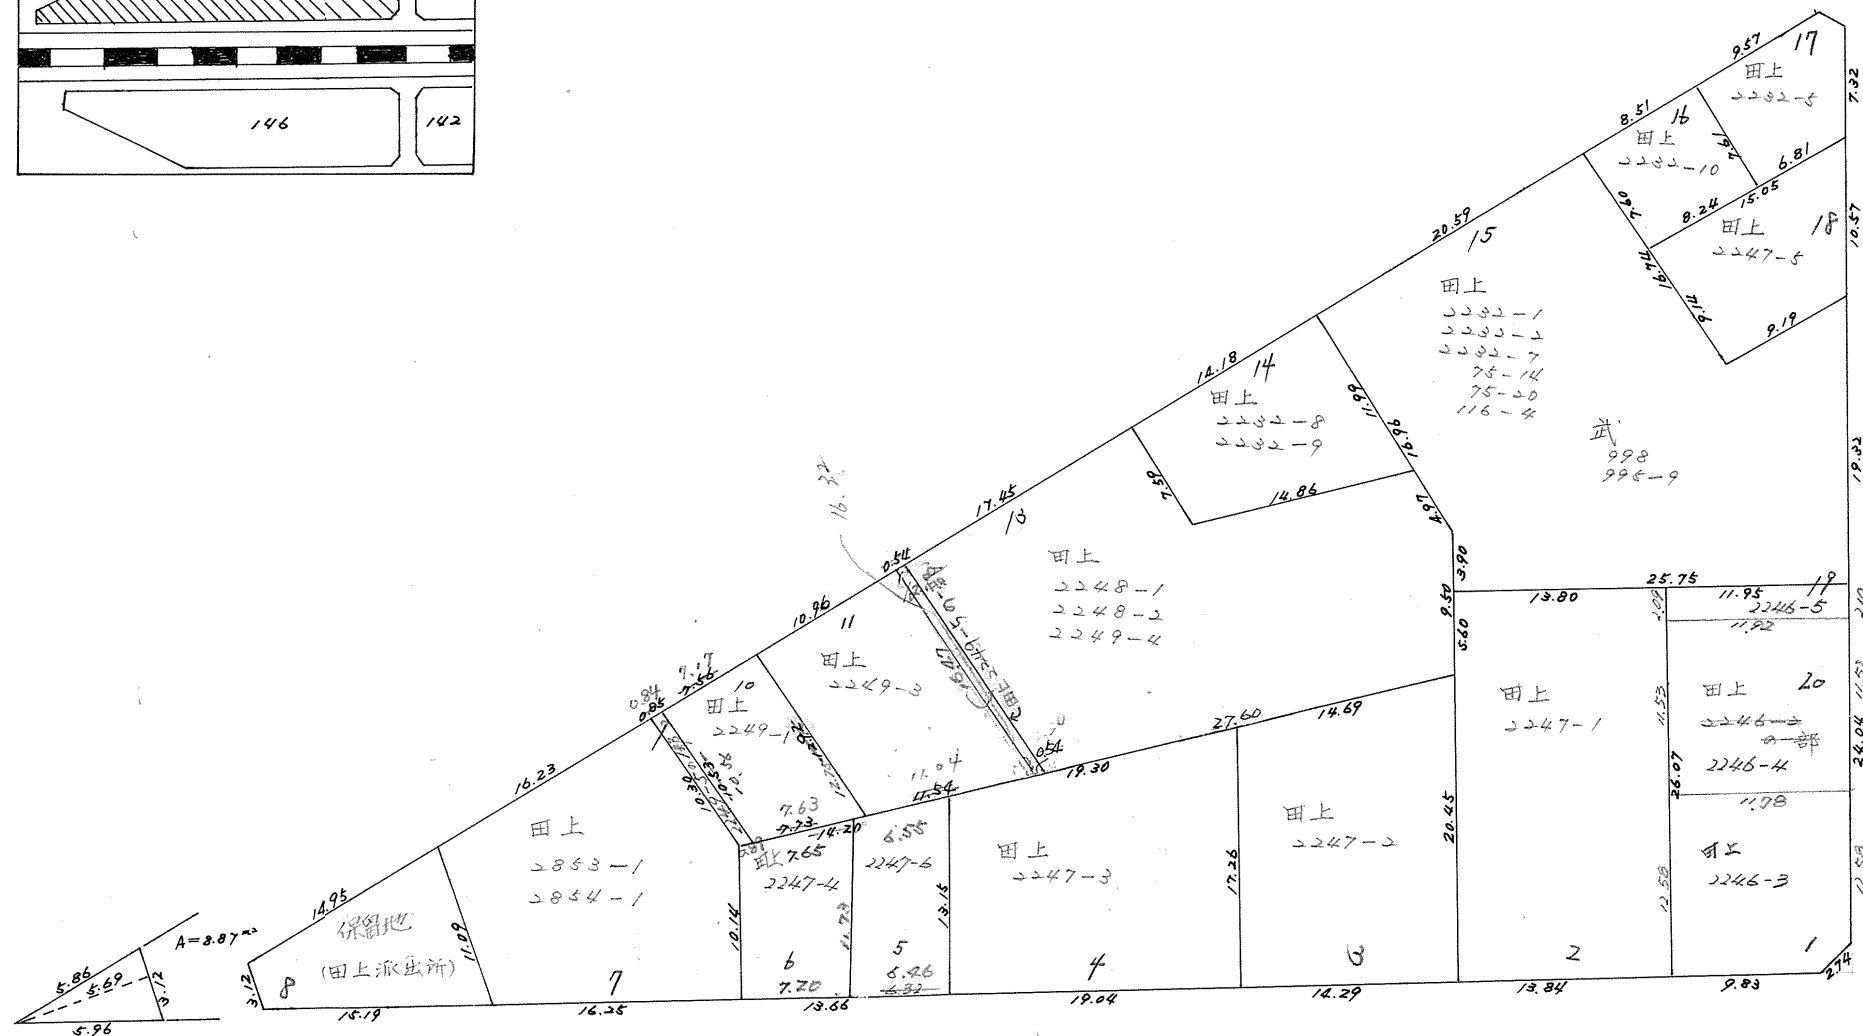
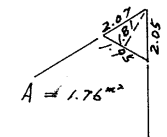


# 確定面積平面図 $S = \frac{1}{500}$

武田上 地区 145 ブロック

新地名 町 丁目  
30  
年 月 日

この図面等は、土地区画整理事業に関する参考資料として提供しています。  
○図面等は換地処分時のものであり、現在の状況とは異なる場合があります。  
○図面等によって、境界等が確定されるものではありません。

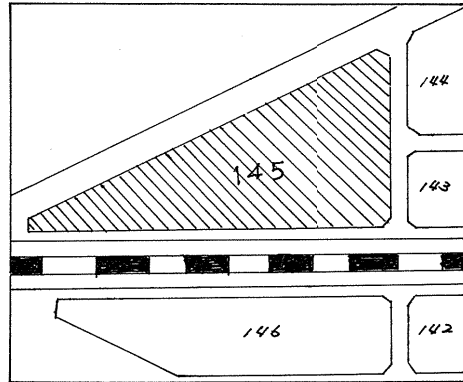

5.62.7.18  
前者と合致する境界  
確認(同左)