
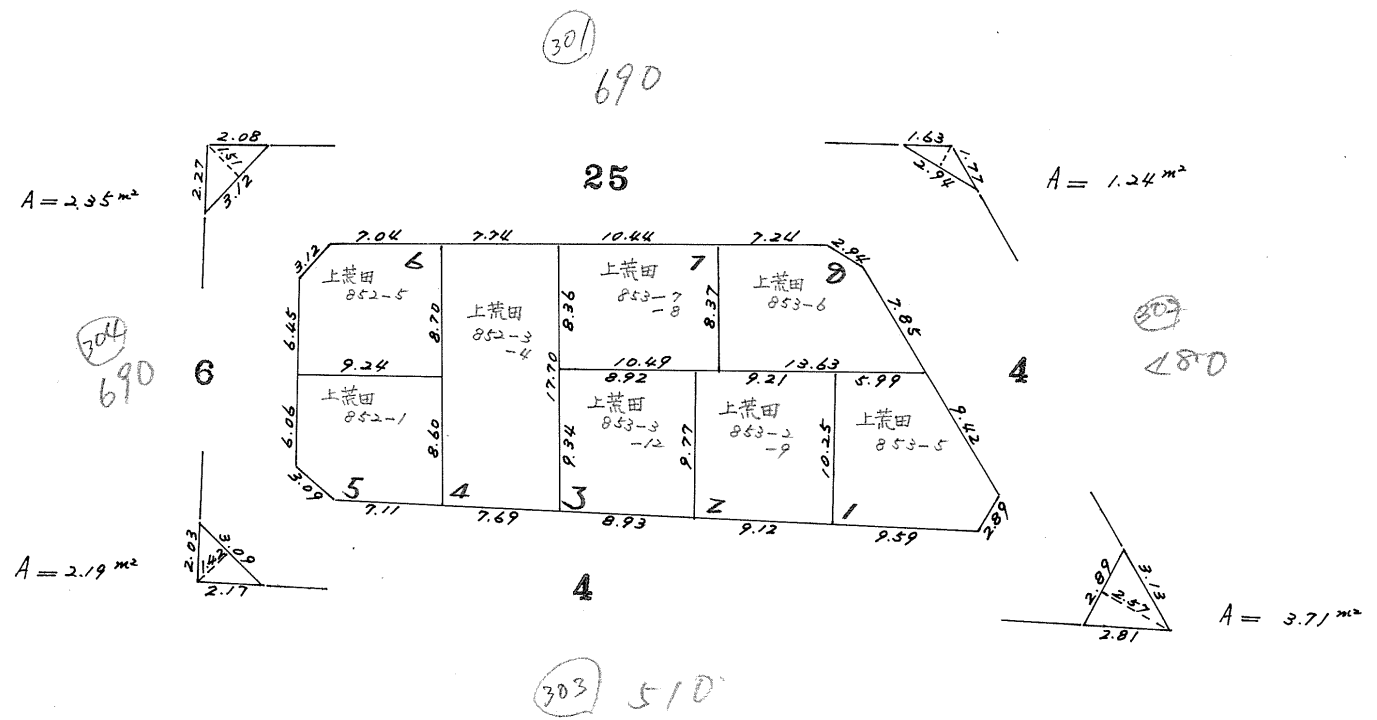
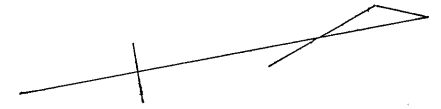


# 確定面積平面図 $S = \frac{1}{500}$

武田上 地区 66 ブロック

新地名 / 町 丁目  
年 月 日

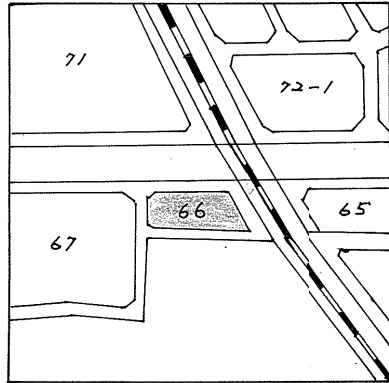

この図面等は、土地区画整理事業に関する参考資料として提供しています。  
 ○図面等は換地処分時のものであり、現在の状況とは異なる場合があります。  
 ○図面等によって、境界等が確定されるものではありません。