
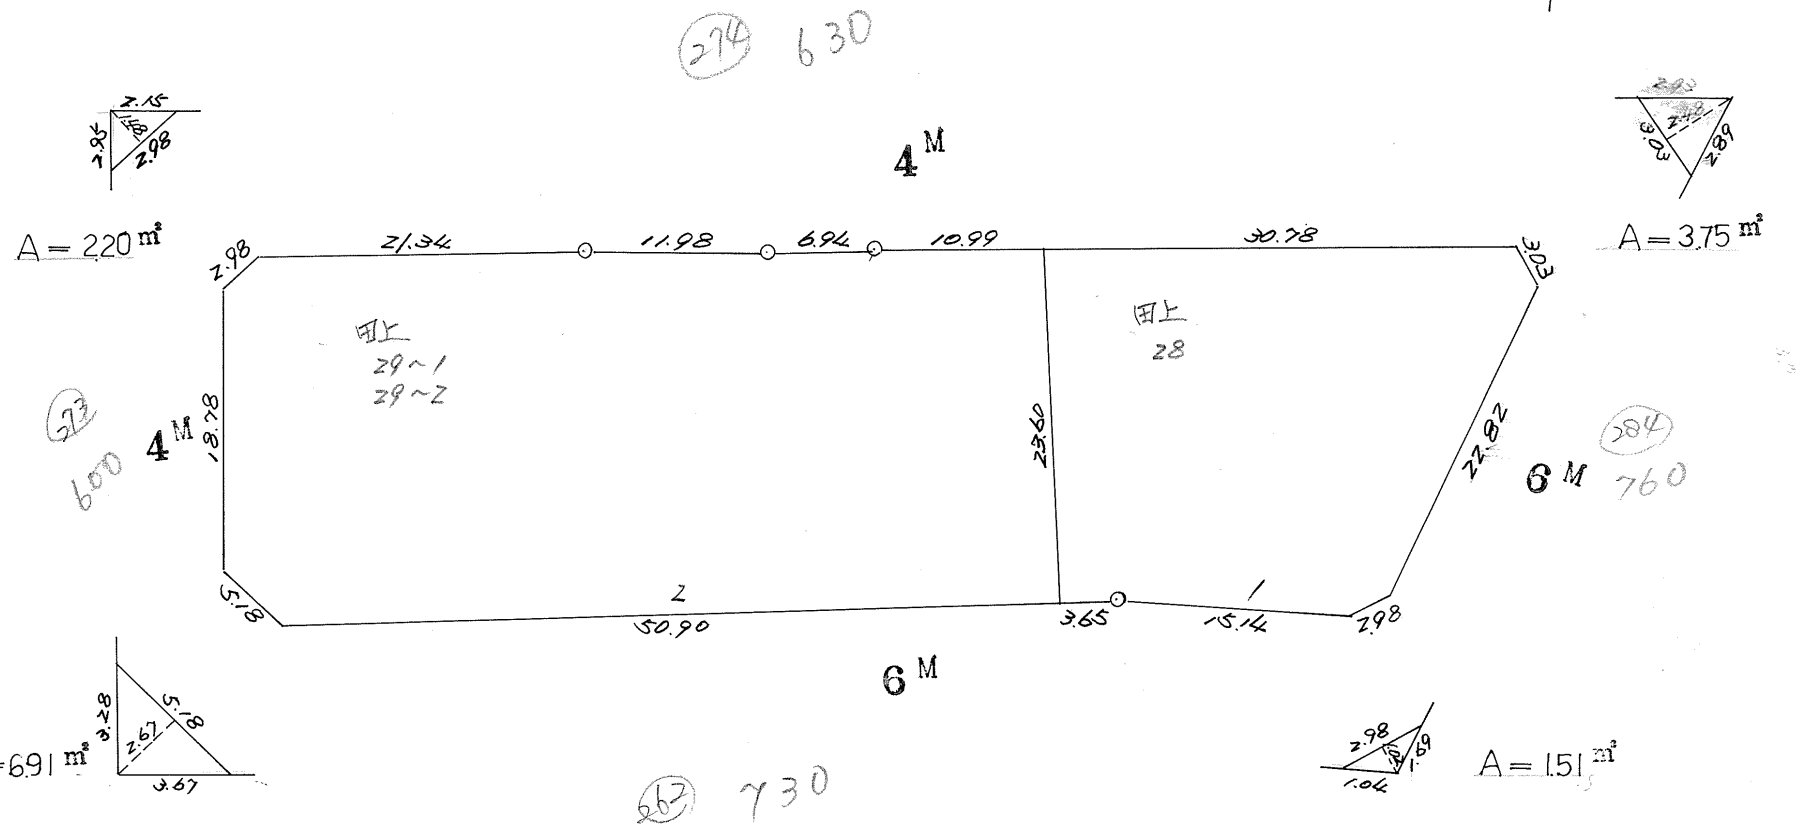
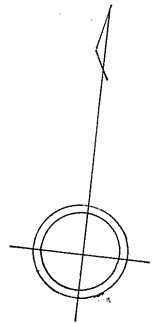


確定面積平面図 $S = \frac{1}{500}$

武・田上 地区 96 ブロック

新地名 町 丁目
 年 月 日

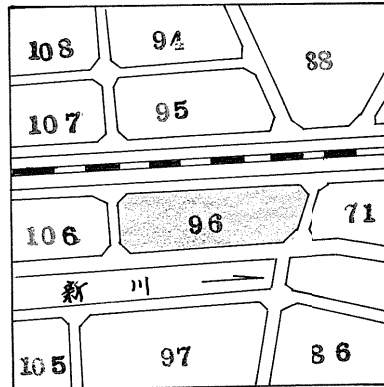

この図面等は、土地区画整理事業に関する参考資料として提供しています。
 ○図面等は換地処分時のものであり、現在の状況とは異なる場合があります。
 ○図面等によって、境界等が確定されるものではありません。


課	長	係	長	測	量	士	係

確定面積平面図 $S = \frac{1}{\dots}$


ブロック番号 1

96号

新地名
町 丁目
年 月 日

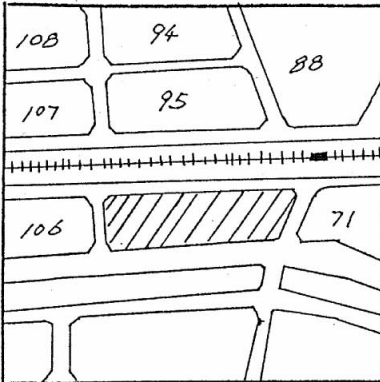

4 M
700

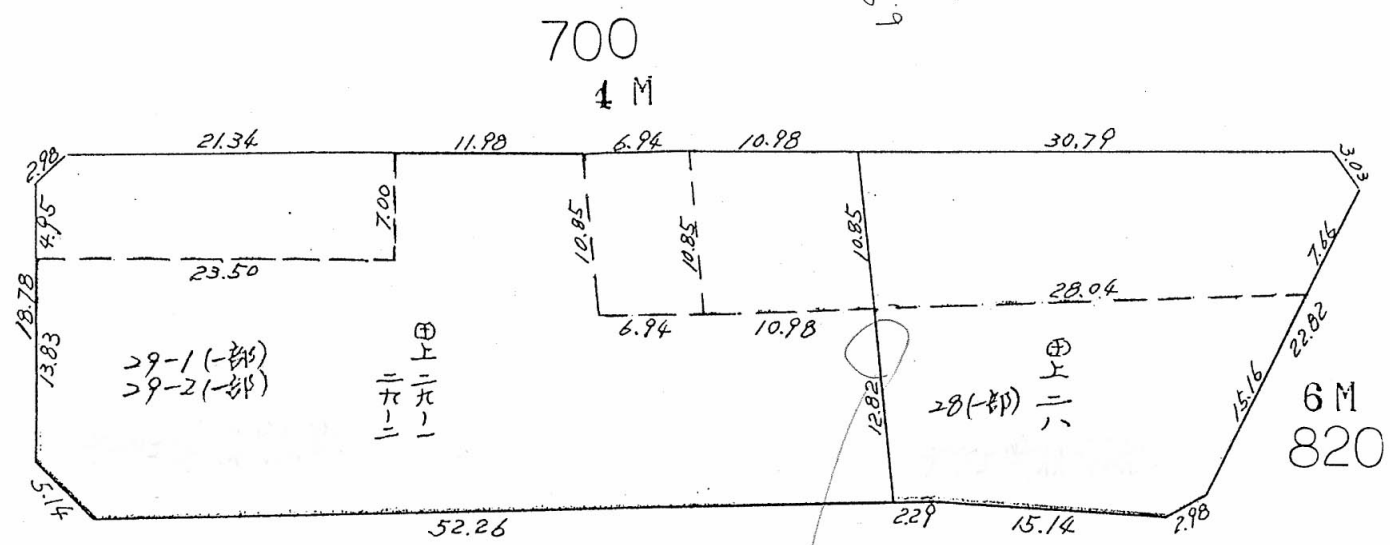

此の通称に於て
室

この図面等は、土地区画整理事業に関する参考資料として提供しています。
○図面等は換地処分時のものであり、現在の状況とは異なる場合があります。
○図面等によって、境界等が確定されるものではありません。