
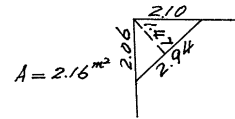




確定面積平面図 $S = \frac{1}{500}$

武・田上 地区 98-1 ブロック

新地名 町 丁目
7
年 月 日

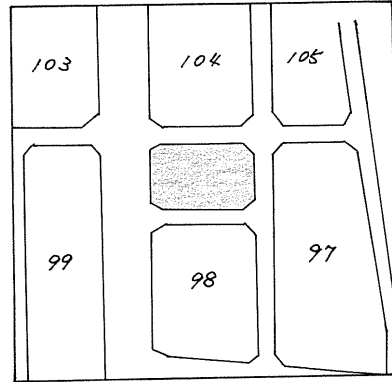


276
820
6

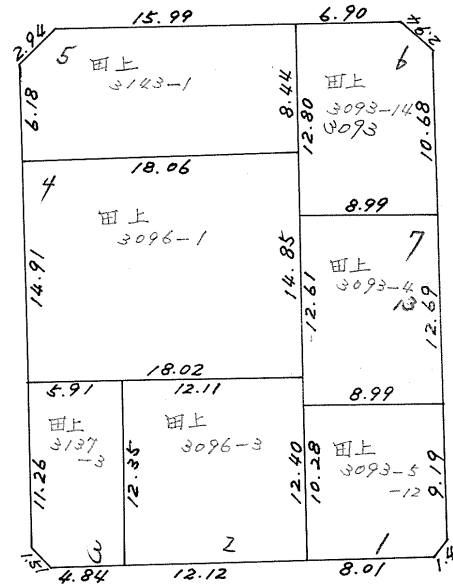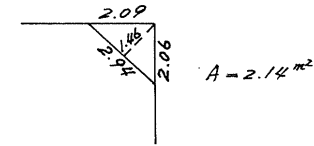


271
820
6

277
690
4

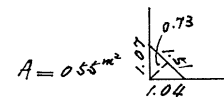

278
1300
16

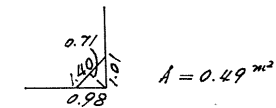

この図面等は、土地区画整理事業に関する参考資料として提供しています。
○図面等は換地処分時のものであり、現在の状況とは異なる場合があります。
○図面等によって、境界等が確定されるものではありません。