
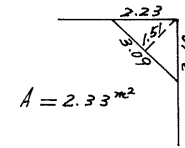
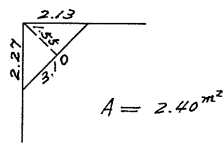


確定面積平面図 $S = \frac{1}{500}$



武・田上 地区 102 ブロック

新地名 町 丁目
27
年 月 日

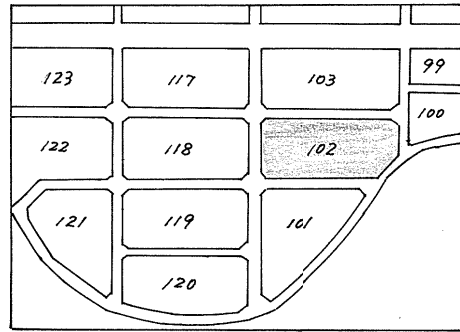

257
910

266
790

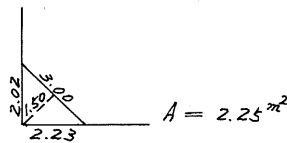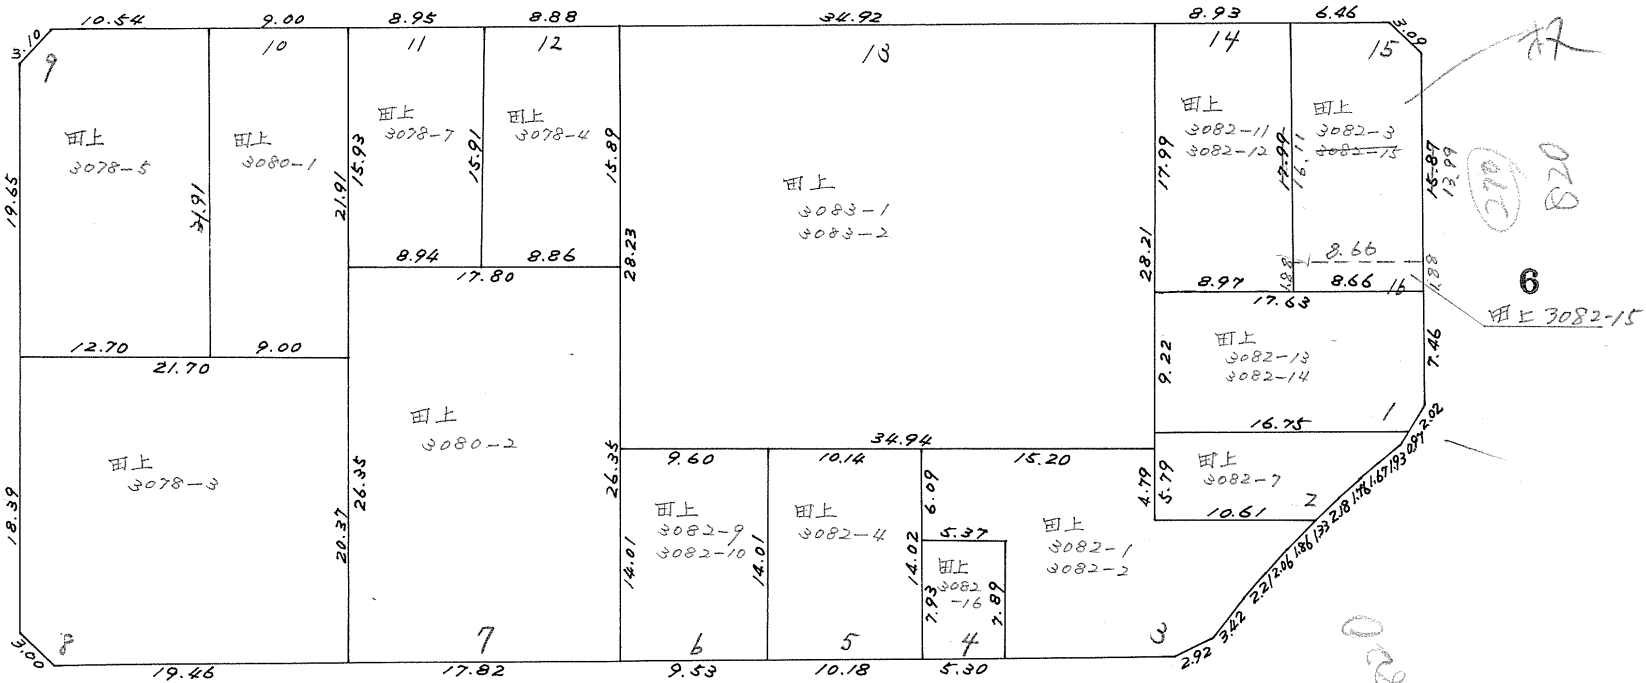

267
730

この図面等は、土地区画整理事業に関する参考資料として提供しています。
○図面等は換地処分時のものであり、現在の状況とは異なる場合があります。
○図面等によって、境界等が確定されるものではありません。