
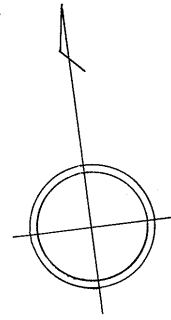


# 確定面積平面図 $S = \frac{1}{500}$

武田上 地区 103 ブロック

新地名 町 丁目  
28  
年 月 日

この図面等は、土地区画整理事業に関する参考資料として提供しています。  
○図面等は換地処分時のものであり、現在の状況とは異なる場合があります。  
○図面等によって、境界等が確定されるものではありません。

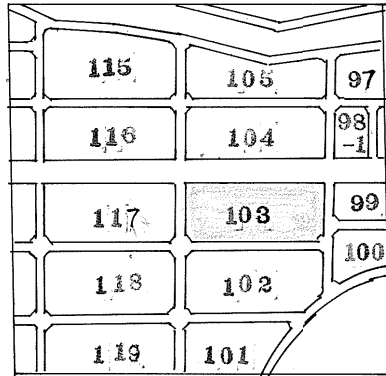



$A = 0.57 \text{ m}^2$

16 M

$A = 0.58 \text{ m}^2$

8 M


6 M

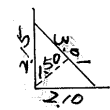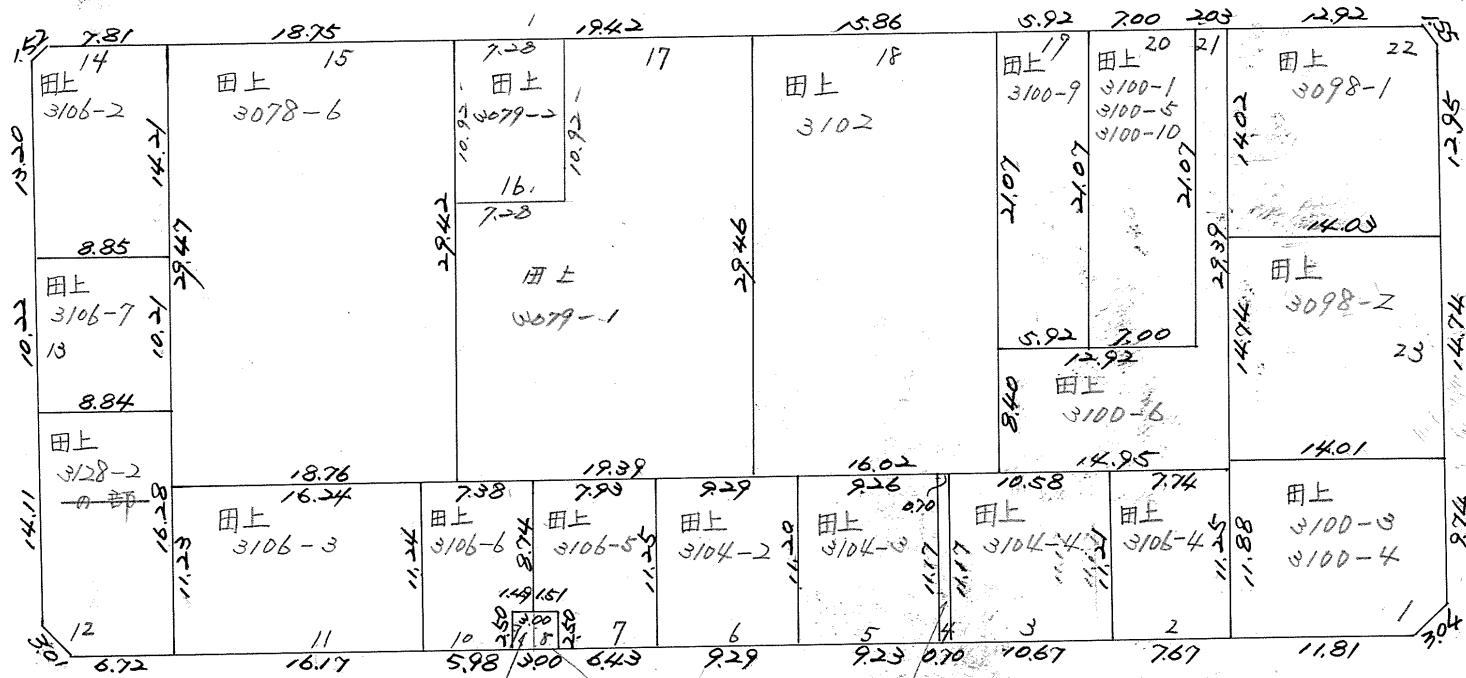

$A = 2.25 \text{ m}^2$

790


拡大図

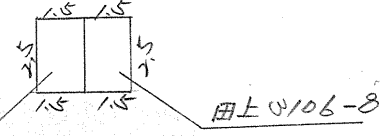

田上 3106-1

田上 3106-8

$S = \frac{1}{500}$

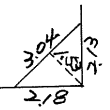

$A = 2.32 \text{ m}^2$