
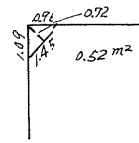


確定面積平面図 $S = \frac{1}{500}$


武・田上 地区 117 ブロック

新地名 町 丁目
33
年 月 日

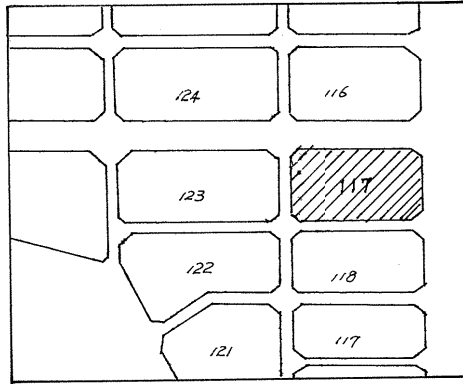


251 1360


16

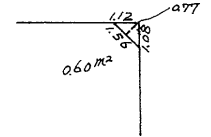


246 1060 6

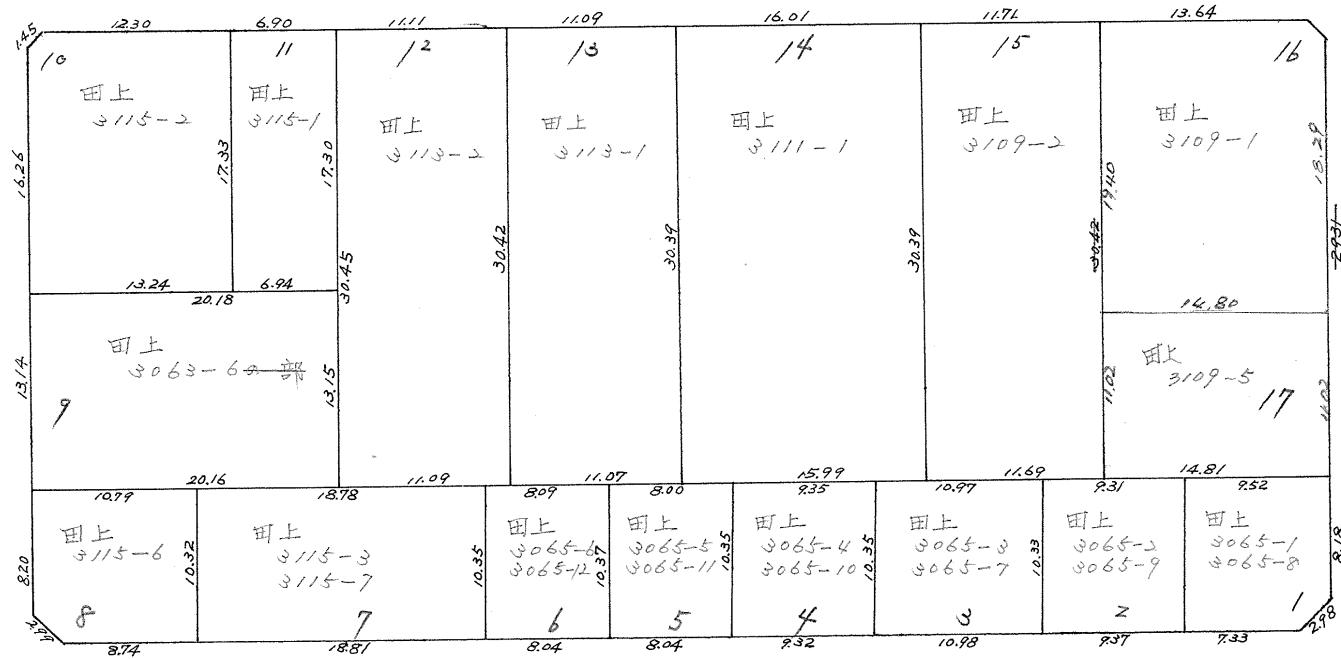

248 1000 8

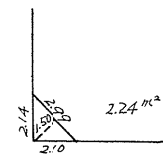

252 940

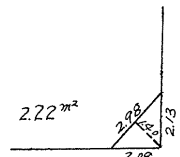

この図面等は、土地区画整理事業に関する参考資料として提供しています。
○図面等は換地処分時のものであり、現在の状況とは異なる場合があります。
○図面等によって、境界等が確定されるものではありません。