


確定面積平面図 $S = \frac{1}{500}$

武・田上 地区 118 ブロック

新地名 町 丁目
34
年 月 日

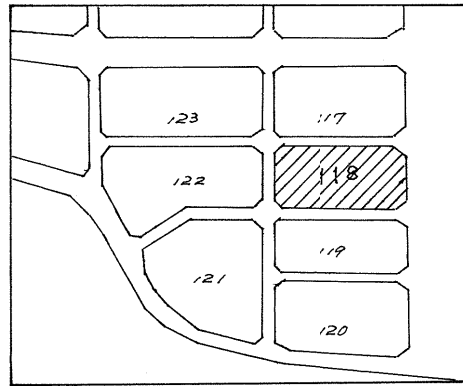


2.14
2.09
2.06
2.23 m²

2.46
2.37
2.18
2.76 m²

245
970
6

257
910
8

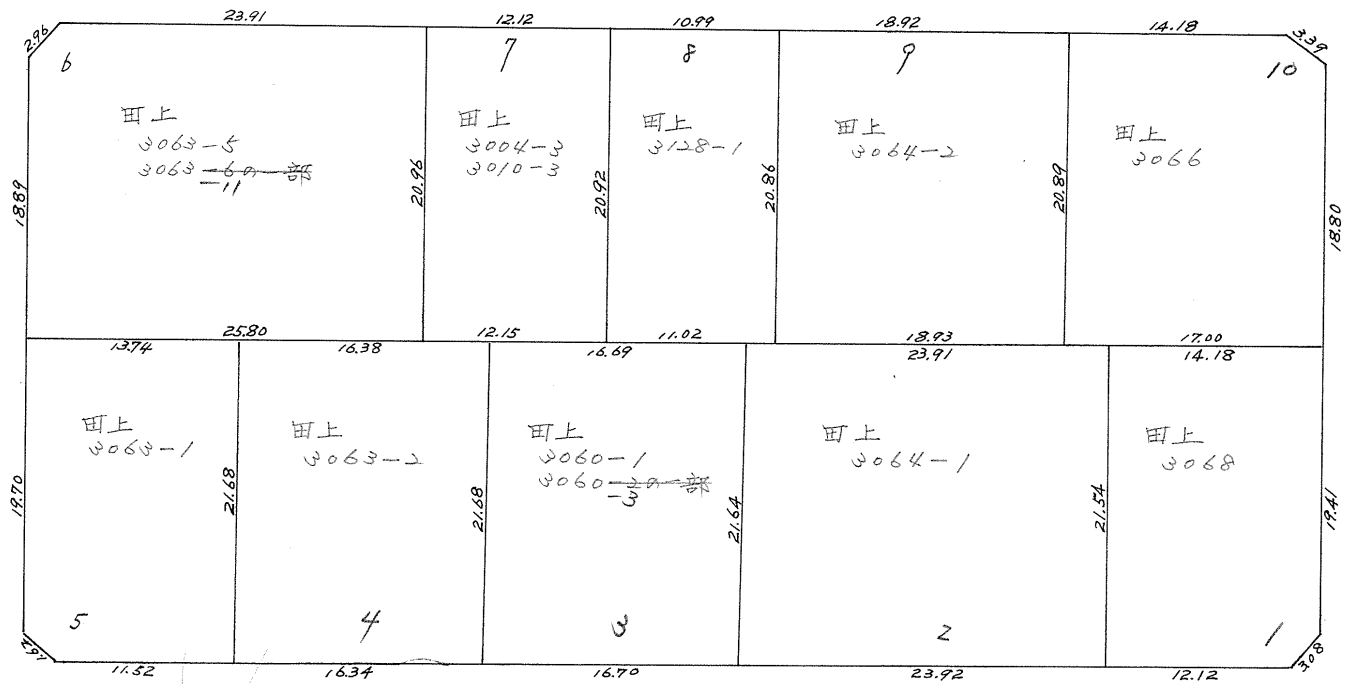

54. 2. 7
仮換地修正雑出による変更

253 850

この図面等は、土地区画整理事業に関する参考資料として提供しています。
 ○図面等は換地処分時のものであり、現在の状況とは異なる場合があります。
 ○図面等によって、境界等が確定されるものではありません。