
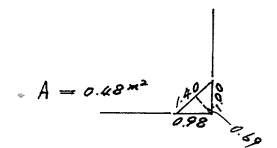
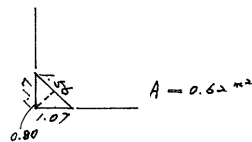
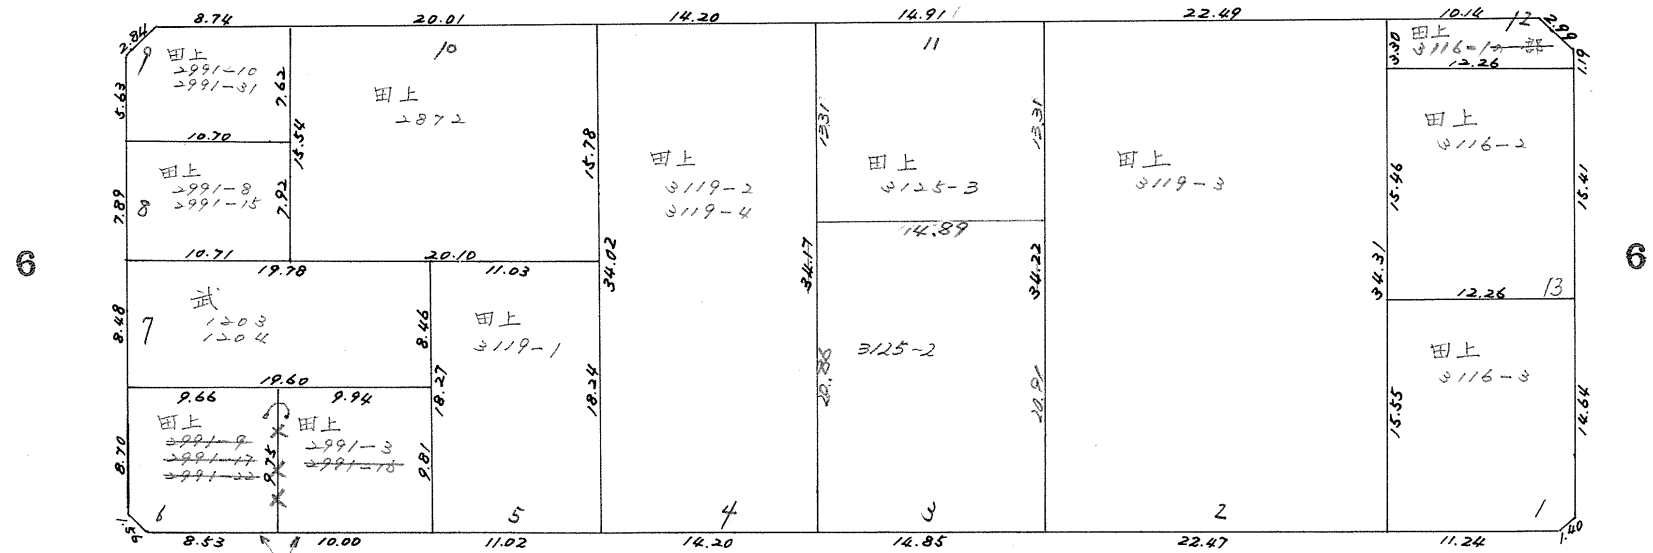
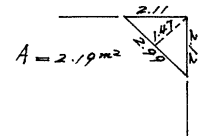
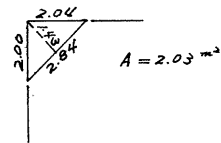


確定面積平面図 $S = \frac{1}{500}$

武・田上 地区 124 ブロック

新地名 町 丁目
 4
 年 月 日

この図面等は、土地区画整理事業に関する参考資料として提供しています。
 ○図面等は換地処分時のものであり、現在の状況とは異なる場合があります。
 ○図面等によって、境界等が確定されるものではありません。

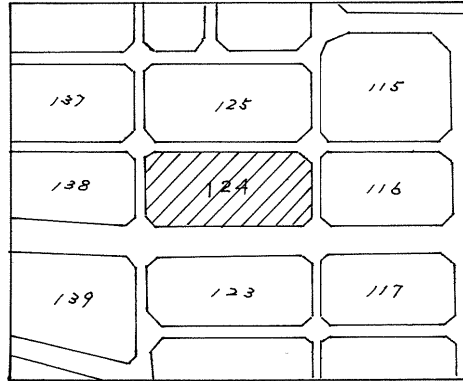

課長	係長	測士	係

確定面積平面図 $S = \frac{1}{500}$




ブロック番号

124 号




新地名 町 丁目

年 月 日


この図面等は、土地区画整理事業に関する参考資料として提供しています。
 ○図面等は換地処分時のものであり、現在の状況とは異なる場合があります。
 ○図面等によって、境界等が確定されるものではありません。

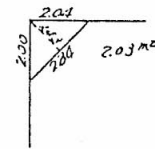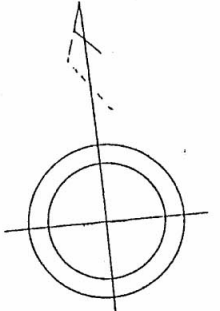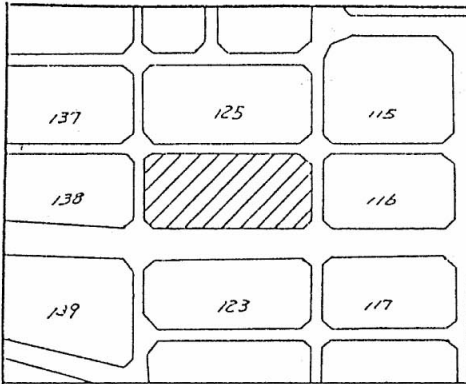

850
6 M

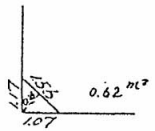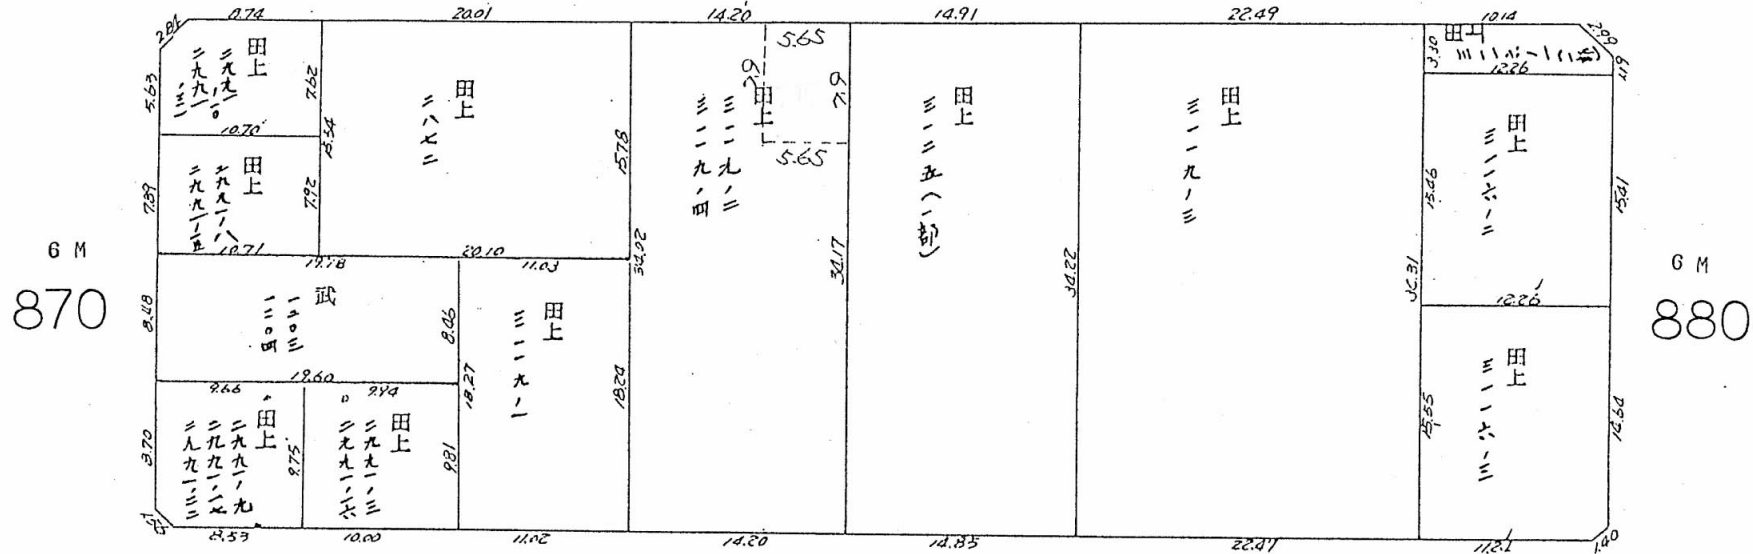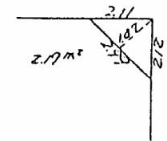

16 M
1260

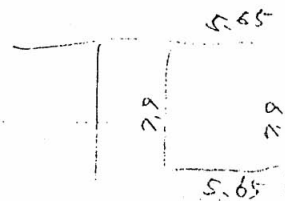

① 59.50 — 46.79