
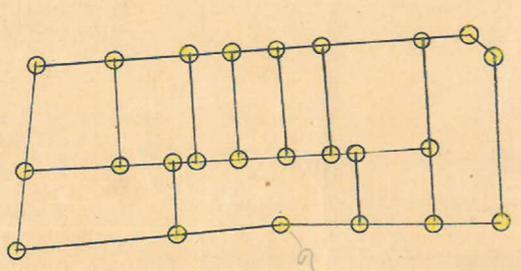
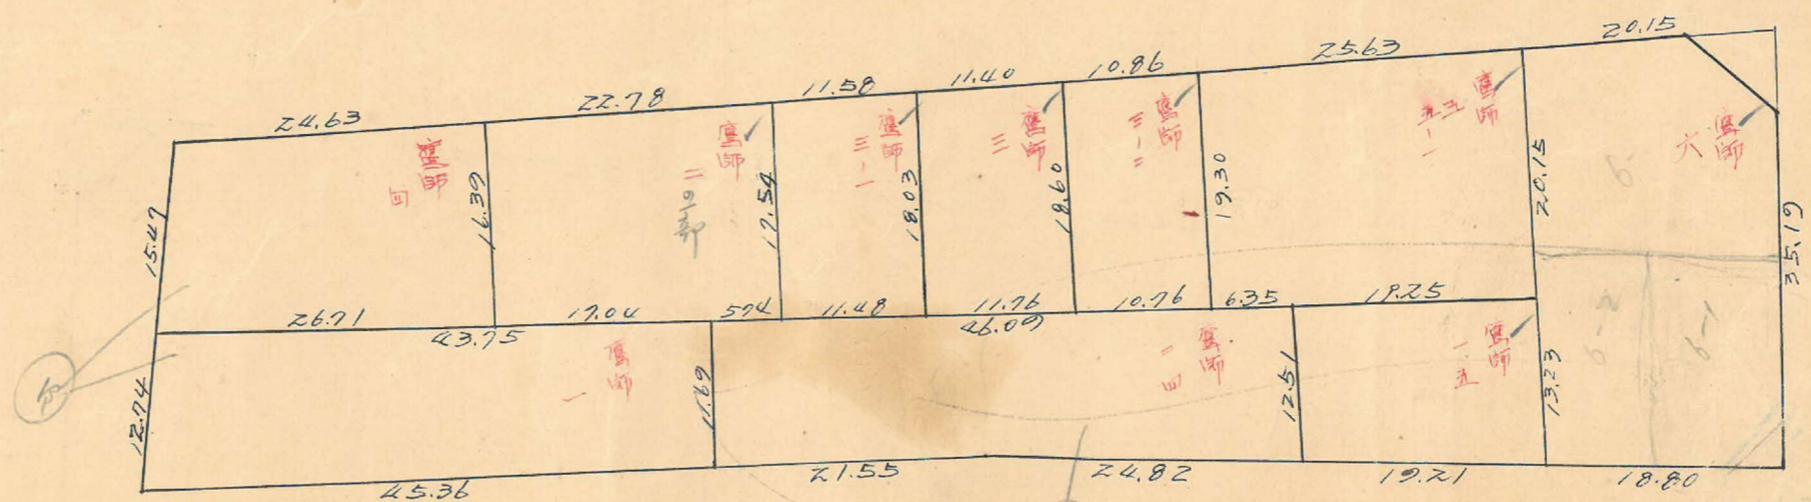


課長	係長	測量士	係
			(Red Seal)

(分筆前)
確定面積平面圖 $S = \frac{1}{500}$



ブロック番号 申 号 5 号
新地名 町 丁目

昭和26年12月10日

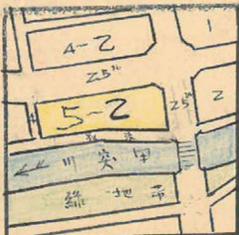

ロツ = 10 行 = 24

25 M

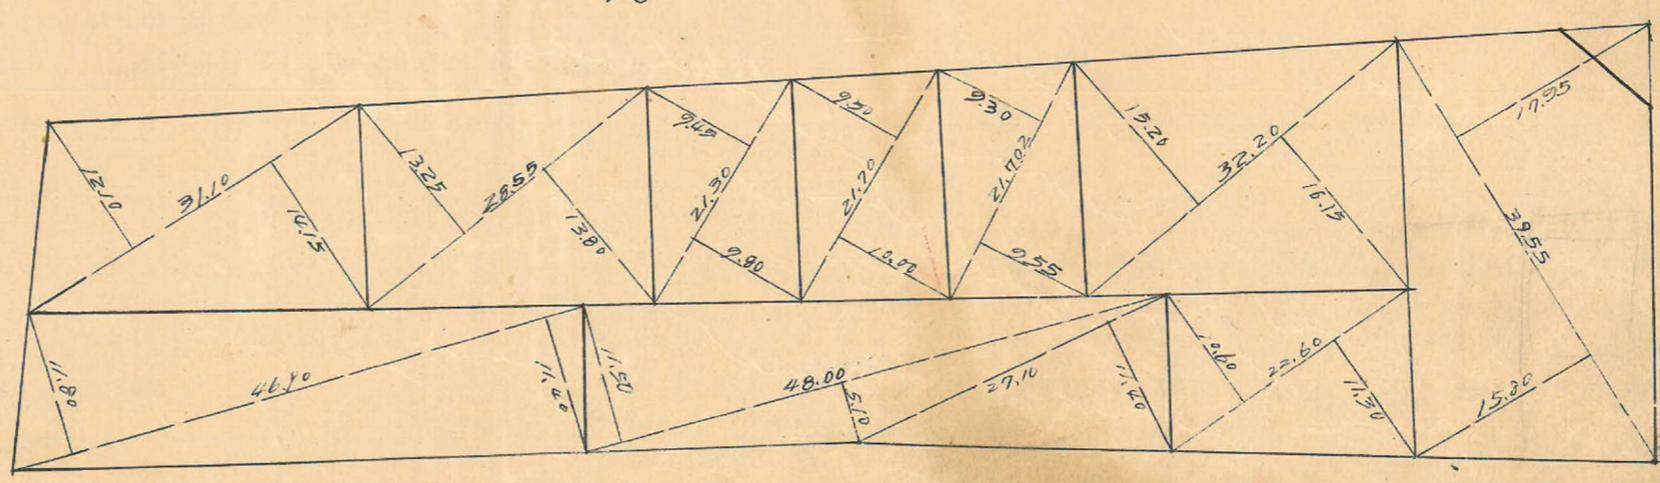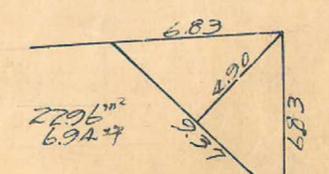

25 M

石 木


測量士	測量士	測量士	測量士
トラン	細積計算	杭埋設	測距
	(Red Seal)		

この図面等は、土地区画整理事業に関する参考資料として提供しています。
○図面等は換地処分時のものであり、現在の状況とは異なる場合があります。
○図面等によって、境界等が確定されるものではありません。

5-0 BL

精度 $\frac{1}{13000}$

25 M

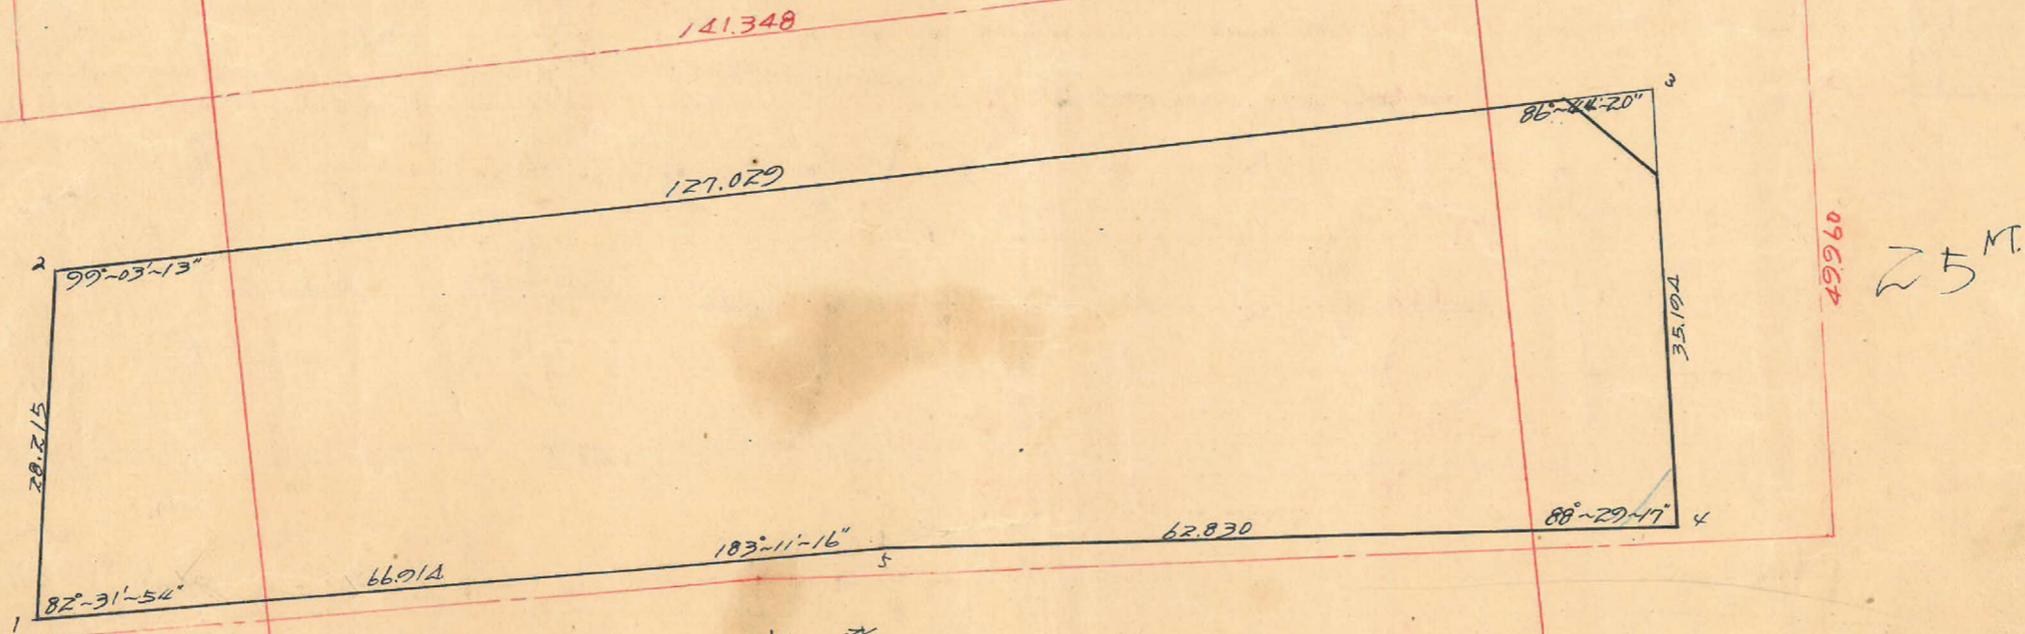

$2-3 = \sqrt{127.025^2 + 0.9384^2} = \sqrt{1.61363514} = 127.029 = 0.9999724 \dots N 0^\circ 25' 30'' W$
 $3-4 = \sqrt{1.7571^2 + 35.1501^2} = \sqrt{1.238.6169} = 35.194 = 0.0499261 \dots N 89^\circ 08' 18'' W$

測 号	仮方位角	距 離	仮方位	Cosin	Sin	更正 緯 距		更正 経 距		合 緯 距	合 経 距	倍 子 午 線	倍 面 積
						N (+)	S (-)	E (+)	W (-)				
1	0	66.914	0				66.9064			66.9064	0	-20.0	-102.8066
2	277°-28'	28.215	N 82°-32' W	0.1299	0.9915	3.6661	28.0452			-63.2403	-28.0425	-28.0425	-7.570.1186
3	358°-25'	127.029	N 1°-35' W	0.9996	0.0276	126.9924	3.5231			+63.7521	-31.5683	-59.6108	+ 28.7377
4	91°-20'	35.194	S 88°-20' E	0.0291	0.9996		1.0240	35.0724		+62.7281	+ 3.5041	-28.0642	- 219.8055
5	183°-11'	62.830	S 3°-11' W	0.9985	0.0555		62.7281		3.5041	0	0	+ 3.5041	計 7.863.9934 $\frac{1}{2}$
						130.6585	130.6585	35.0724	35.0724				= 3.932.00 $\frac{1}{2}$

合計面積 $3932.00 \text{ m}^2 = (x 0.3025 = 1.189.43) = 1.189.37 \frac{1}{2}$
 要路 " $22.96 = (x 0.3025 = 6.94) = 6.94$
 道の " $3.909.04 = (x 0.3025 = 1.182.49) = 1.182.43$
 割 " $= 1.182.43$

この図面等は、土地区画整理事業に関する参考資料として提供しています。
 ○図面等は換地処分時のものであり、現在の状況とは異なる場合があります。
 ○図面等によって、境界等が確定されるものではありません。