


課長	係長	測量士	係


(分筆前)
確定面積平面図 $S = \frac{1}{1200}$

ブロック番号 城西 51 号

新地名 町 丁目
 年 月 日

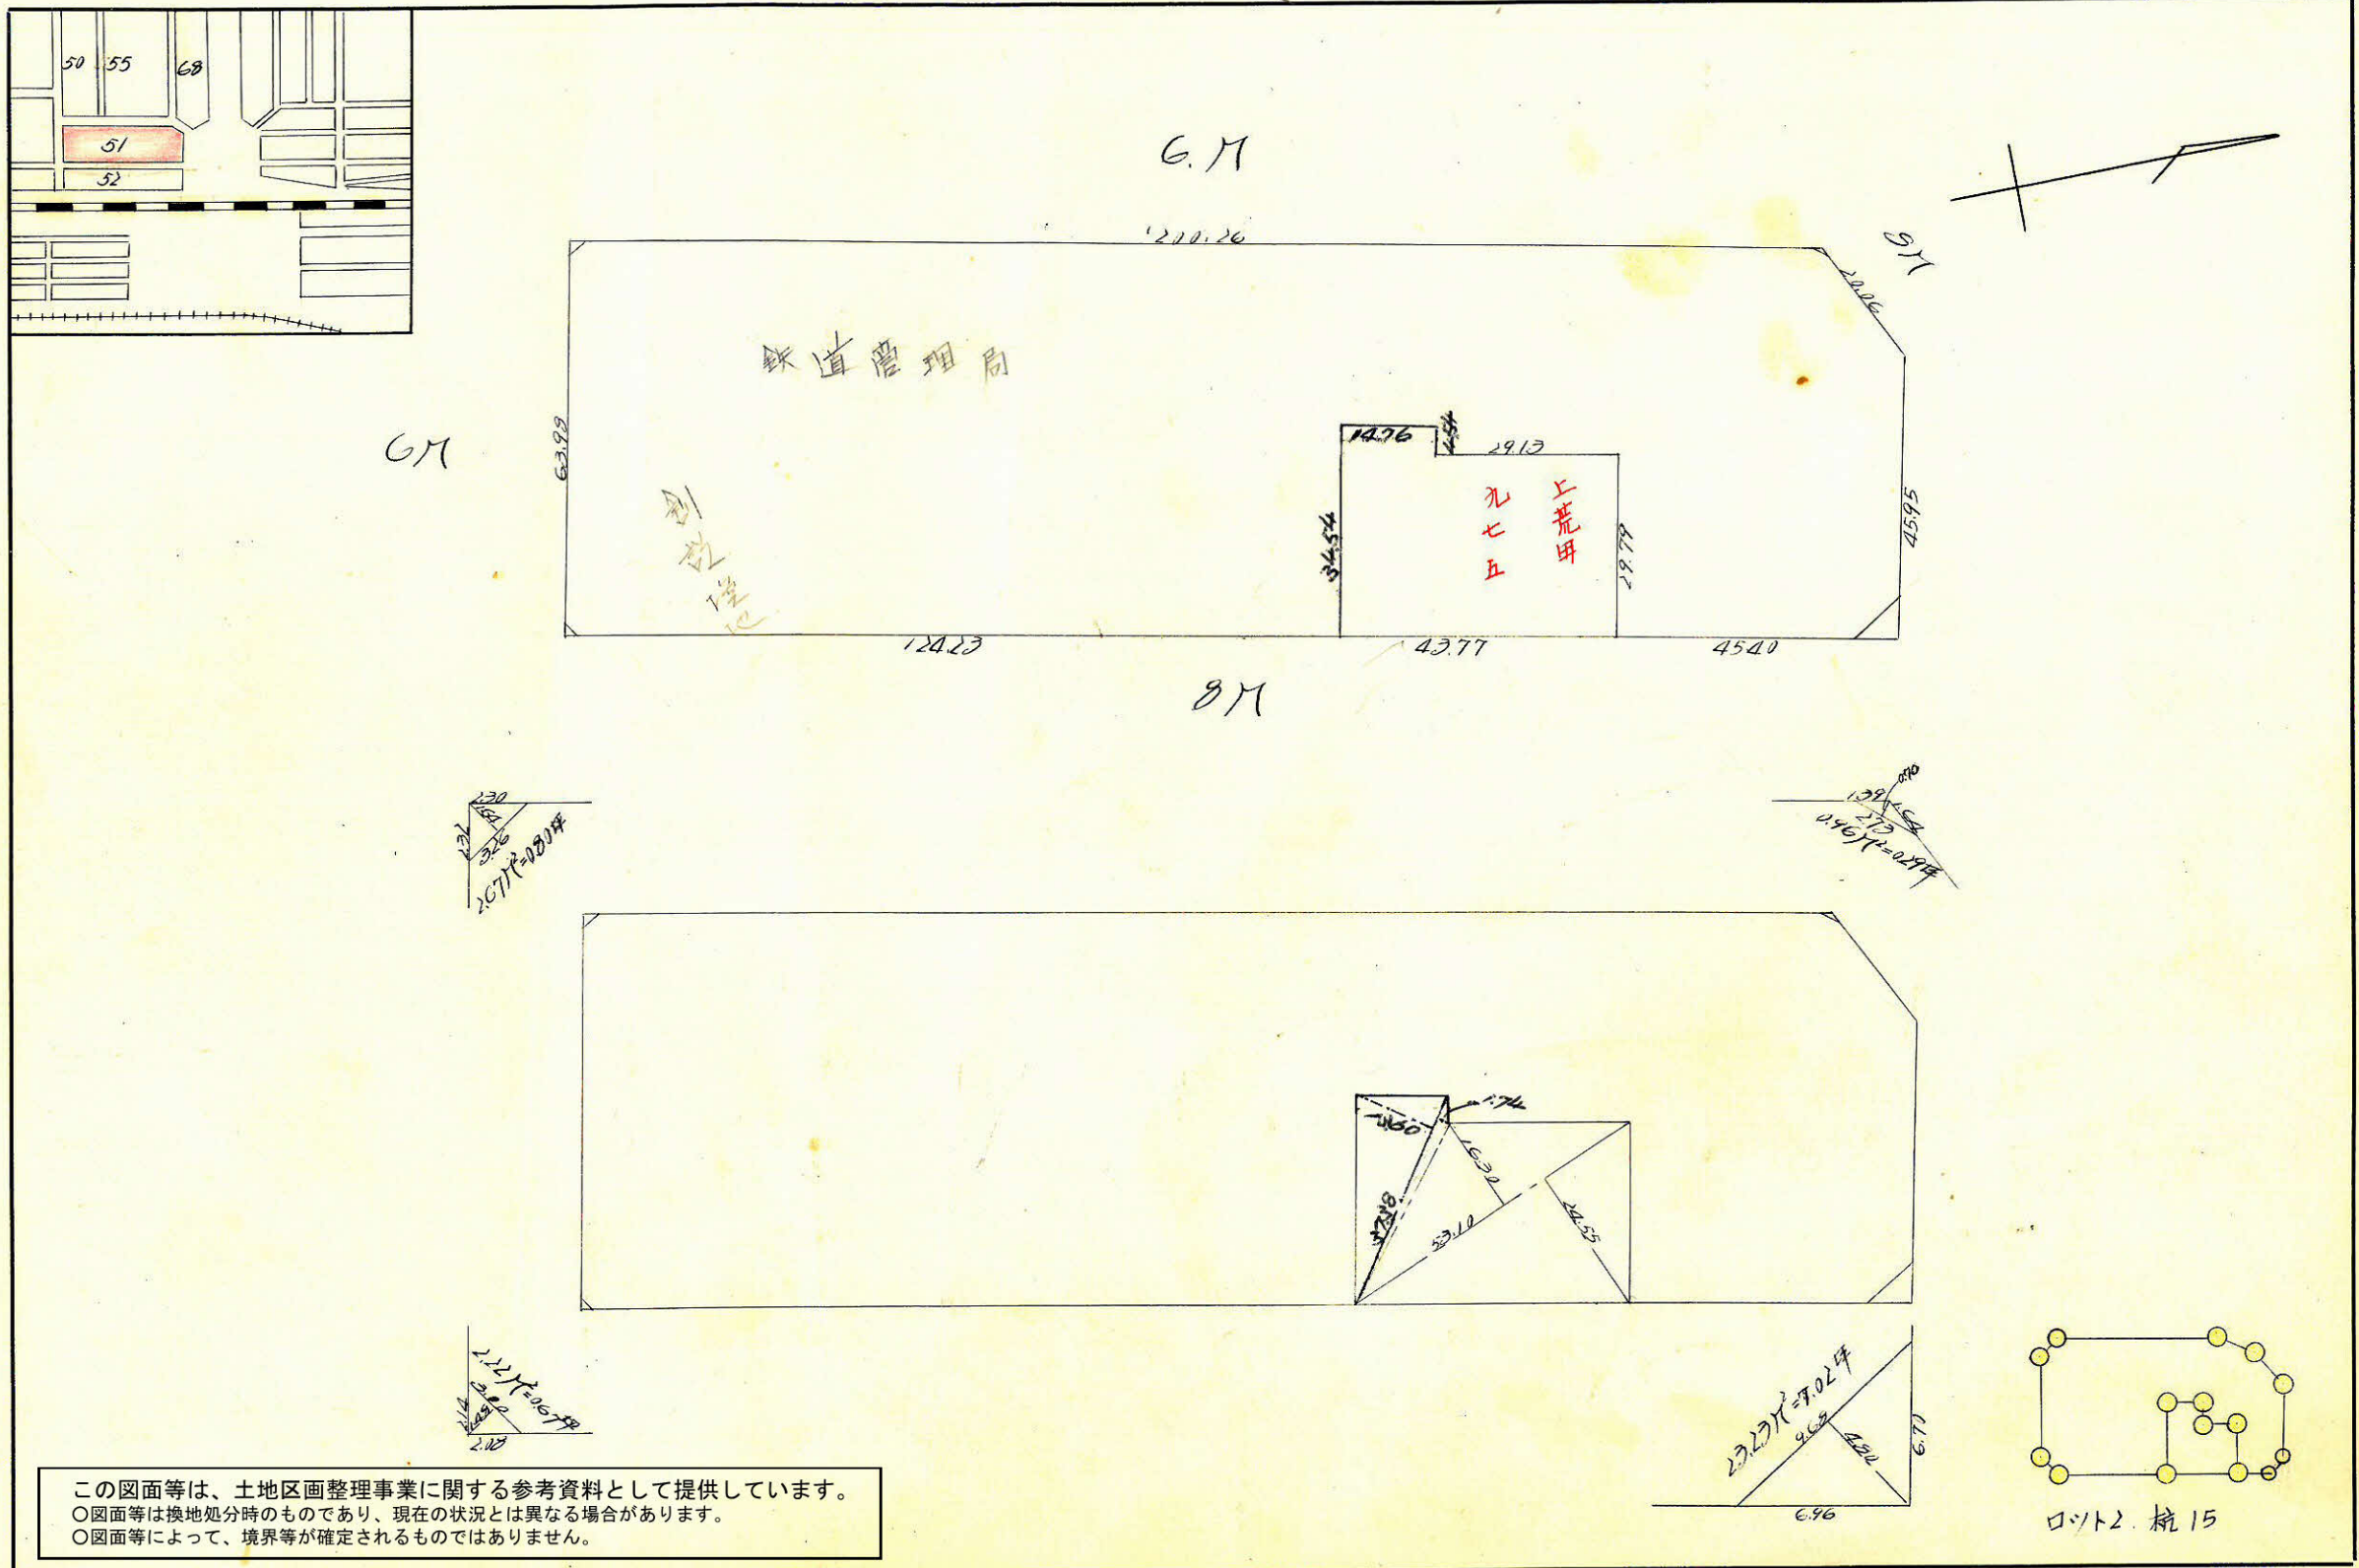


この図面等は、土地区画整理事業に関する参考資料として提供しています。
 ○図面等は換地処分時のものであり、現在の状況とは異なる場合があります。
 ○図面等によって、境界等が確定されるものではありません。

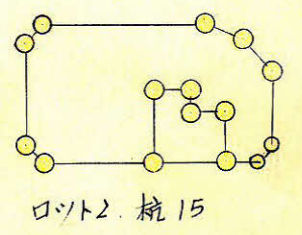

ロット2. 杭15

この図面等は、土地区画整理事業に関する参考資料として提供しています。
 ○図面等は換地処分時のものであり、現在の状況とは異なる場合があります。
 ○図面等によって、境界等が確定されるものではありません。

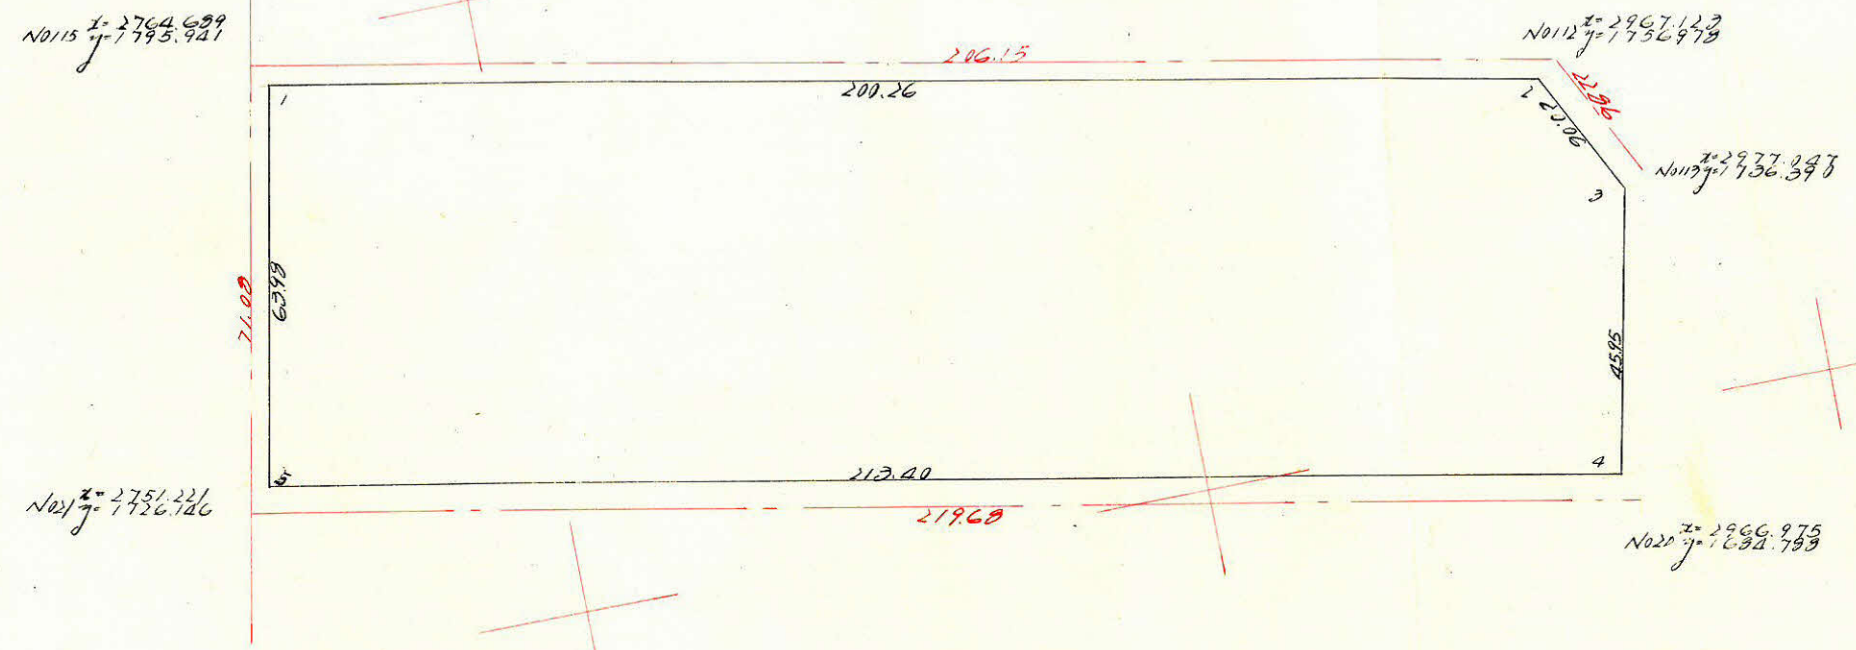

測点	1	2	3	4	5	6	7	8
1	2767.059	-196.656		1792.422	-37.929			
2	2963.715	-9.1776	-206.032	1754.593	-57.686	362.204.142	170.727.766	
3	2973.491	+8.909	-0.927	1734.816	-14.1777	-64.966	1.609.174	192.878.467
4	2964.642	+2.09.639	+218.488	1689.727	-45.089	-5.224	369.185.072	15.516.936
5	2755.003	-12.036	+197.593	1729.592	+39.855	+02.695	341.736.000	282.925.033
1	2767.059	-196.656	-209.172	1792.422	+62.820	+25.011	374.049.480	69.206.912

$26991.22 \frac{1}{2} = 13495.611$

面積
 13495.611 (x
 29.08 (x
 0.3025 = 4072.427
 0.3025 = 8.79
 4073.64