

課	長	係	長	測	量	士	係

# 確定面積平面圖 $S = \frac{1}{6.00}$

ブロック番号







城西

43-1号


新地名 町 丁目

第27年 8月29日

44	44-	49
42	43	51
	43-1	
41	41-	52

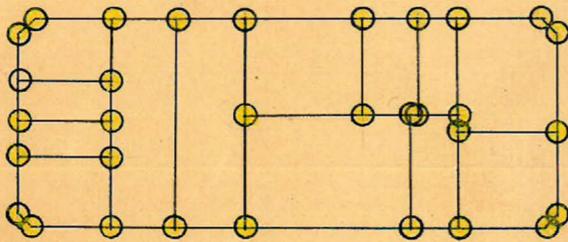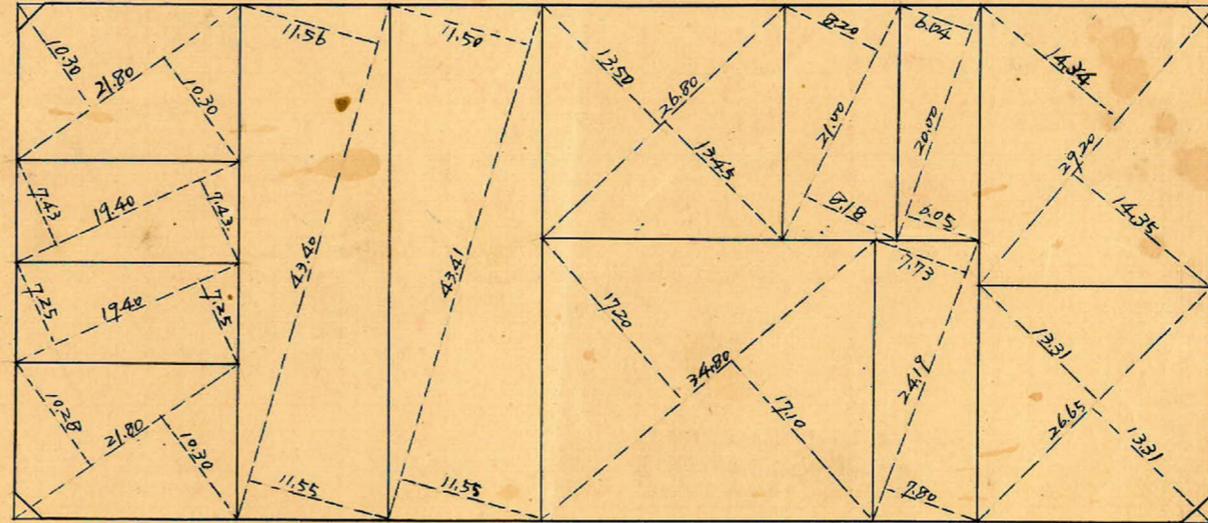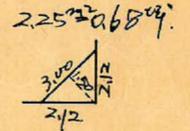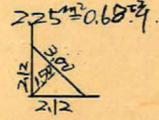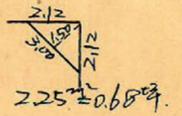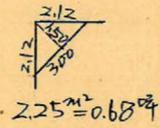

杭32 口外13.

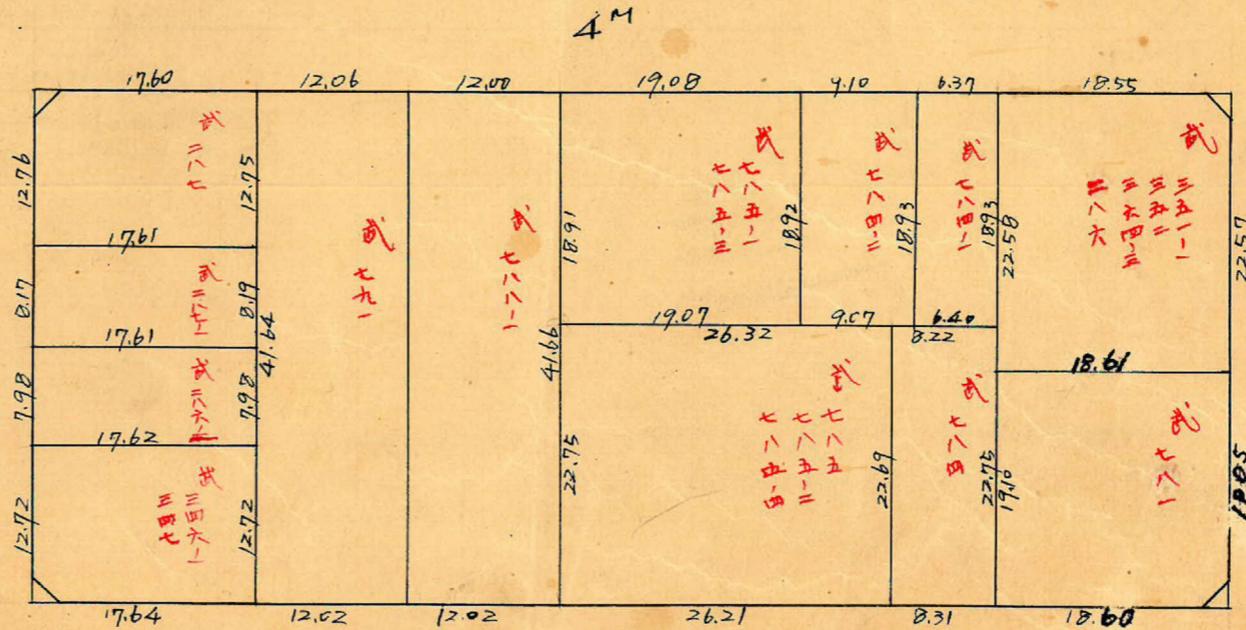

この図面等は、土地区画整理事業に関する参考資料として提供しています。  
 ○図面等は換地処分時のものであり、現在の状況とは異なる場合があります。  
 ○図面等によって、境界等が確定されるものではありません。


→ 現地再測量の結果修正

この図面等は、土地区画整理事業に関する参考資料として提供しています。  
 ○図面等は換地処分時のものであり、現在の状況とは異なる場合があります。  
 ○図面等によって、境界等が確定されるものではありません。

43-

トラスバ-精度 1/22,000

y = -1.900

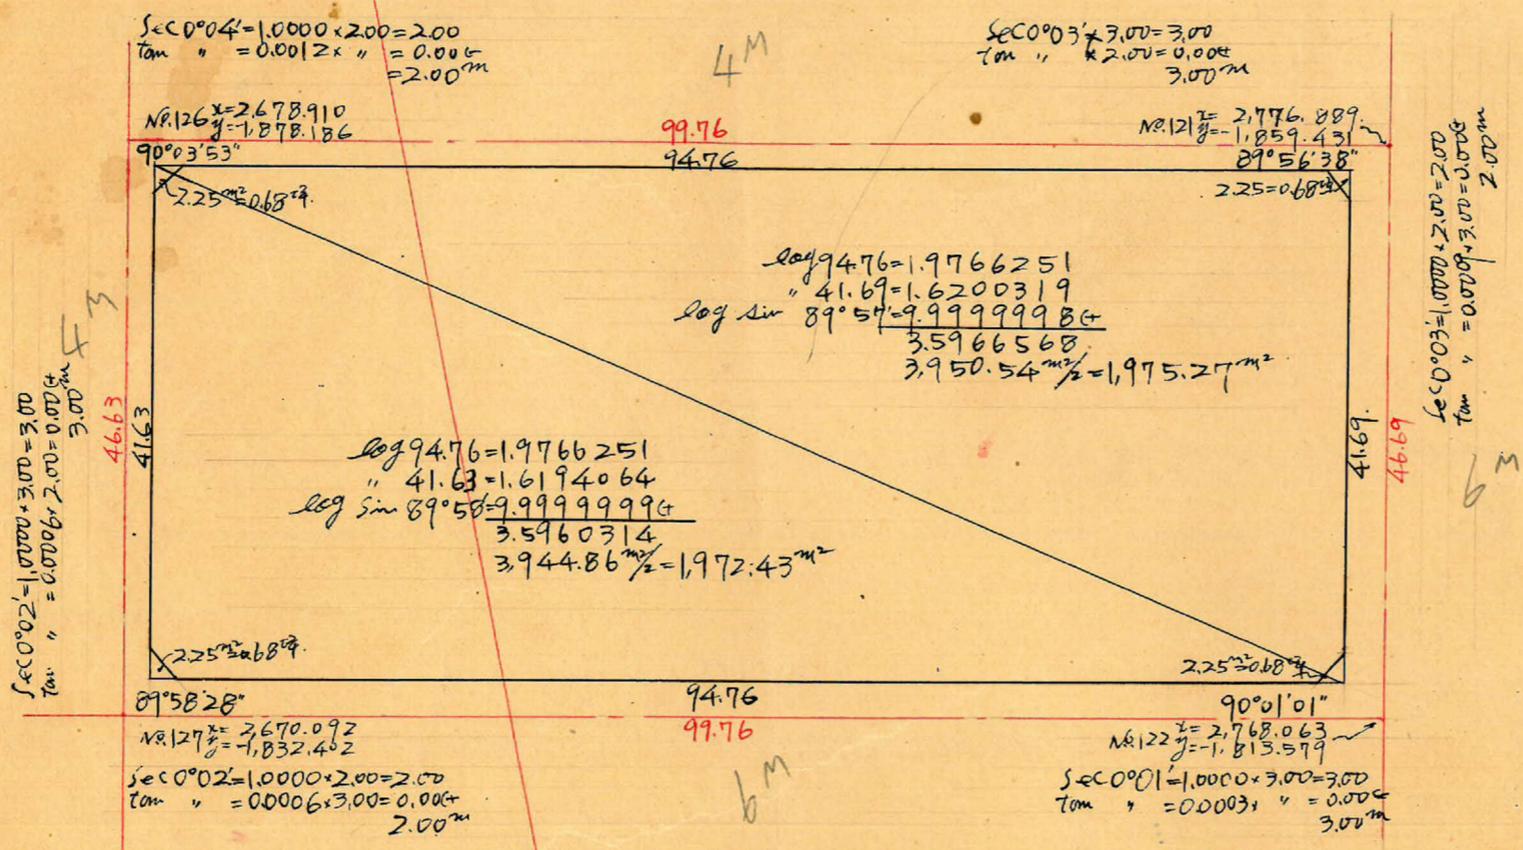

合計面積 =  $1.97527 + 1.97243 = 3.94770 ( \times 0.30 = 1.19417 ) = 1.19140$   
 削除 " =  $2.25 + 2.25 + 2.25 + 2.25 = 9.00 ( " = 2.72 ) = 2.72$   
 実収 " =  $3.93870 ( " = 1.19145 ) = 1.18868$

y = -1.800

x = 2.900

x = 2.800