

課長	係長	測量士	係

(分筆前)  
確定面積平面圖  $S = \frac{1}{600}$




ブロック番号 城西

36号


新地名 町丁目

昭和32年 11月 30日

この図面等は、土地区画整理事業に関する参考資料として提供しています。  
○図面等は換地処分時のものであり、現在の状況とは異なる場合があります。  
○図面等によって、境界等が確定されるものではありません。

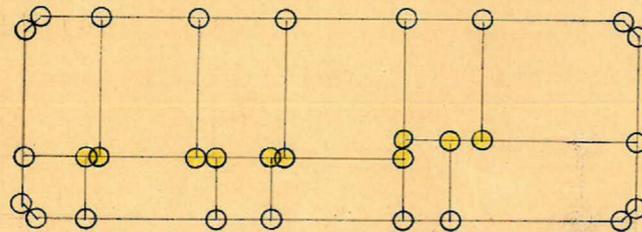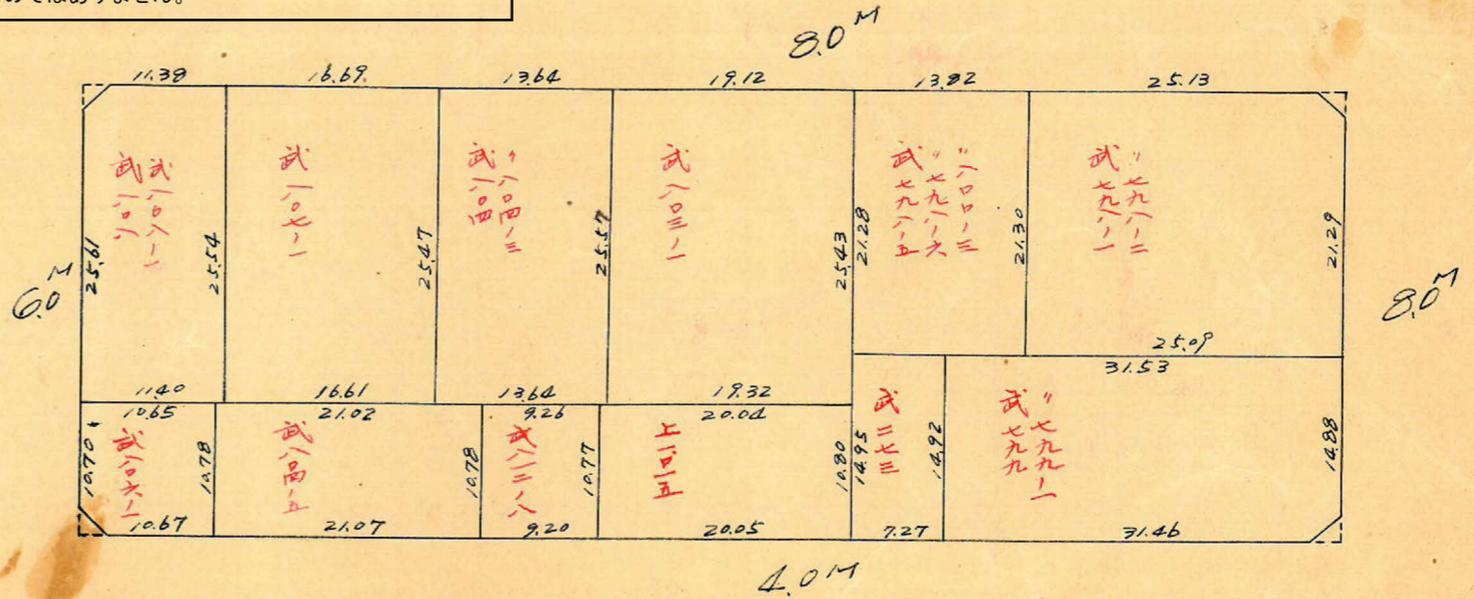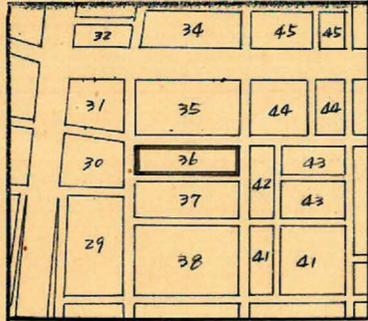


杭数 = 30  
口外教 = 12

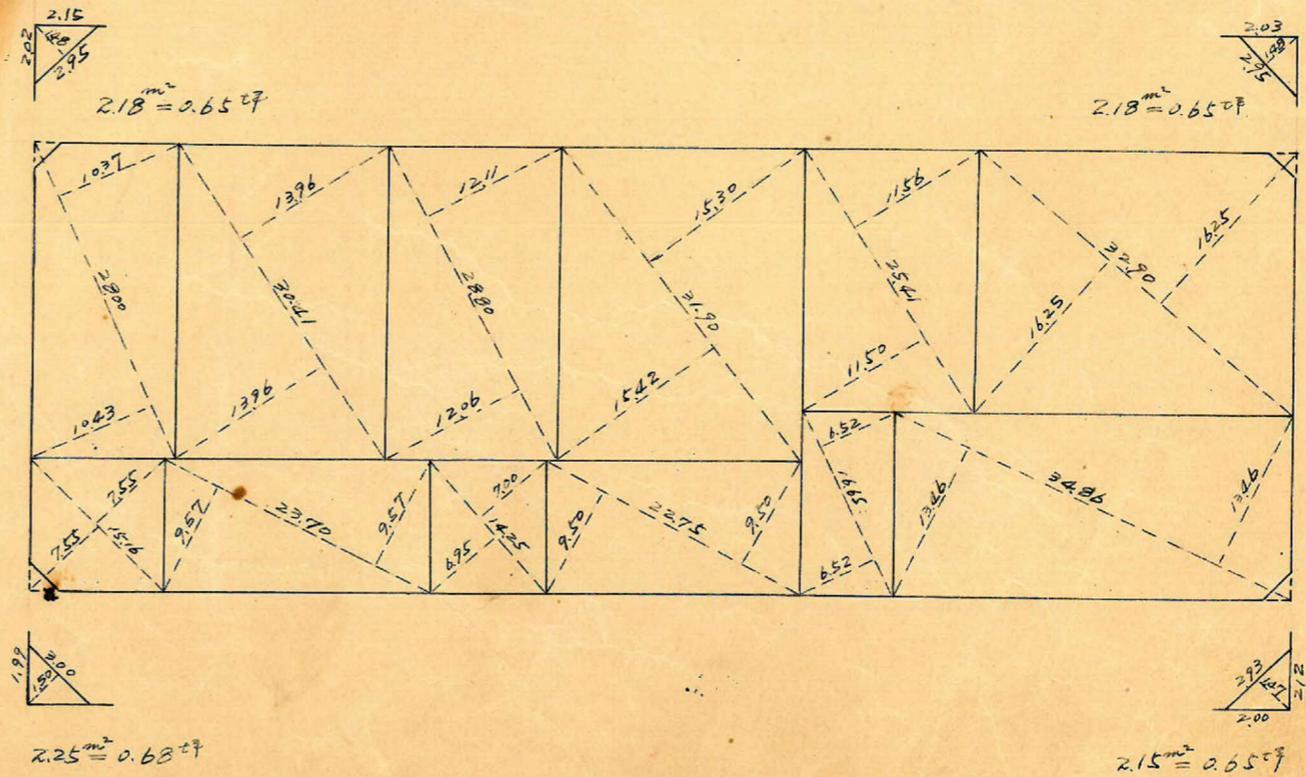

この図面等は、土地区画整理事業に関する参考資料として提供しています。  
 ○図面等は換地処分時のものであり、現在の状況とは異なる場合があります。  
 ○図面等によって、境界等が確定されるものではありません。

城西3670-7

トラバナー精度 =  $\frac{1}{22,000}$   
 縮尺 =  $\frac{1}{600}$

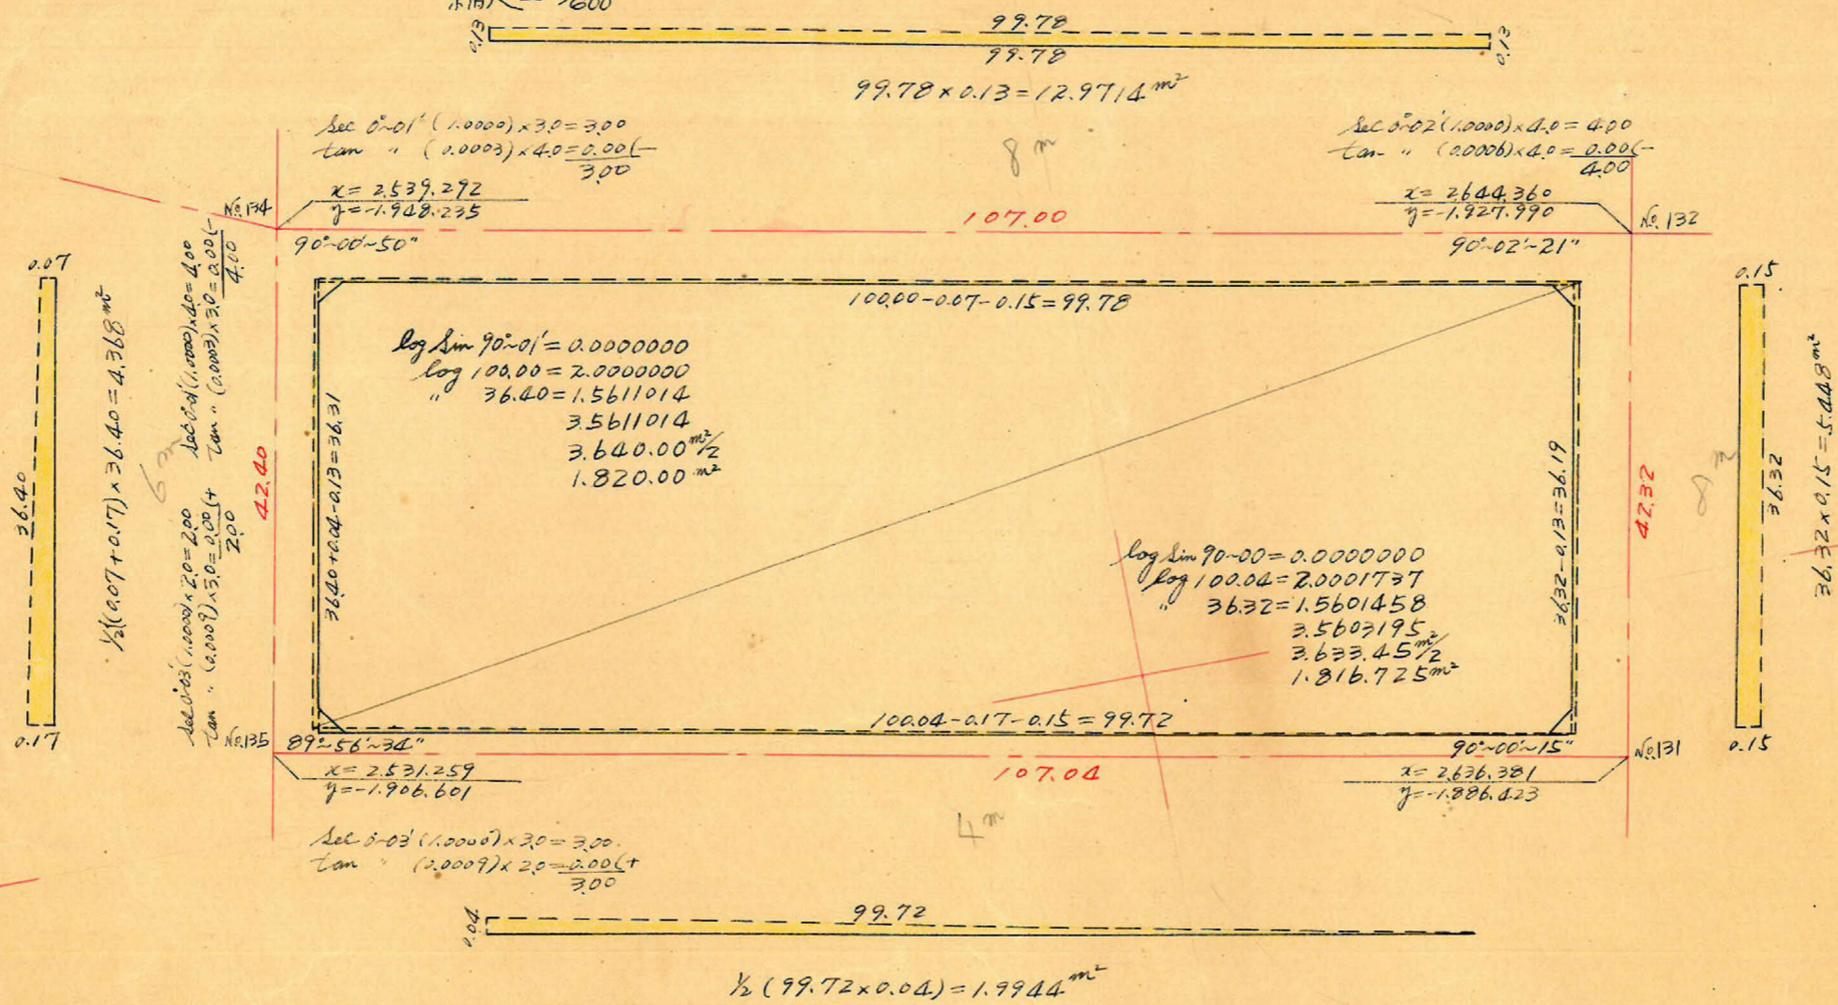

合計面積 =  $1.820.00 + 1.816.725 + 1.9944 - 4.368 - 5.448 - 12.9714 = 3.615.93 (\times 0.3025 = 1.093.81) = 1.093.76 \text{ m}^2$   
 剪除面積 =  $2.18 + 2.18 + 2.25 + 2.15 = 8.76 (\text{ " } = 2.64) = 2.63 \text{ m}^2$   
 割込面積 =  $1.091.11 \text{ m}^2$

x = 2.500

x = 2.600