

課長	係長	測量士	係

(分 筆 前)
 確定面積平面圖 $S = \frac{1}{1}$





ブロック番号 城 田

26

号


新地名 町 丁目

昭和 33 年 4 月 11 日

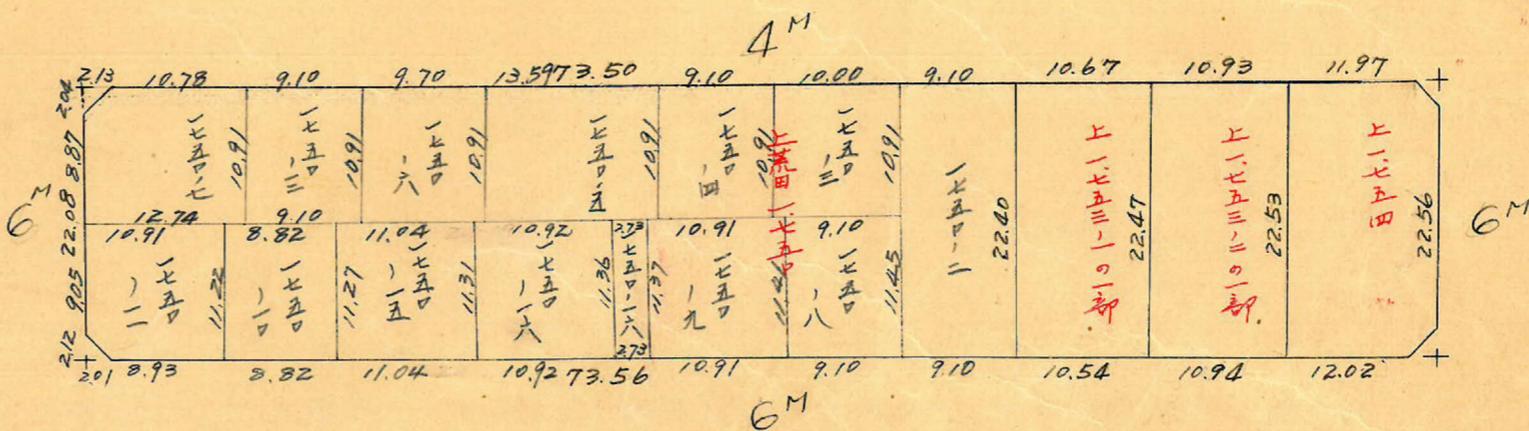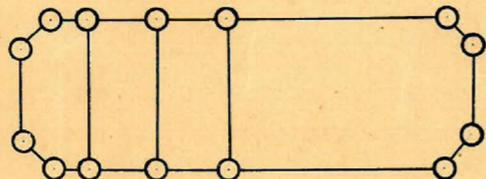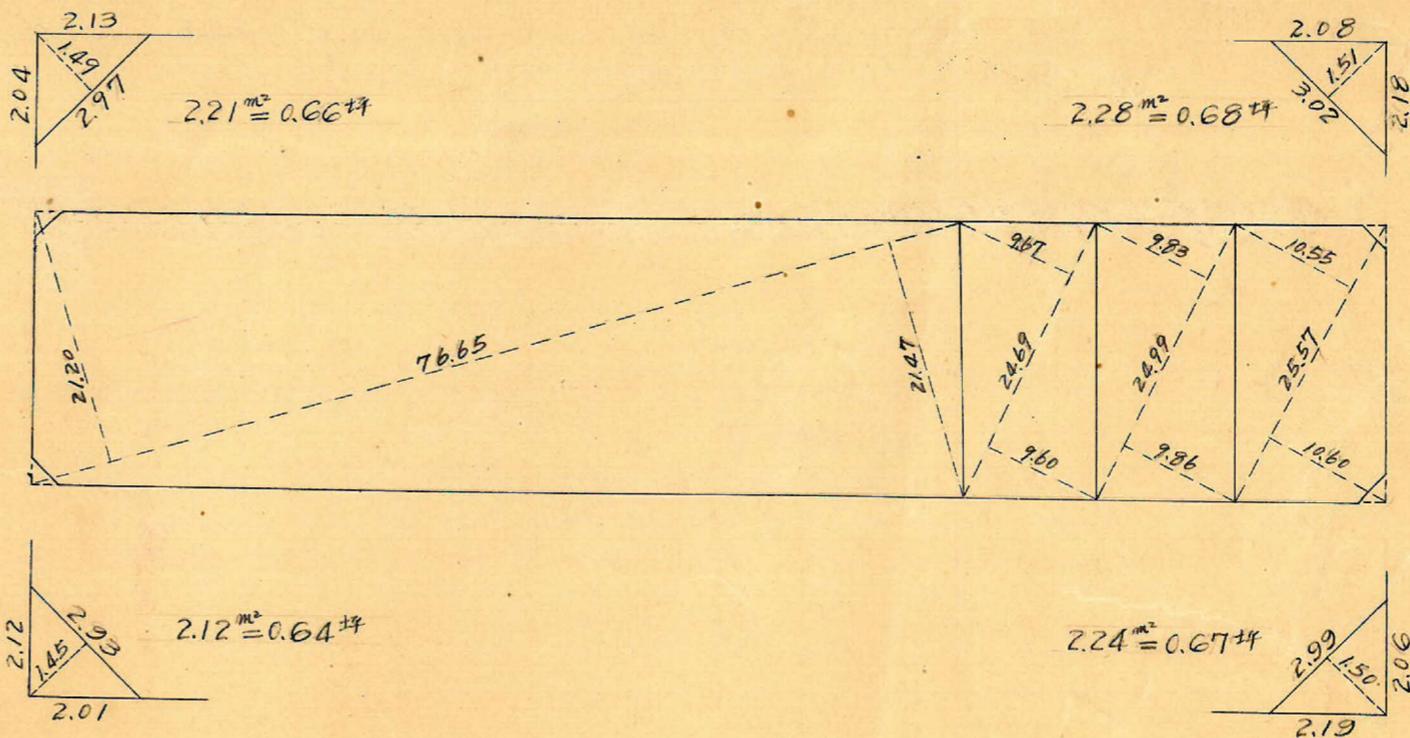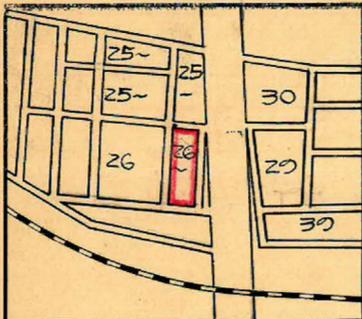


この図面等は、土地区画整理事業に関する参考資料として提供しています。
 ○図面等は換地処分時のものであり、現在の状況とは異なる場合があります。
 ○図面等によって、境界等が確定されるものではありません。

26ポイント
 トラバ-精度 = $\frac{1}{22,000}$

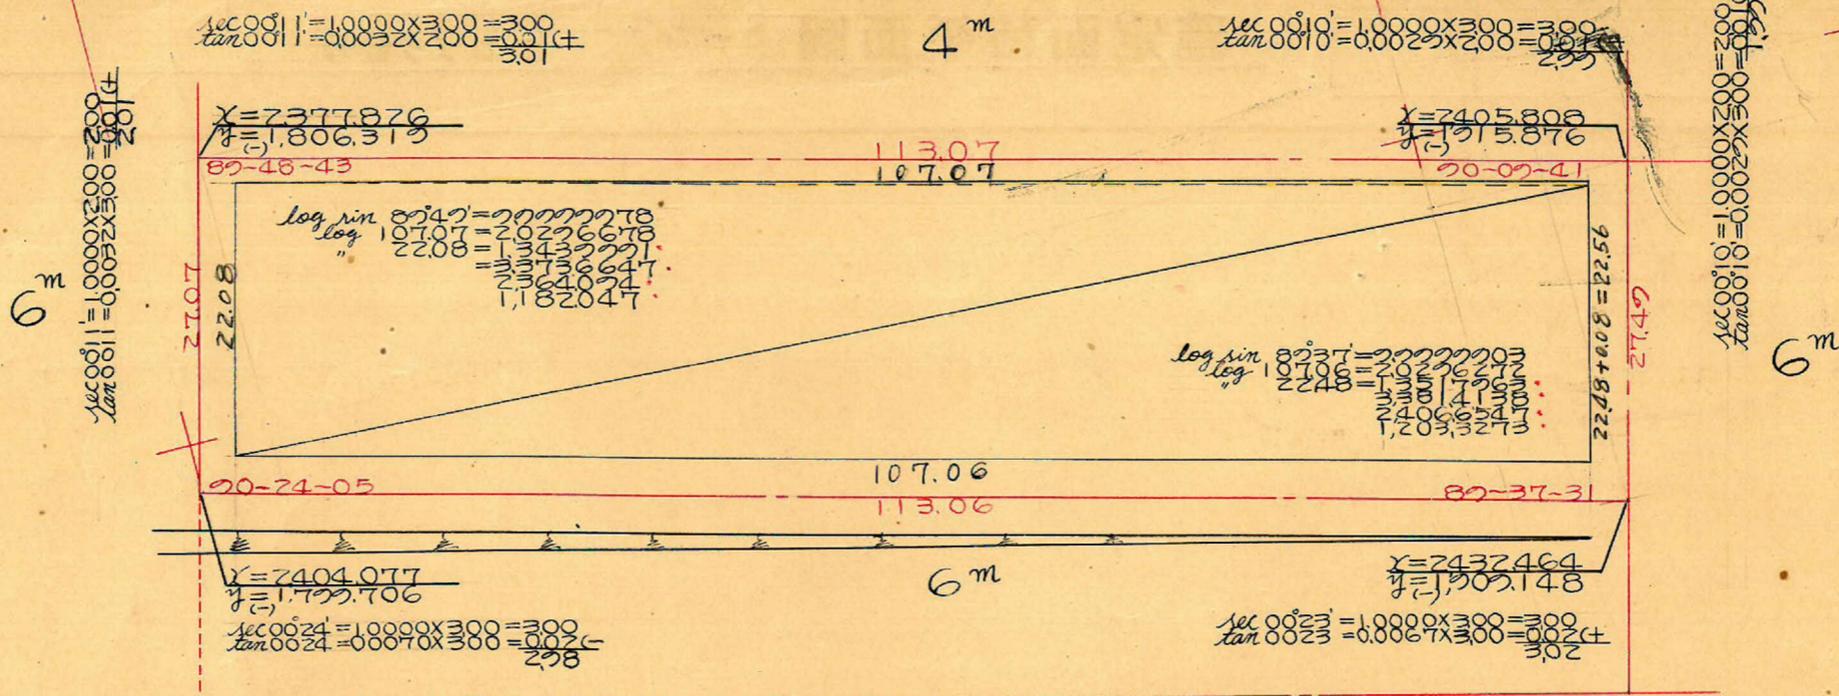

$x=2400$

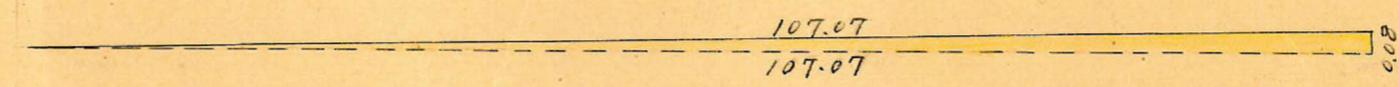

$(107.07 \times 0.08) / 2 = 4.28 \text{ m}^2$

合計面積 $1,182.04 + 1,203.33 + 4.28 = 2,389.65 \text{ m}^2$ ($\times 0.3025 = 722.86$) = 722.85 m^2
 削除面積 $2.21 + 2.12 + 2.28 + 2.24 = 8.85$ ($\times \text{ " } = 2.67$) = 2.65
 別込面積 $= 720.19$ = 720.20

この図面等は、土地区画整理事業に関する参考資料として提供しています。
 ○図面等は換地処分時のものであり、現在の状況とは異なる場合があります。
 ○図面等によって、境界等が確定されるものではありません。

$y=2500$

$0001 = R$

$0001 = R$