
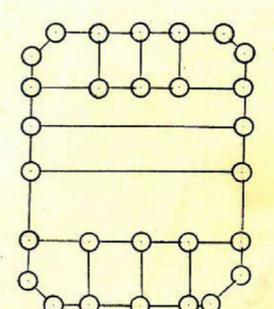
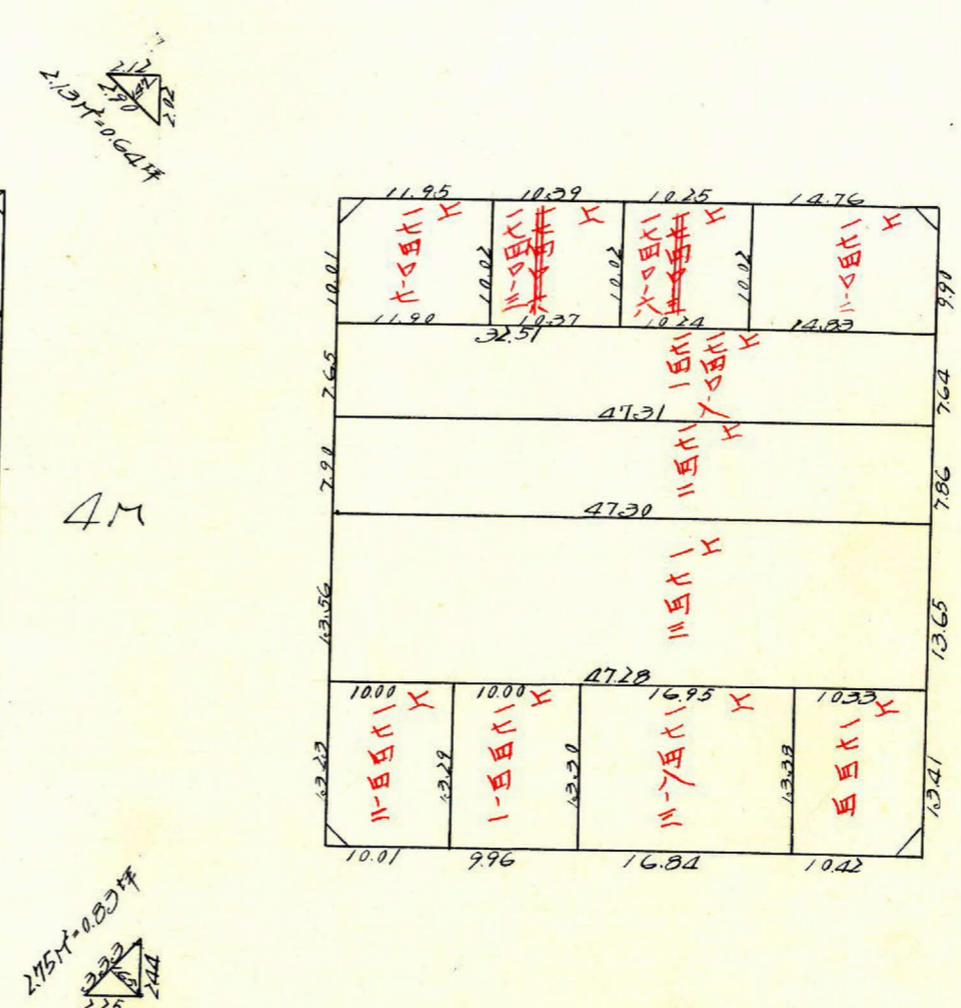
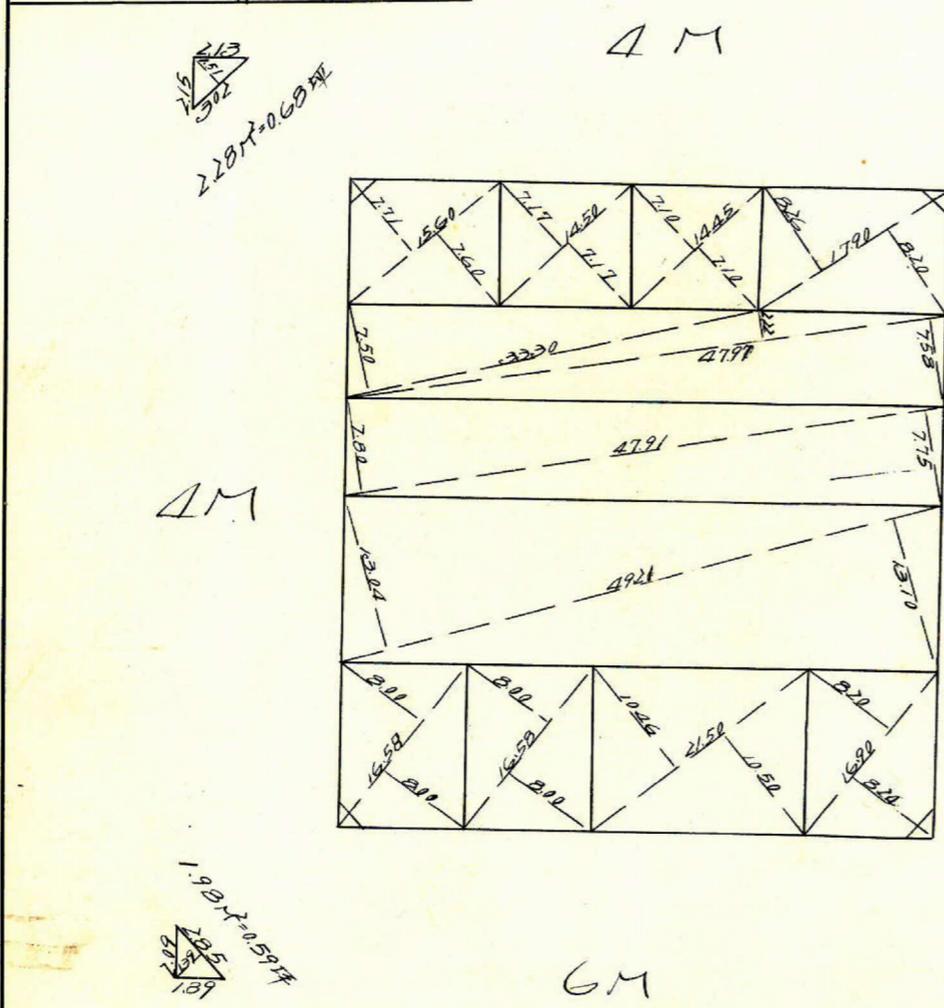


課長	係長	測量士	係

(分 筆 前)
 確定面積平面図 $S = \frac{1}{600}$

ブロック番号 城西 26~2 号

新地名 町 丁目
 年 月 日

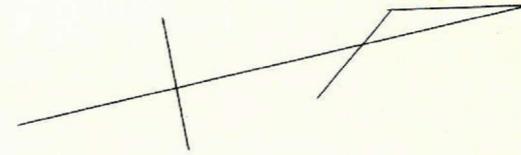

この図面等は、土地区画整理事業に関する参考資料として提供しています。
 ○図面等は換地処分時のものであり、現在の状況とは異なる場合があります。
 ○図面等によって、境界等が確定されるものではありません。


ロット 11 杭 29

1=2300


1=2300

y=1900

この図面等は、土地区画整理事業に関する参考資料として提供しています。
 ○図面等は換地処分時のものであり、現在の状況とは異なる場合があります。
 ○図面等によって、境界等が確定されるものではありません。

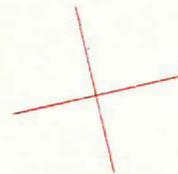

y=1900

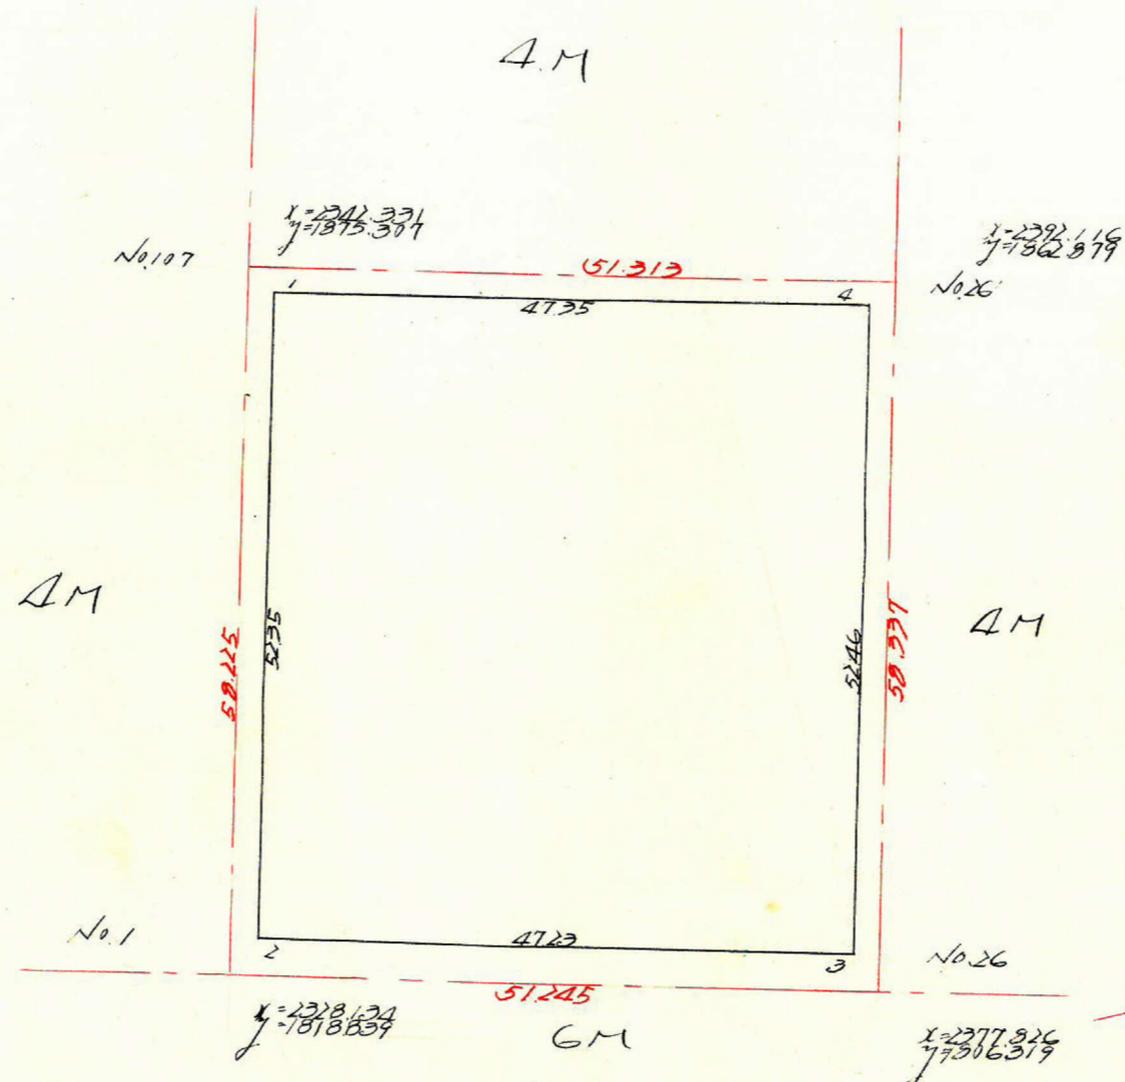

y=1800

	1	2	3	4	5	6	7	8
1	2343.676	-12.802		1872.069	+50.761			
2	2320.873	+45.757	+32.954	1821.302	+11.706	+62.467	-600.19.392	+1456.02.643
3	2376.630	+12.949	+58.706	1809.602	-50.812	-39.136	-1062.34.485	-93011.791
4	2389.579	-45.903	-32.954	1860.444	-11.625	-62.467	+61309.071	-149269.221
1	2343.676	-12.802	-58.706	1872.069	+50.761	+39.136	+1099.01.632	+91722.103
							+4956.875	-4956.876

合計面積 2478.43[㎡] (X 0.3025 = 749.72^坪) = 749.67^坪
 9.14 " (X " = 2.76 ") = 2.74 " 9.2 "

1/2=2478.43[㎡]