

課長	係長	測量士	係
----	----	-----	---

この図面等は、土地区画整理事業に関する参考資料として提供しています。  
 ○図面等は換地処分時のものであり、現在の状況とは異なる場合があります。  
 ○図面等によって、境界等が確定されるものではありません。

(分 筆 前)


確定面積平面図  $S = \frac{1}{600}$

ブロック番号 城西





16 号

新地名 町 丁目

年 月 日

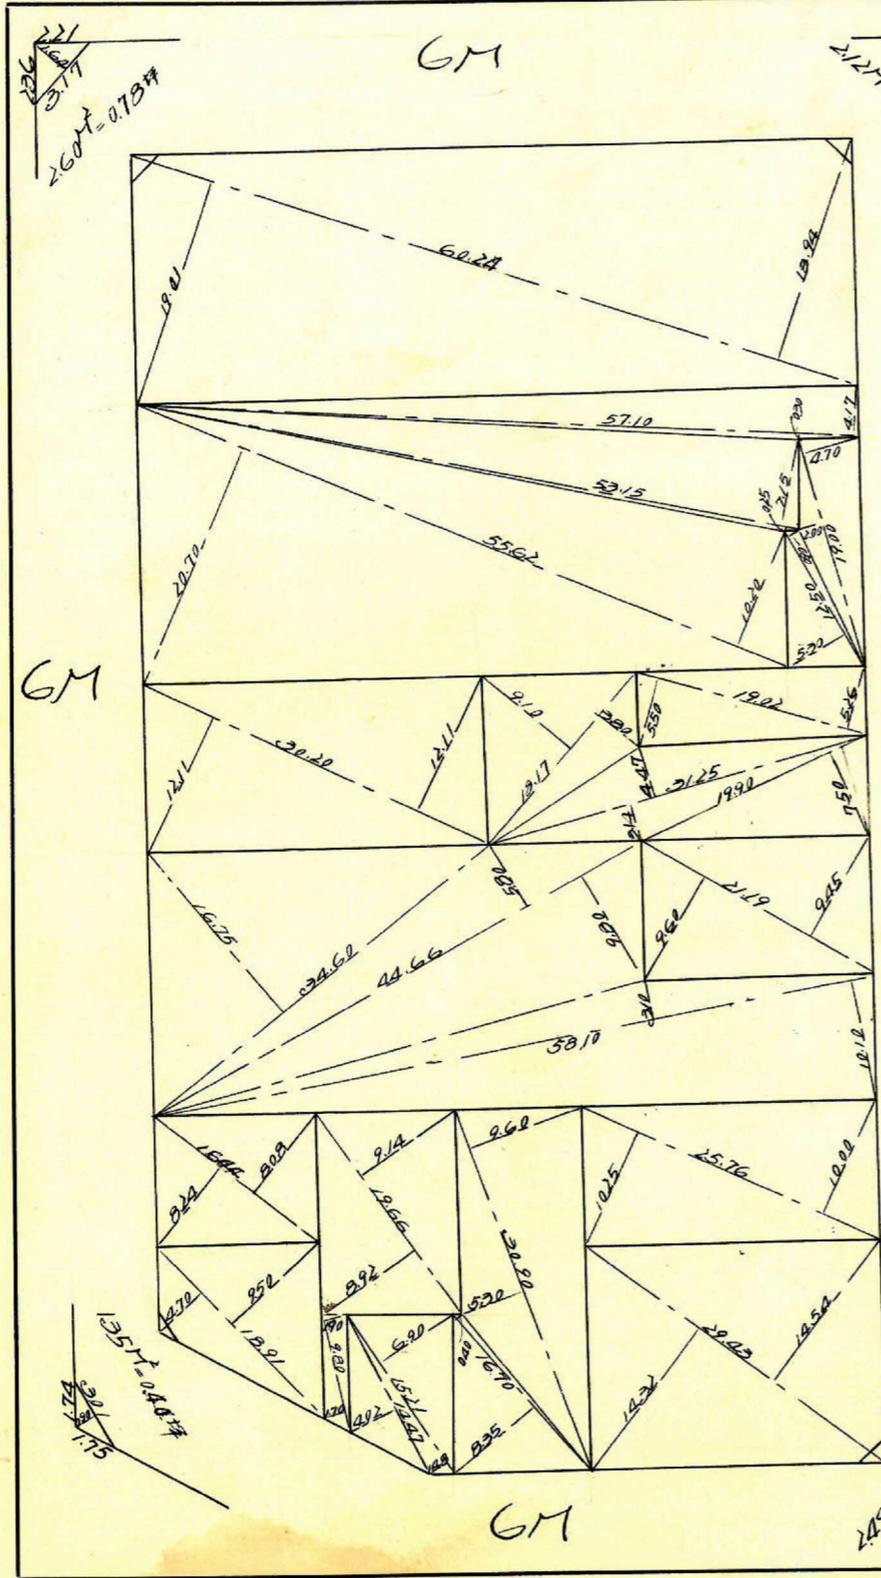

4M

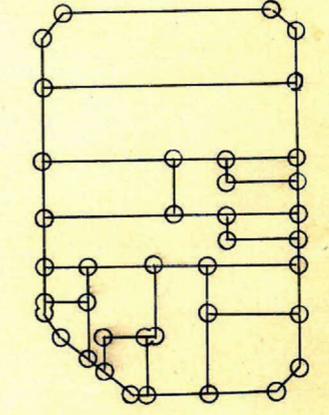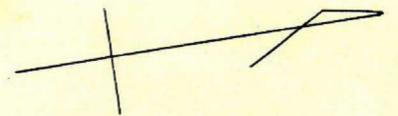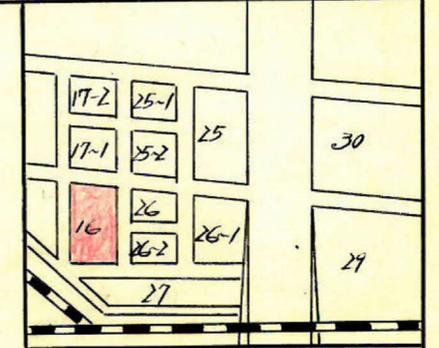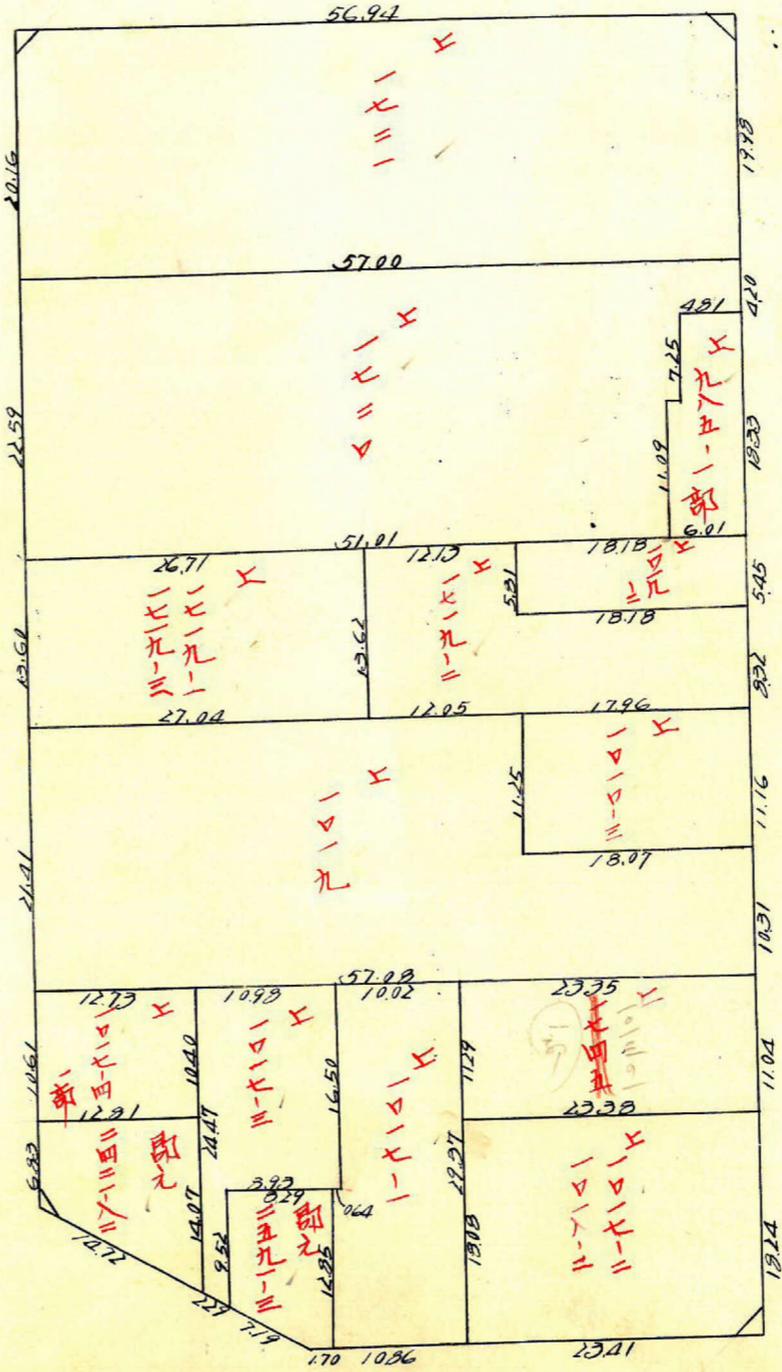

口外 14 杭 39


105  
x=2295.575  
y=1923.615

No.108  
x=2255.334  
y=1923.595

x=2270.993  
y=1945.130

x=2280.624  
y=1923.747

No.1  
x=2229.134  
y=1913.239

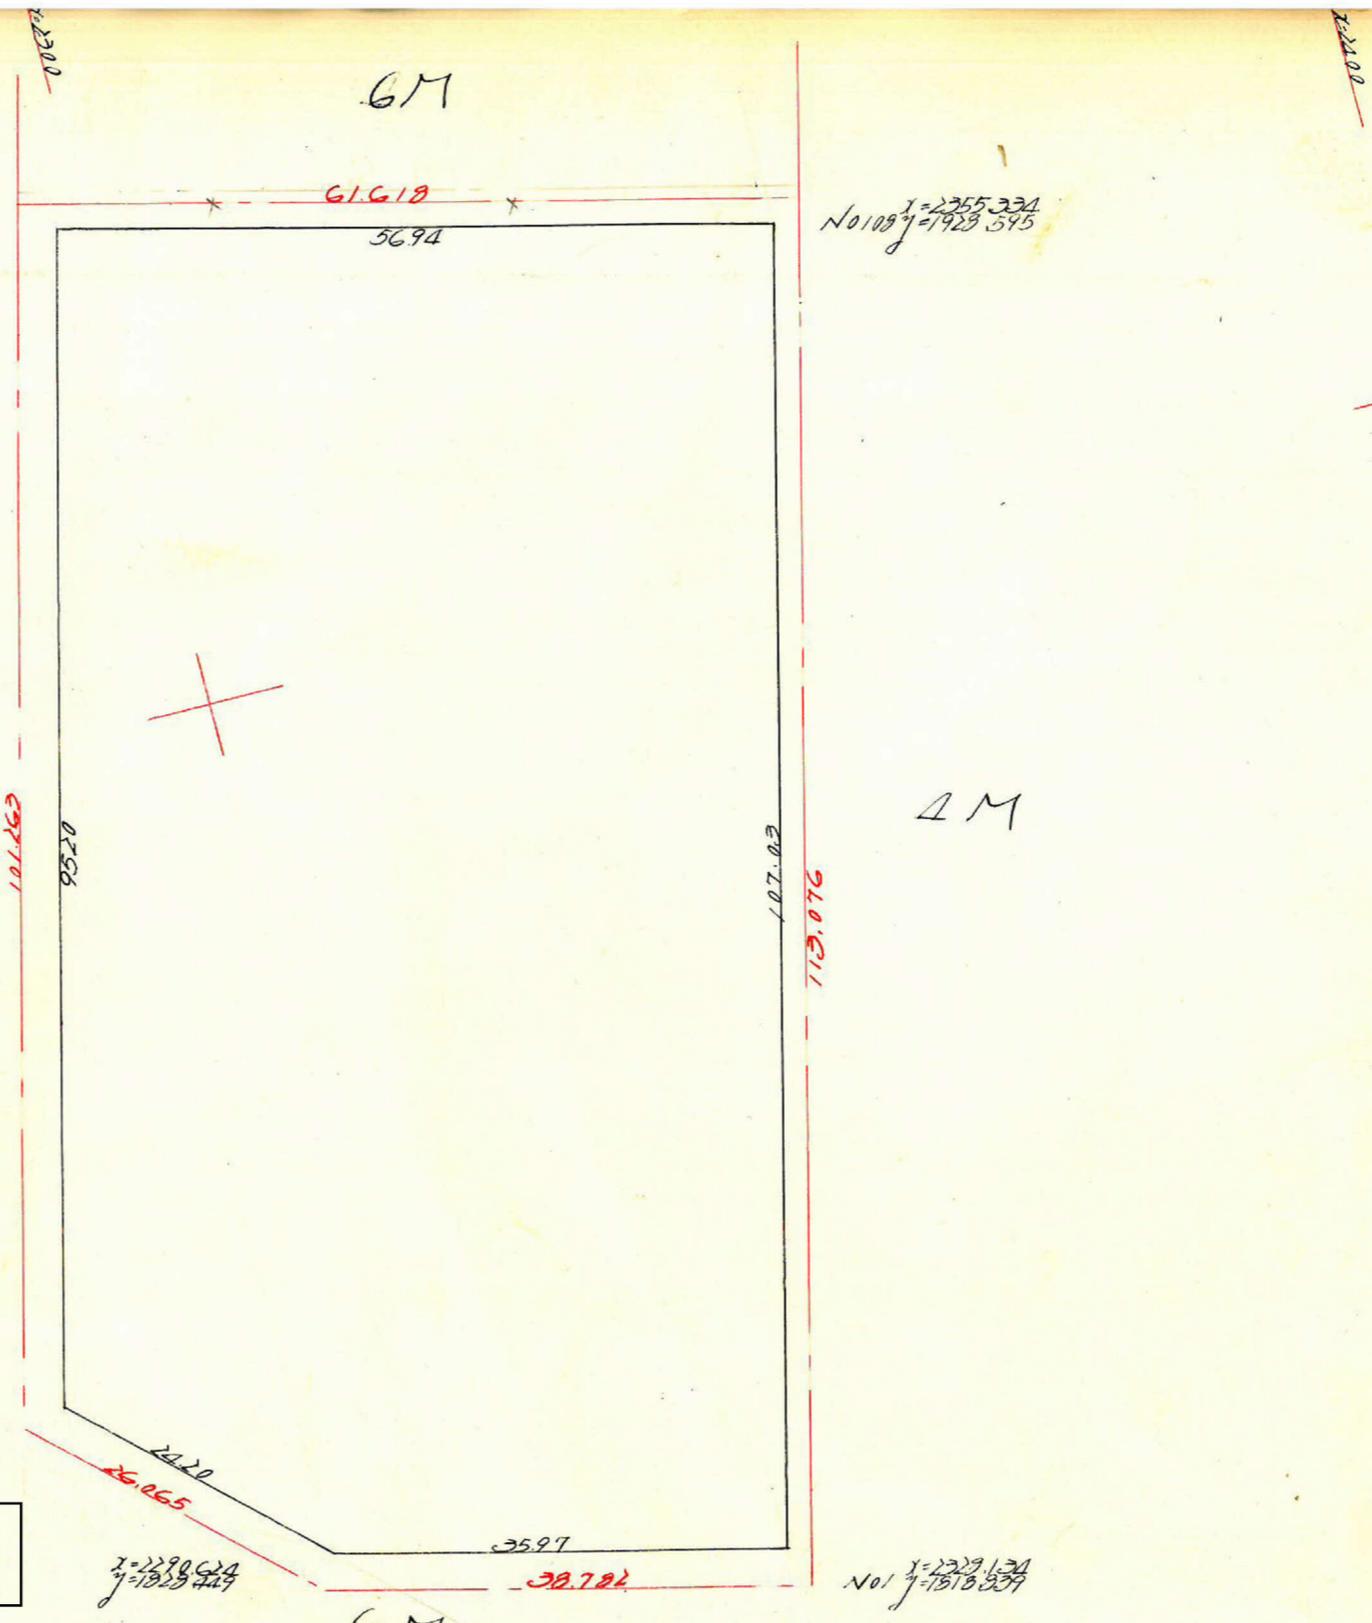

この図面等は、土地区画整理事業に関する参考資料として提供しています。  
 ○図面等は換地処分時のものであり、現在の状況とは異なる場合があります。  
 ○図面等によって、境界等が確定されるものではありません。

項目	1	2	3	4	5	6	7	8
1	2297.934	- 23.273	- 1940.131	+ 92.316	+ 108.970	+ 10549.175	+ 247859.912	
2	2274.561	+ 17.564	- 1847.815	+ 16.650	+ 25.560	- 95991.290	+ 59596.715	
3	2292.125	+ 34.857	+ 60.899	- 1822.255	+ 94.911	- 110955.284	- 220856.188	
4	2326.982	+ 26.032	- 29.148	- 1926.072	- 117.876	+ 56121.146	- 277263.872	
5	2353.014	- 55.180	- 78.453	- 1940.131	+ 14.059	+ 78.257	+ 179921.595	
1	2297.934	- 23.273	- 1940.131	+ 92.316	+ 108.970	+ 10549.175	+ 247859.912	

11952.944 1/2 = 5976.472 M<sup>2</sup>  
 合計面積 5976.472 M<sup>2</sup> (x 0.3025 = 1807.96 M<sup>2</sup>) = 1807.96 M<sup>2</sup>  
 扣除 " " (x 2.57) = 2.57 M<sup>2</sup>  
 1805.39 M<sup>2</sup>

y=1900

y=1900

y=1900

x=2200