



確定面積平面図 $S = \frac{1}{500}$

武・田上 地区 64 ブロック


新地名 町 丁目
 44
 年 月 日

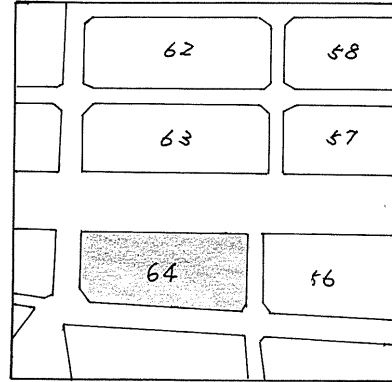

100
 1510
 25

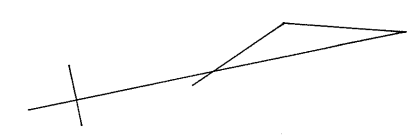


115
 1210

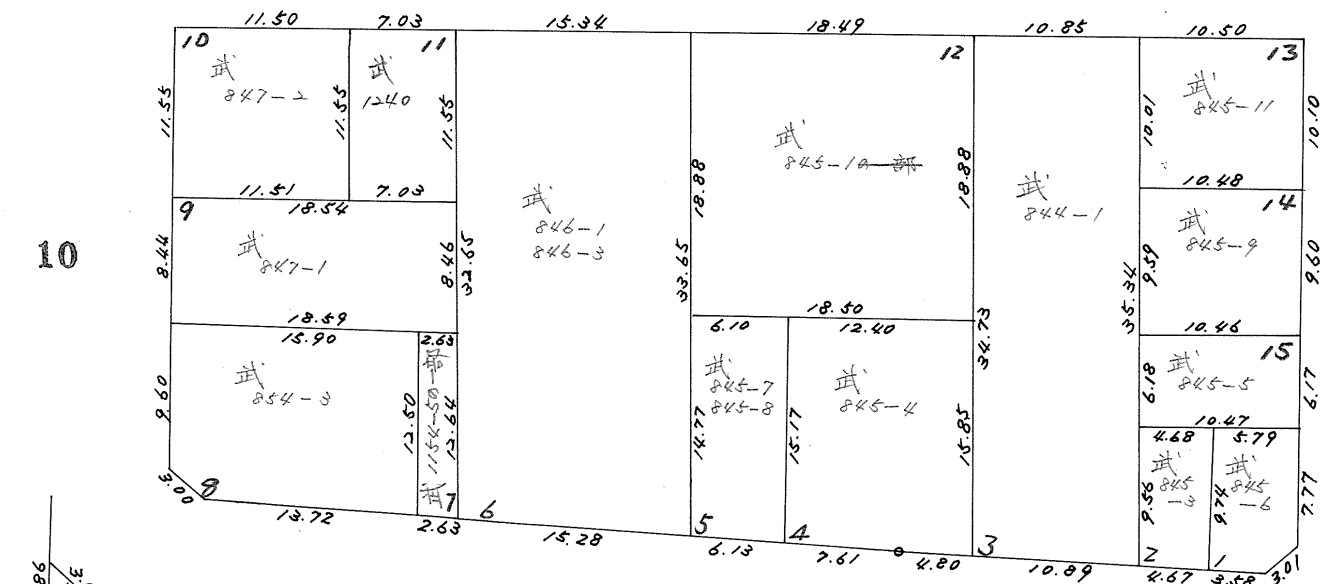


102
 1000

$A = 2.17 \text{ m}^2$

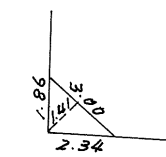

103
 1060

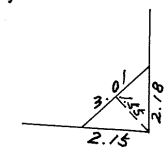

$A = 2.33 \text{ m}^2$

この図面等は、土地区画整理事業に関する参考資料として提供しています。
 ○図面等は換地処分時のものであり、現在の状況とは異なる場合があります。
 ○図面等によって、境界等が確定されるものではありません。


課長	係長	測量士	係

確定面積平面図 $S = \frac{1}{500}$


ブロック番号 武・田上

64号

新地名 町 丁目
年 月 日

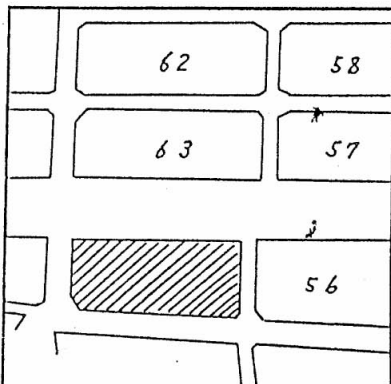

1360
25 M

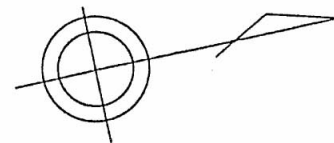

10 M
960

6 M
830


$A = 2.17\text{m}^2$



900



$A = 2.33\text{m}^2$

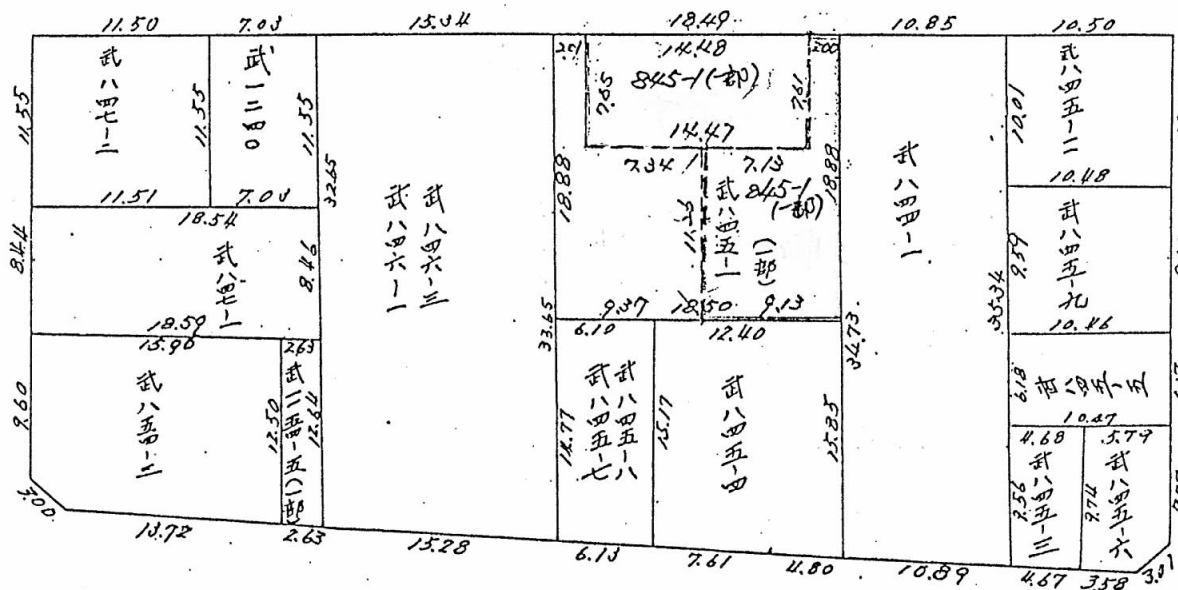

この図面等は、土地区画整理事業に関する参考資料として提供しています。
 ○図面等は換地処分時のものであり、現在の状況とは異なる場合があります。
 ○図面等によって、境界等が確定されるものではありません。