
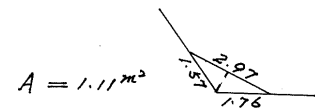
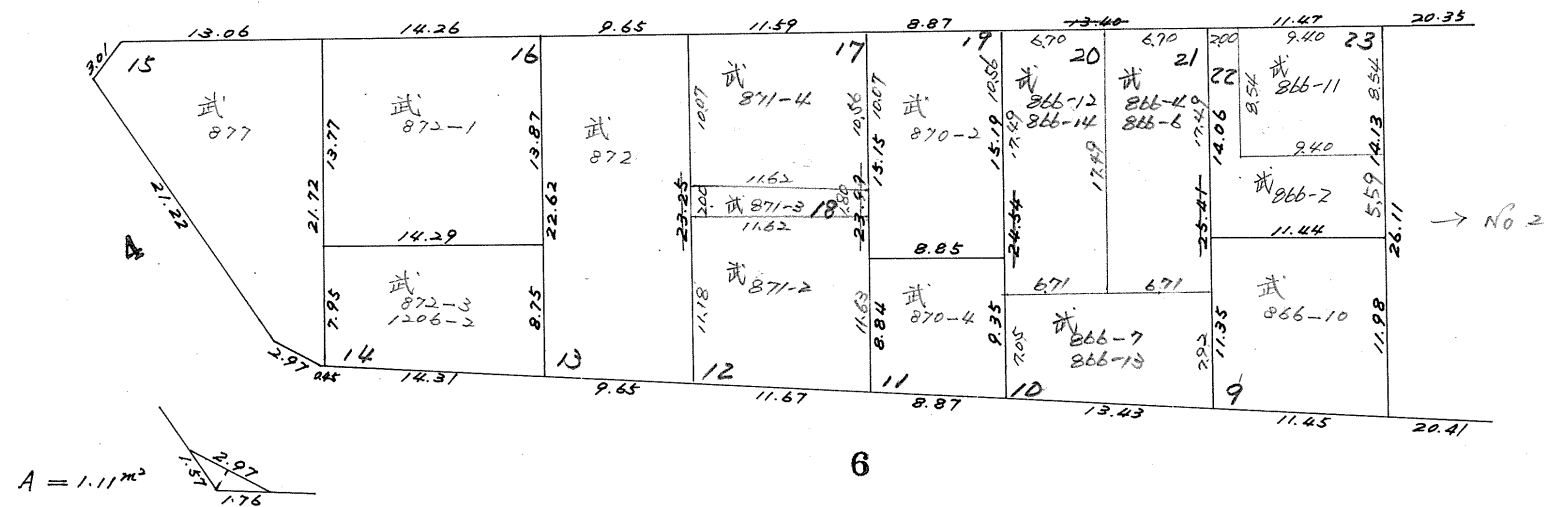
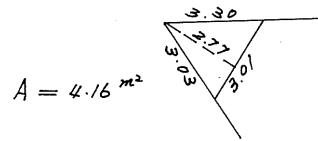


# 確定面積平面図 $S = \frac{1}{500}$

武田上 地区 65 ブロック

No. 1

新地名 町 丁目  
45  
年 月 日

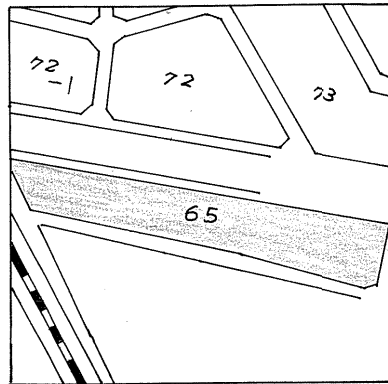

この図面等は、土地区画整理事業に関する参考資料として提供しています。  
 ○図面等は換地処分時のものであり、現在の状況とは異なる場合があります。  
 ○図面等によって、境界等が確定されるものではありません。




# 確定面積平面図 $S = \frac{1}{500}$

武・田上 地区 65 ブロック

No. 2

新地町 丁目  
名 45  
年 月 日


この図面等は、土地区画整理事業に関する参考資料として提供しています。  
○図面等は換地処分時のものであり、現在の状況とは異なる場合があります。  
○図面等によって、境界等が確定されるものではありません。

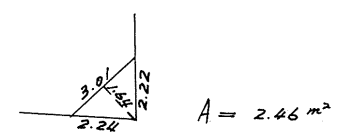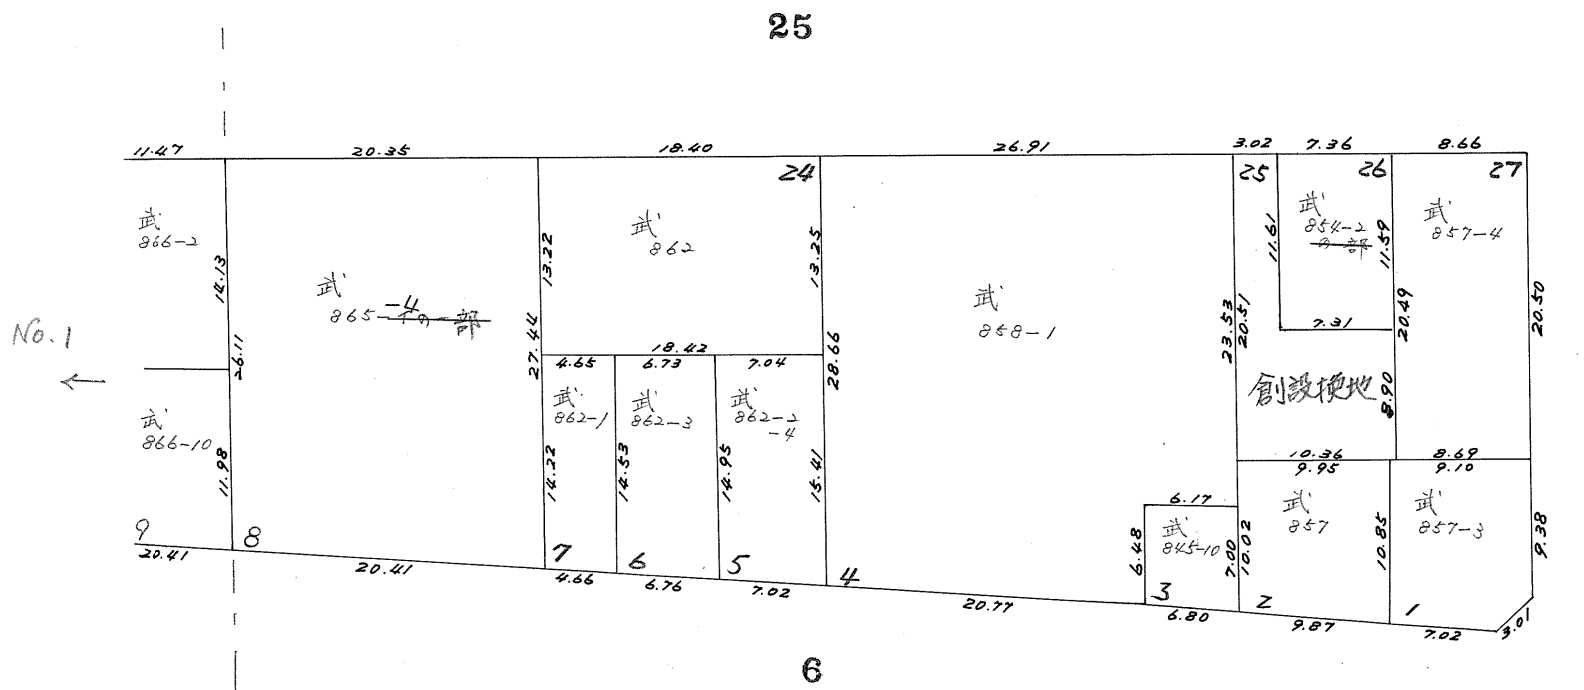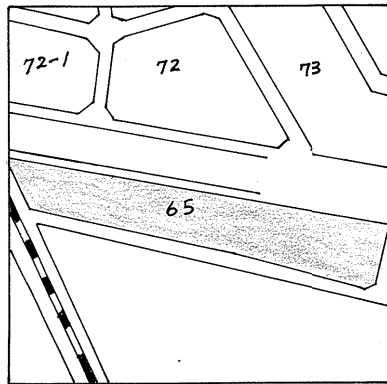

課長	係長	測 量 士	係




# 確定面積平面図 $S = \frac{1}{500}$

ブロック番号

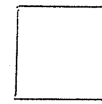

65 No.1 号

新地名 町 丁目  
年 月 日

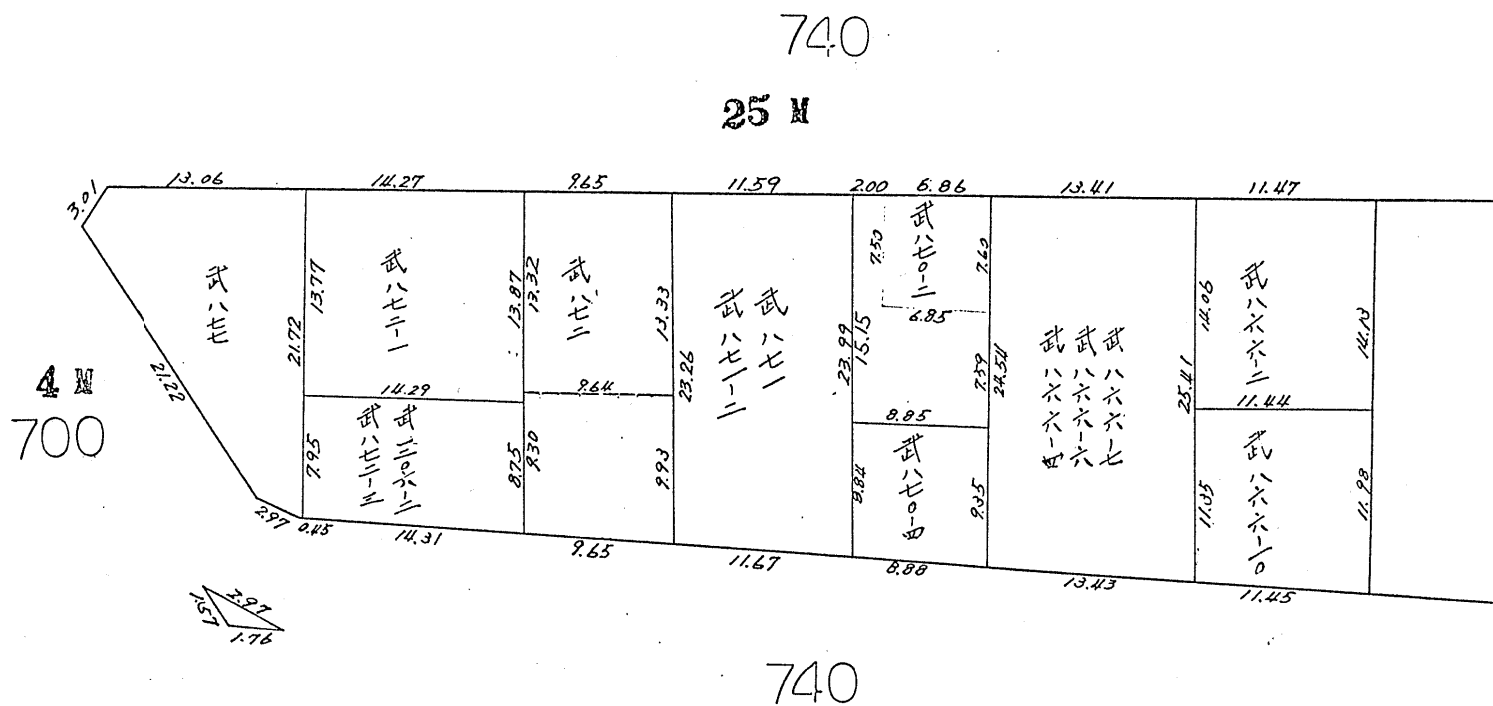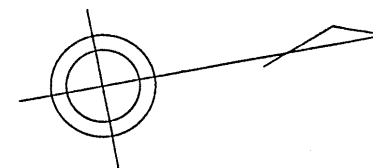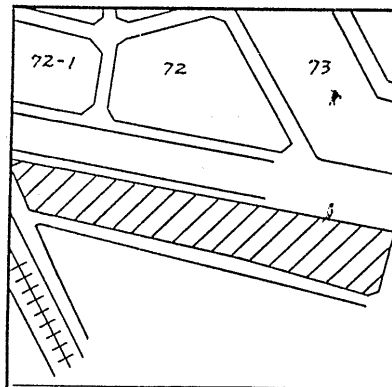


この図面等は、土地区画整理事業に関する参考資料として提供しています。  
 ○図面等は換地処分時のものであり、現在の状況とは異なる場合があります。  
 ○図面等によって、境界等が確定されるものではありません。

課長	係長	測量士	係



確定面積平面図  $S = \frac{1}{500}$

ブロック番号

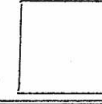

65 No. 2 号

新地名 町 丁目  
年 月 日

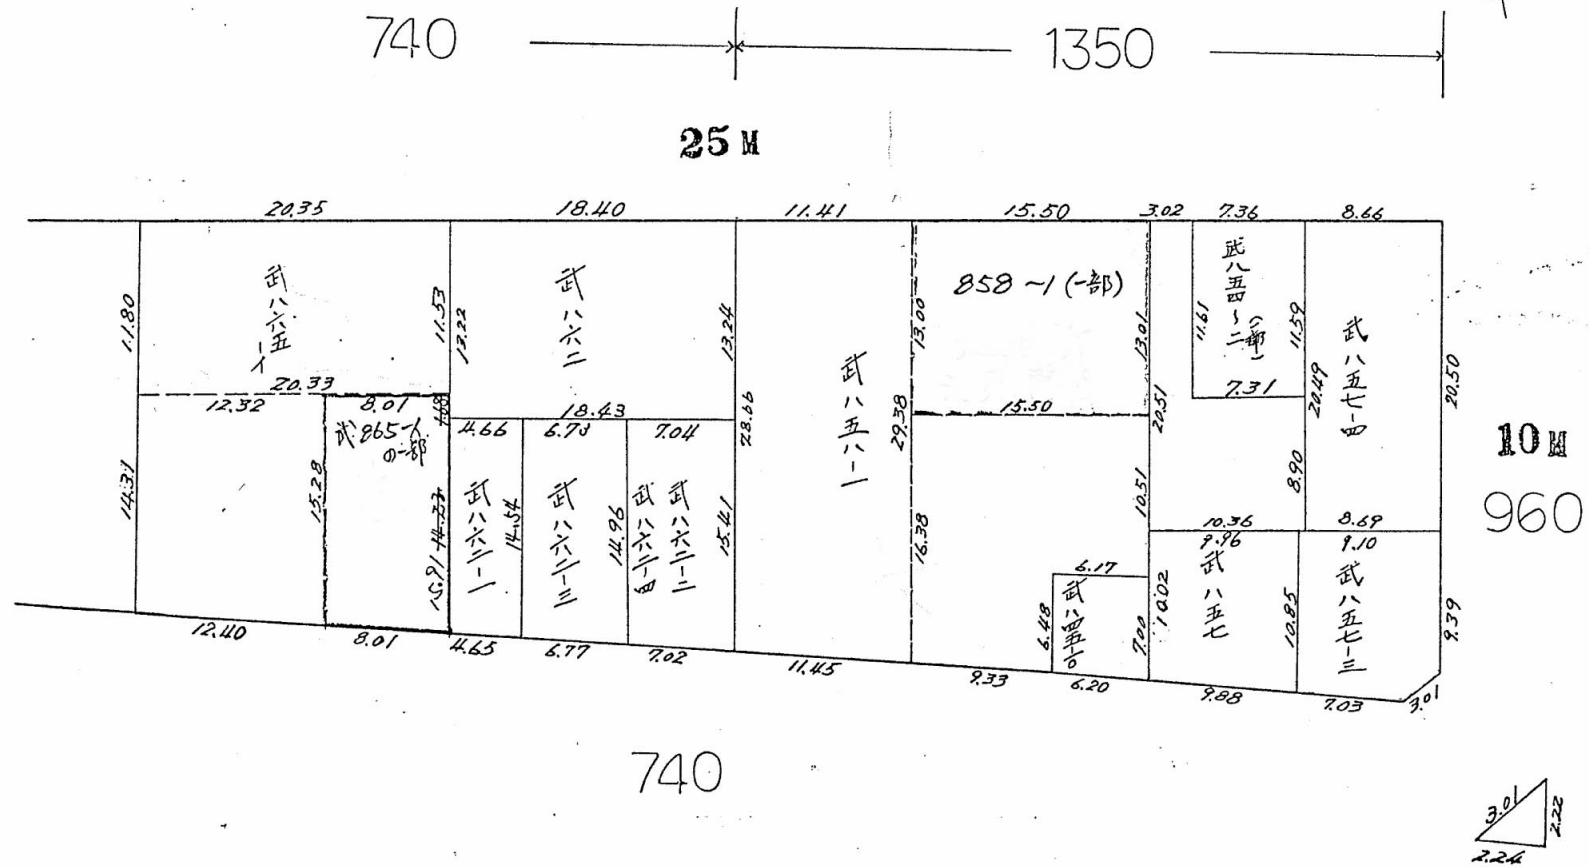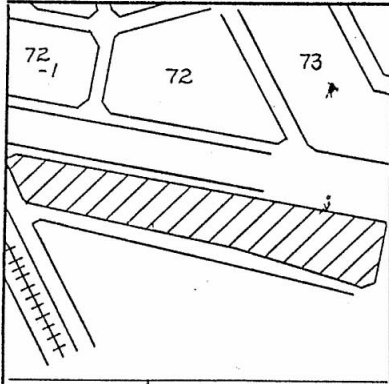

この図面等は、土地区画整理事業に関する参考資料として提供しています。  
 ○図面等は換地処分時のものであり、現在の状況とは異なる場合があります。  
 ○図面等によって、境界等が確定されるものではありません。