






課長	係長	測量士	係

(分筆前)
 確定面積平面図 $S = \frac{1}{600}$


ブロック番号 城西 60号

新地名 町 丁目
 年 月 日

変更 45.4.13

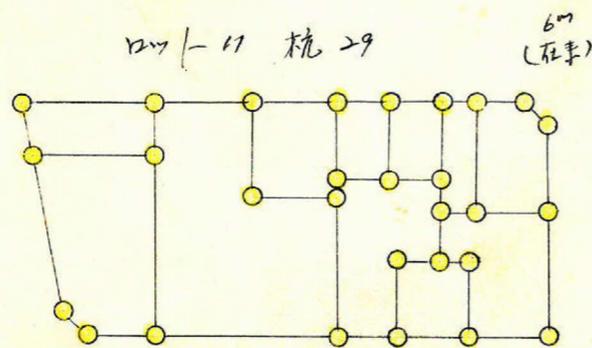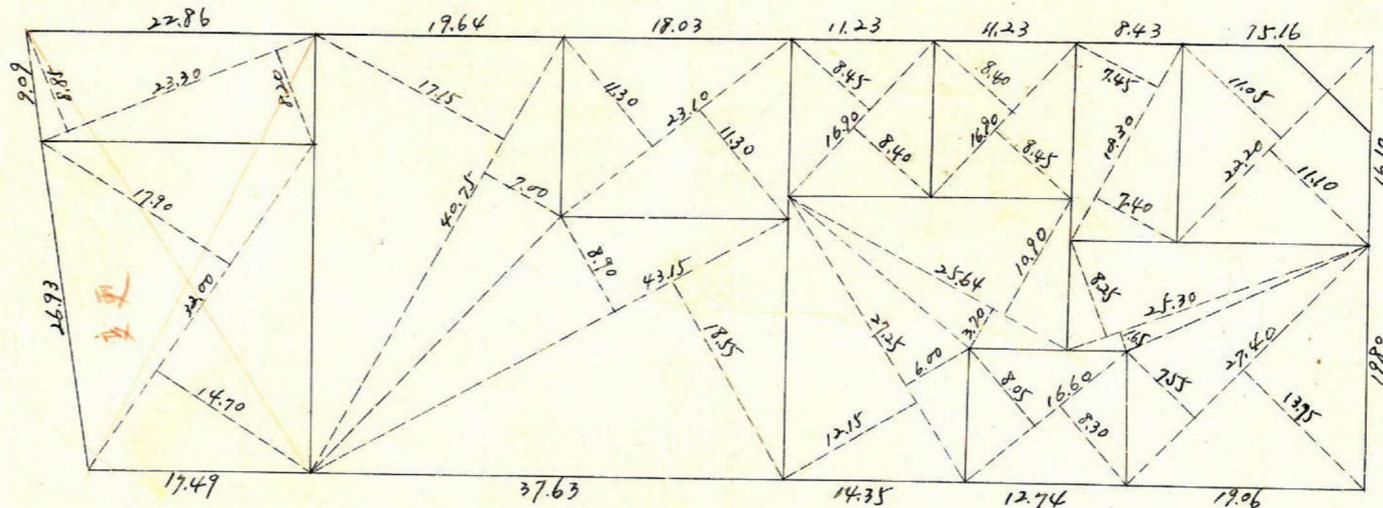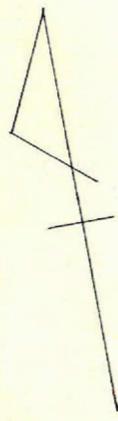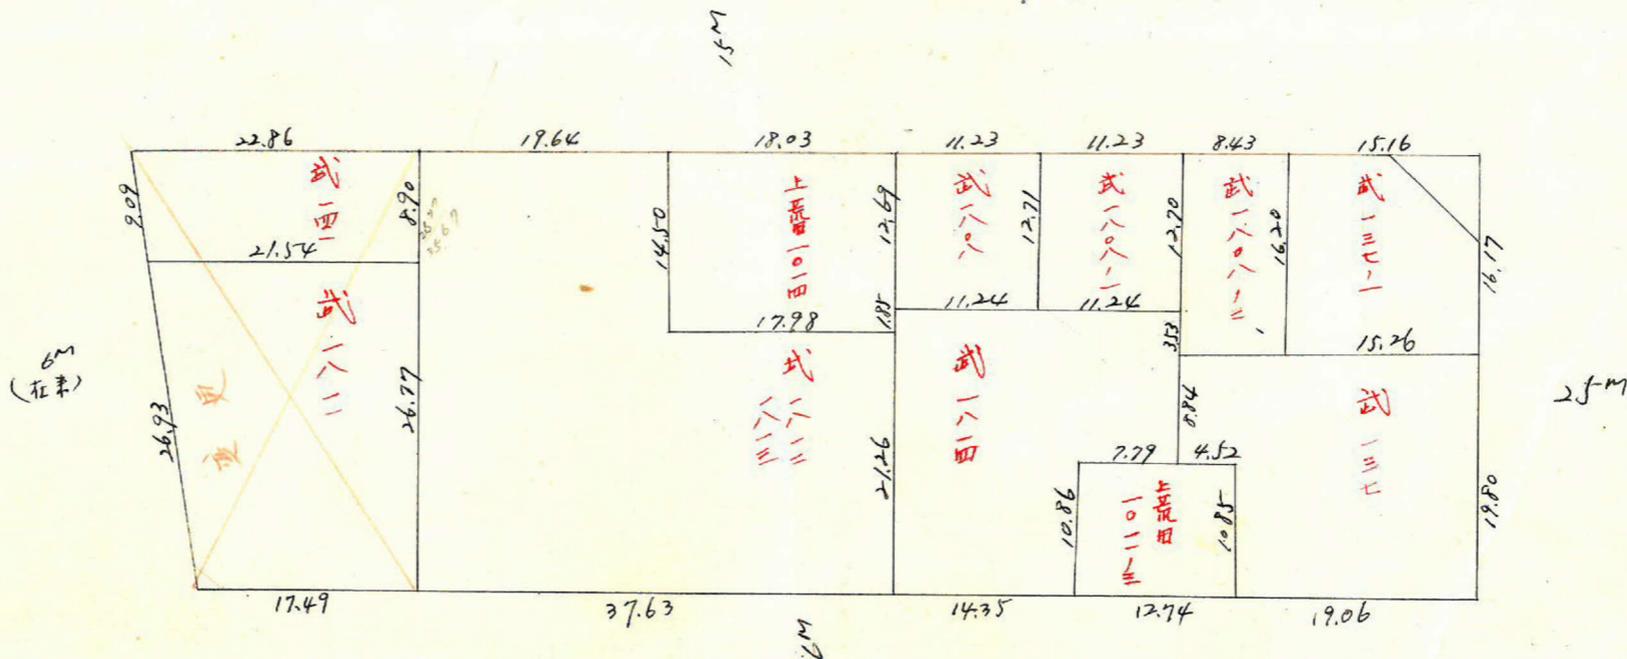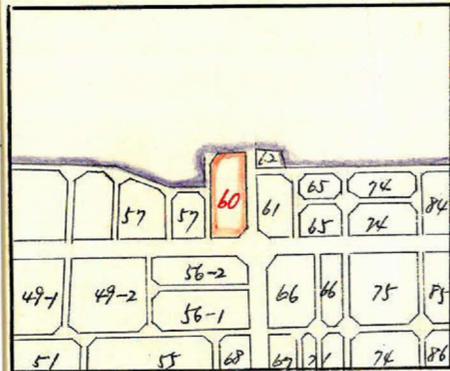

$1.97 \text{ m}^2 = 0.59 \text{ 坪}$

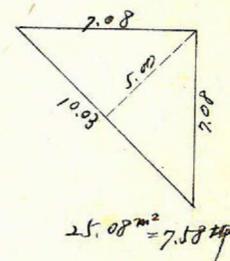

25M


この図面等は、土地区画整理事業に関する参考資料として提供しています。
 ○図面等は換地処分時のものであり、現在の状況とは異なる場合があります。
 ○図面等によって、境界等が確定されるものではありません。

x=3100

城西 6071077 縮尺 1/600

x=3100
y=2000

y=-1900

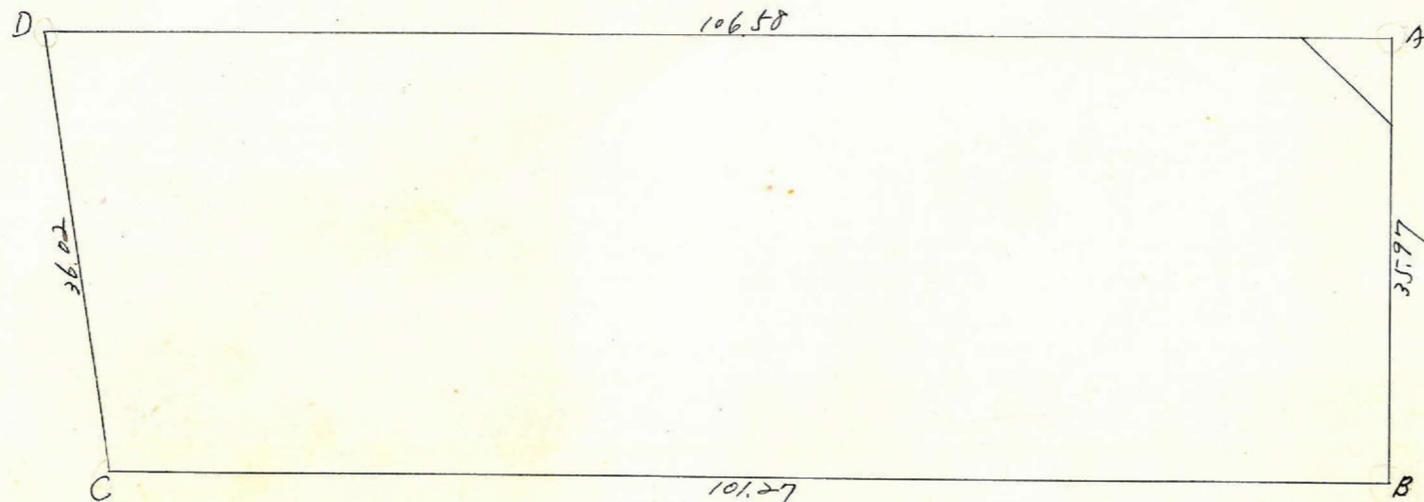

x=3056.501
y=-1928.733

x=3023.623
y=-2004.463

x=3010.830
y=-1937.489

x=3000

測点	x			y			倍面積	倍面積
A	3051.403			-1942.507				
B	3016.072	+35.331	+15.887	-1949.239	+6.732	+106.122	-30967.5600	+320071.5928
C	3035.576	-19.444	-15.434	-2048.629	+99.390	+97.930	+113563.7000	+297268.0819
D	3071.506	-35.990	-15.887	-2047.169	-1.460	-106.122	+32523.3739	-325954.3597
A	3051.403	+20.102	+15.434	-1942.507	-104.662	-97.930	-107680.9230	-298823.8958
		+25.331			+6.732			
Σ							+7438.5809	-7438.5808

1/2 = 3719.29 m²

合計面積 3719.29 m² × (0.3025 = 1125.08坪) = 1125.02坪
 敷地 27.05 m² × (0.3025 = 8.18坪) = 8.17坪 (-116.85坪)

x=3000

y=2100

y=2100

y=2100

この図面等は、土地区画整理事業に関する参考資料として提供しています。
 ○図面等は換地処分時のものであり、現在の状況とは異なる場合があります。
 ○図面等によって、境界等が確定されるものではありません。