



新地名	町	丁目
年	月	日

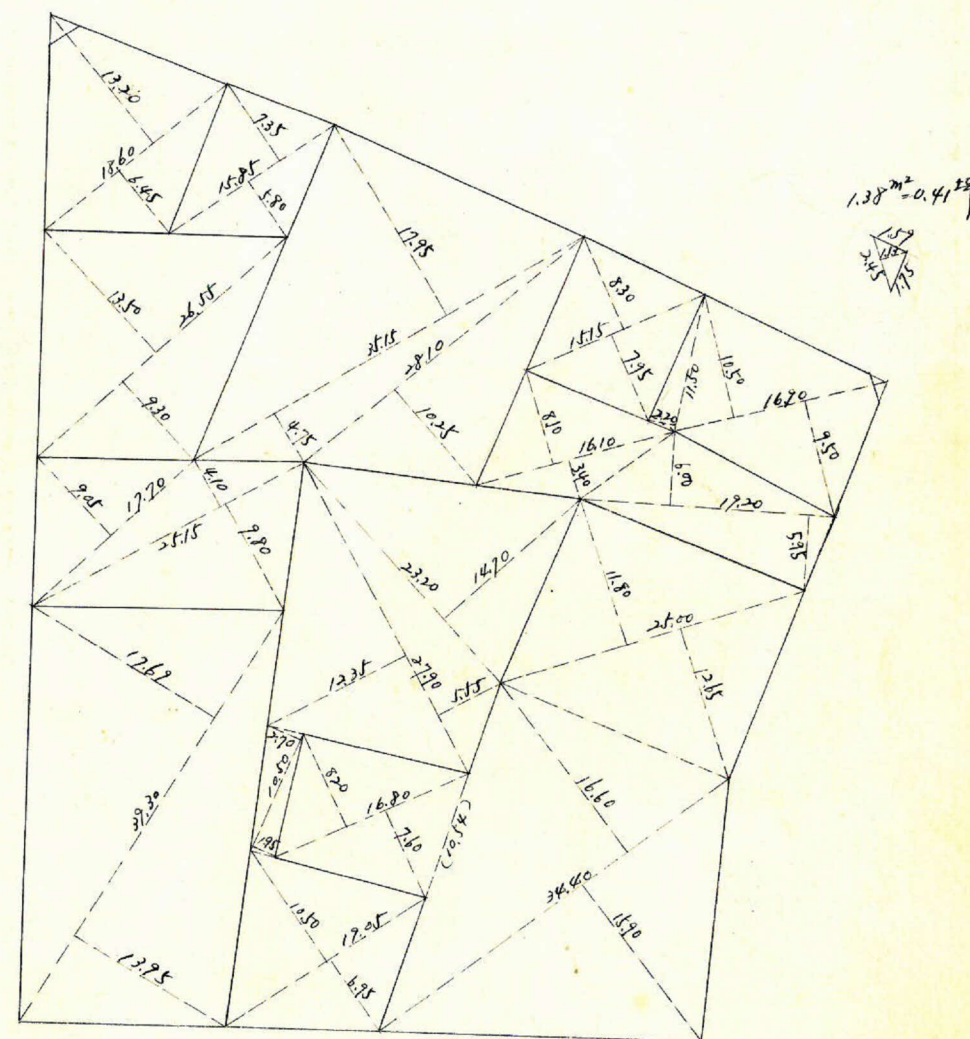


この図面等は、土地区画整理事業に関する参考資料として提供しています。
○図面等は換地処分時のものであり、現在の状況とは異なる場合があります。
○図面等によって、境界等が確定されるものではありません。


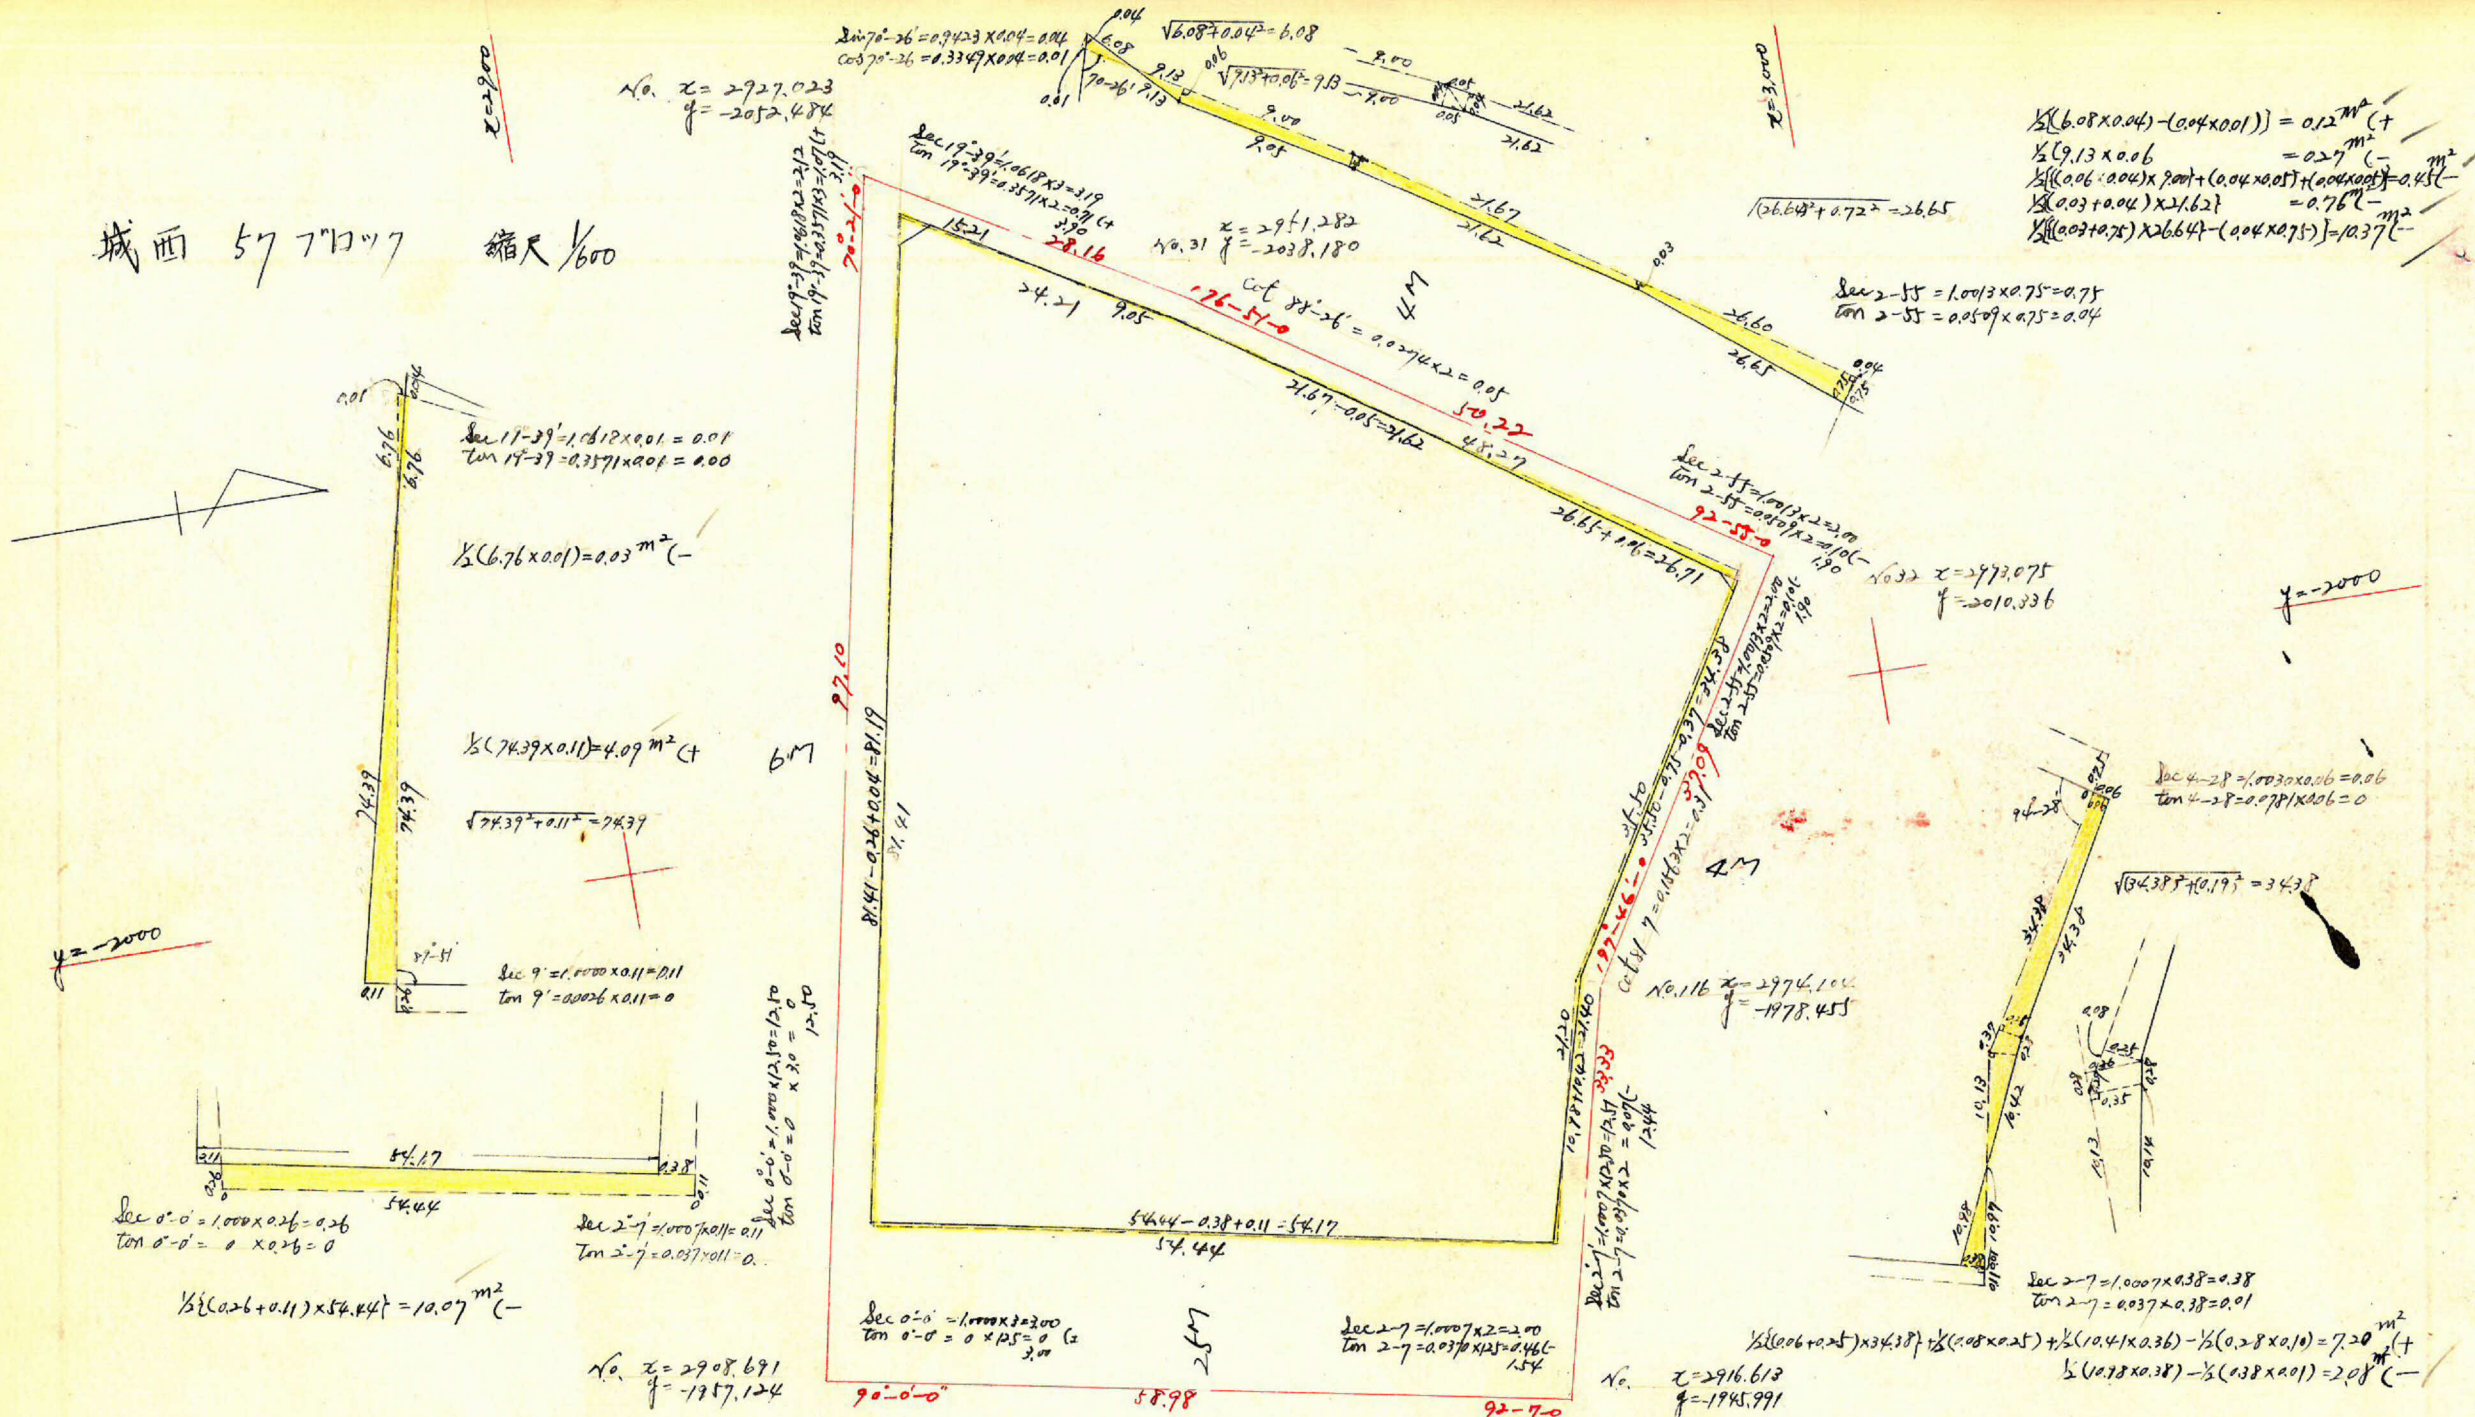

測点	方位角	距離	方位	cosin	sin	更正横距	更正経距	合緯距	合経距	倍子午線距	倍面積
A	180°-0	54.44	0			54.441		-54.441	0	0	
B	270°-0	81.41	N90°-0.10	0	1.0000	0	81.412	-54.441	-81.412	-81.412	
C	19°-39'	24.21	N19°-39'E	0.9418	0.3263	22.800	8.141	-31.641	-73.271	-154.683	-2526.772
D	22°-48'	48.27	N22°-48'E	0.9219	0.3875	44.479	18.704	+12.858	-54.567	-127.838	-5688.663
E	109°-53'	25.50	S70°-7'E	0.3401	0.9404	12.075	33.383	+0.783	-21.184	-75.751	+914.693
F	92°-7'	21.20	S87°-53'E	0.0369	0.9993	0.783	21.184	0	0	-21.184	+16.587

合計面積 $4142.08 \text{ m}^2 + 720 \text{ m}^2 - 208 \text{ m}^2 - 10.07 \text{ m}^2 + 4.07 \text{ m}^2 - 0.03 \text{ m}^2 + 0.12 \text{ m}^2 - 0.27 \text{ m}^2 - 0.45 \text{ m}^2 - 0.76 \text{ m}^2 - 10.37 \text{ m}^2 = 4129.46 \text{ m}^2$
 $\frac{1}{2} = 4142.08 \text{ m}^2$
 前除 $4.55 \text{ m}^2 \times 0.3025 = 1.377 \text{ m}^2$
 新入 12.47 m^2

この図面等は、土地区画整理事業に関する参考資料として提供しています。
 ○図面等は換地処分時のものであり、現在の状況とは異なる場合があります。
 ○図面等によって、境界等が確定されるものではありません。