



課長	係長	測量士	係

(分 筆 前)
確定面積平面図 $S = \frac{1}{600}$

ブロック番号 城西 48- 号


新地名 町 丁目
年 月 日

45	48	48-2	
45-1	45	48-3	60
44	49-1	49-2	56-2

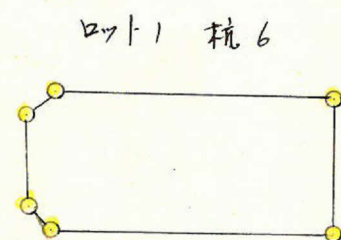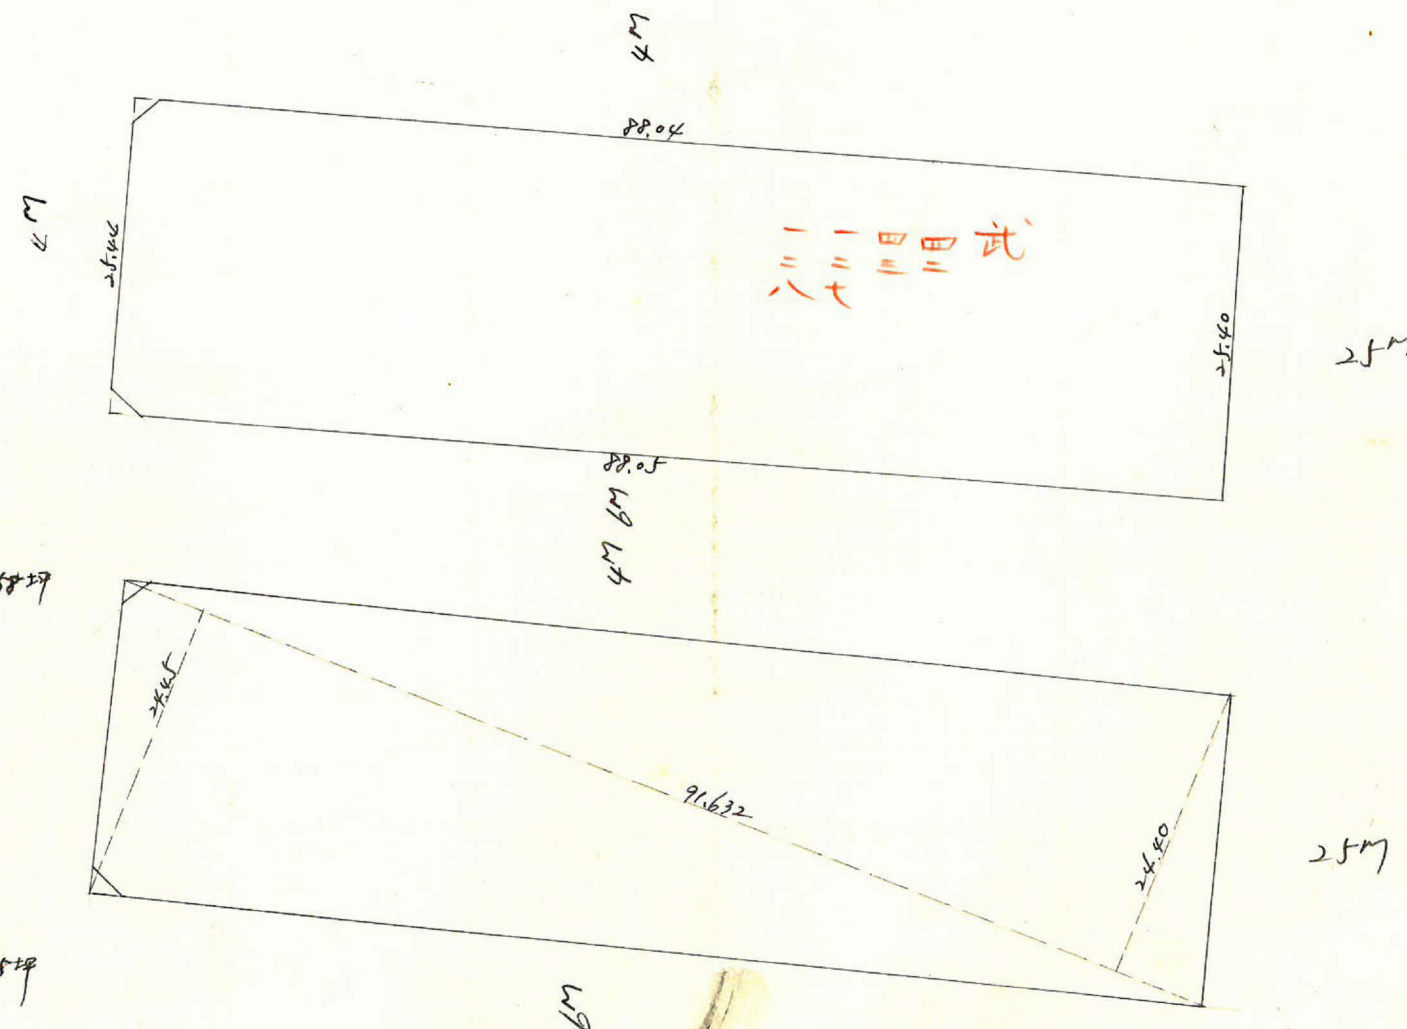

この図面等は、土地区画整理事業に関する参考資料として提供しています。
○図面等は換地処分時のものであり、現在の状況とは異なる場合があります。
○図面等によって、境界等が確定されるものではありません。


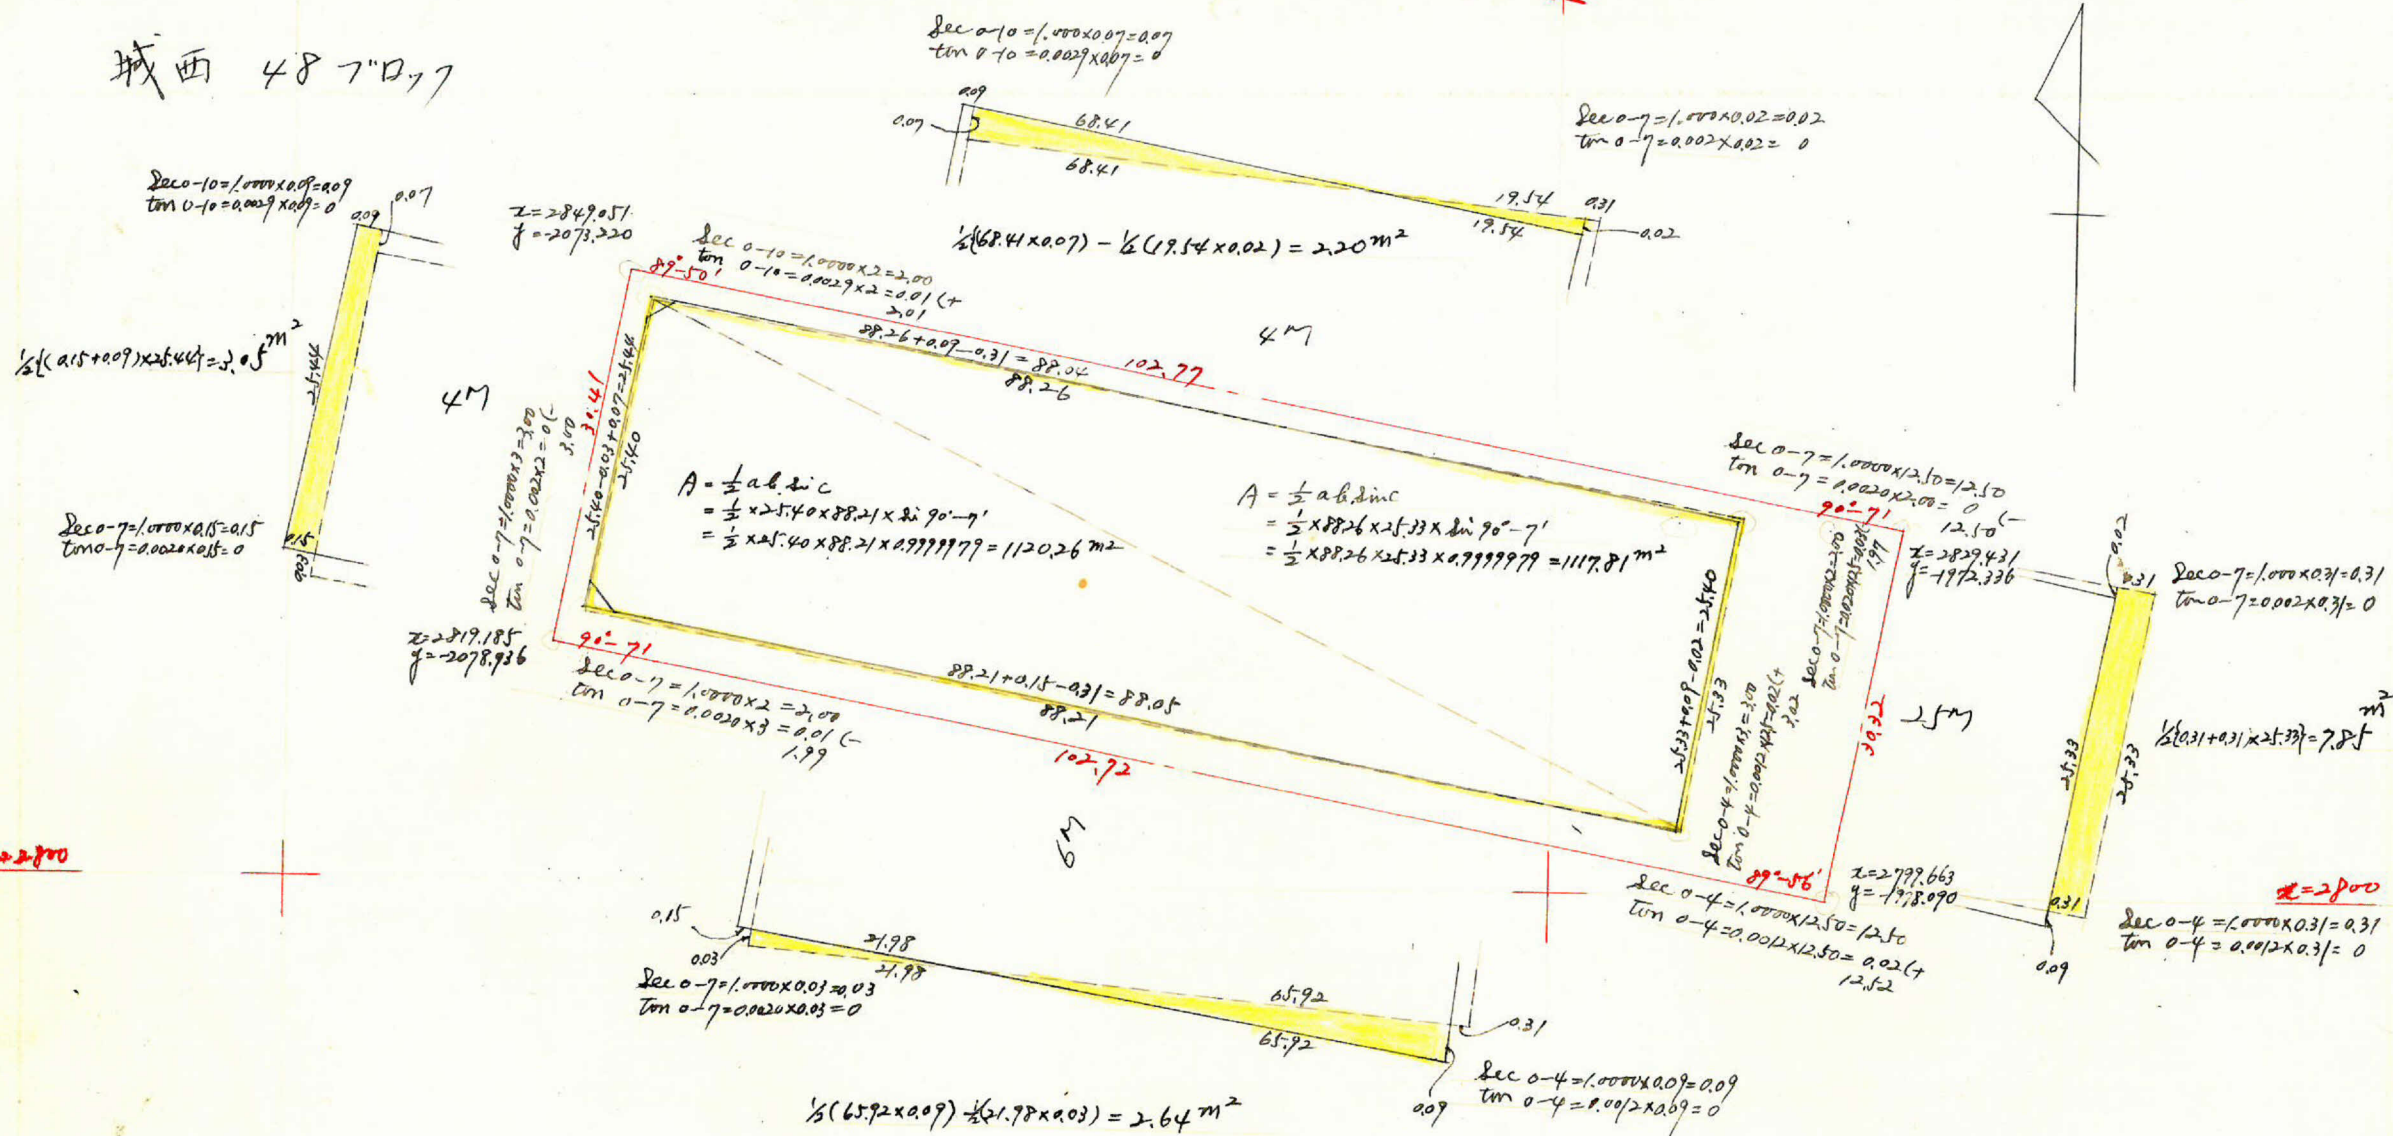

合計面積 $1117.81 \text{ m}^2 + 1120.26 \text{ m}^2 + 2.05 \text{ m}^2 + 2.20 \text{ m}^2 + 7.85 \text{ m}^2 + 2.64 \text{ m}^2 = 2238.11 \text{ m}^2$

扣除面積 $2238.11 \text{ m}^2 \times (0.3025 = 677.02 \text{ m}^2) = 677.02 \text{ m}^2$

割上 $4.43 \text{ m}^2 \times (0.3025 = 1.34 \text{ m}^2) = 1.34 \text{ m}^2$

675.69 m²

この図面等は、土地区画整理事業に関する参考資料として提供しています。
 ○図面等は換地処分時のものであり、現在の状況とは異なる場合があります。
 ○図面等によって、境界等が確定されるものではありません。