
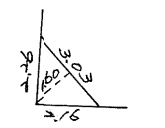
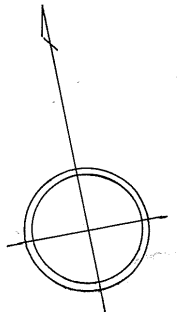
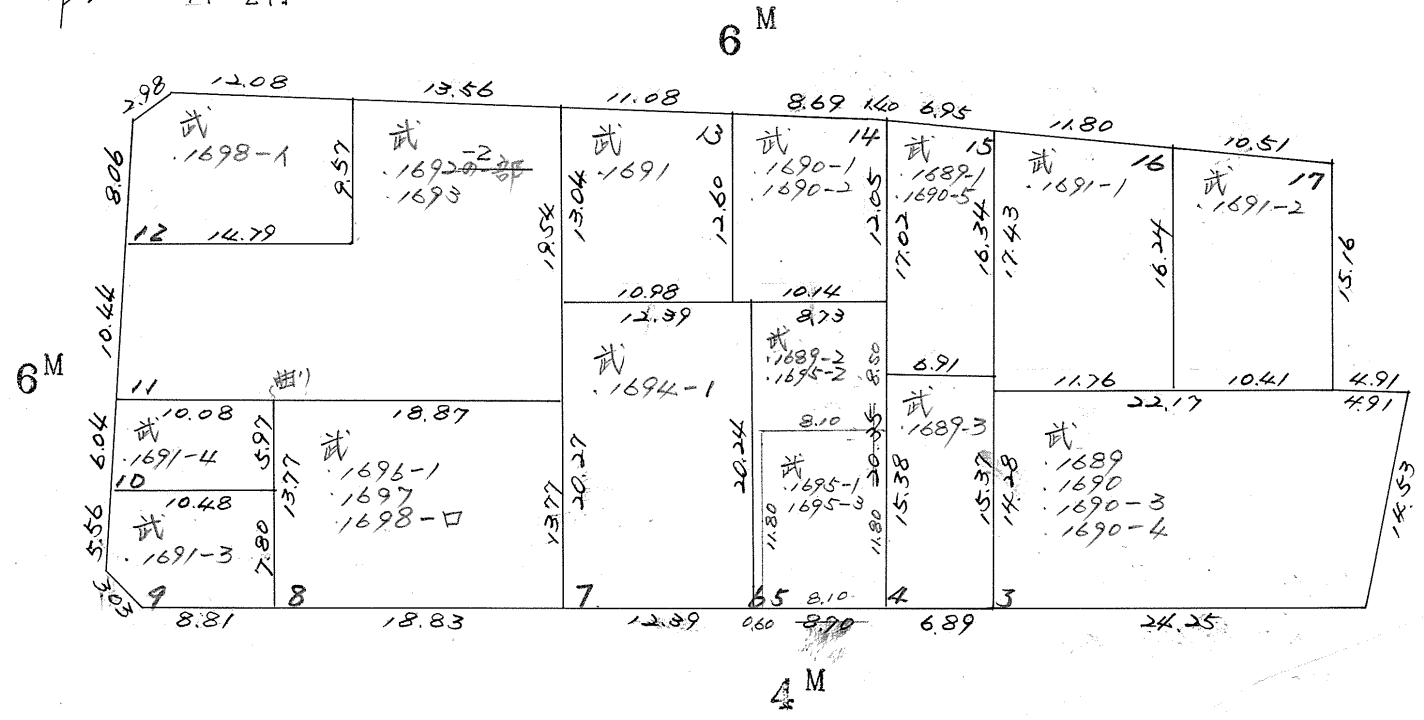
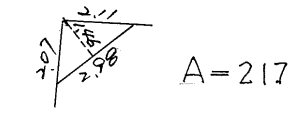


確定面積平面図 S=1/500

武田上地区 48 ブロック

新地名 町 丁目
 15
 年 月 日

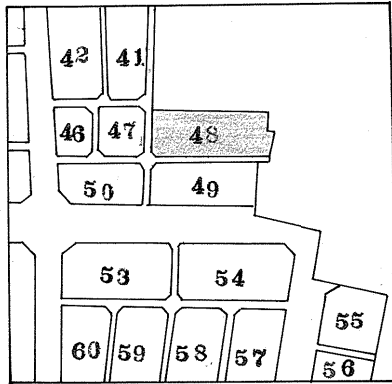


この図面等は、土地区画整理事業に関する参考資料として提供しています。
 ○図面等は換地処分時のものであり、現在の状況とは異なる場合があります。
 ○図面等によって、境界等が確定されるものではありません。

課長	係長	測量士	係



確定面積平面図 $S = \frac{1}{\dots}$

ブロック番号 48 号

新地名 町 丁目
 年 月 日

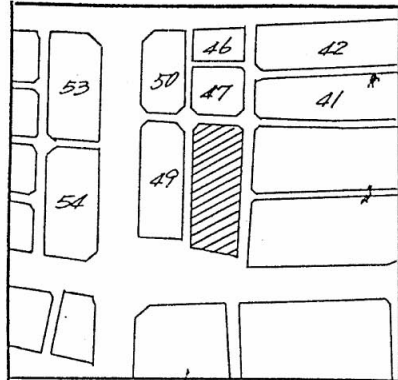

6M
840

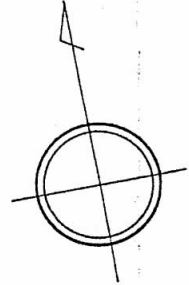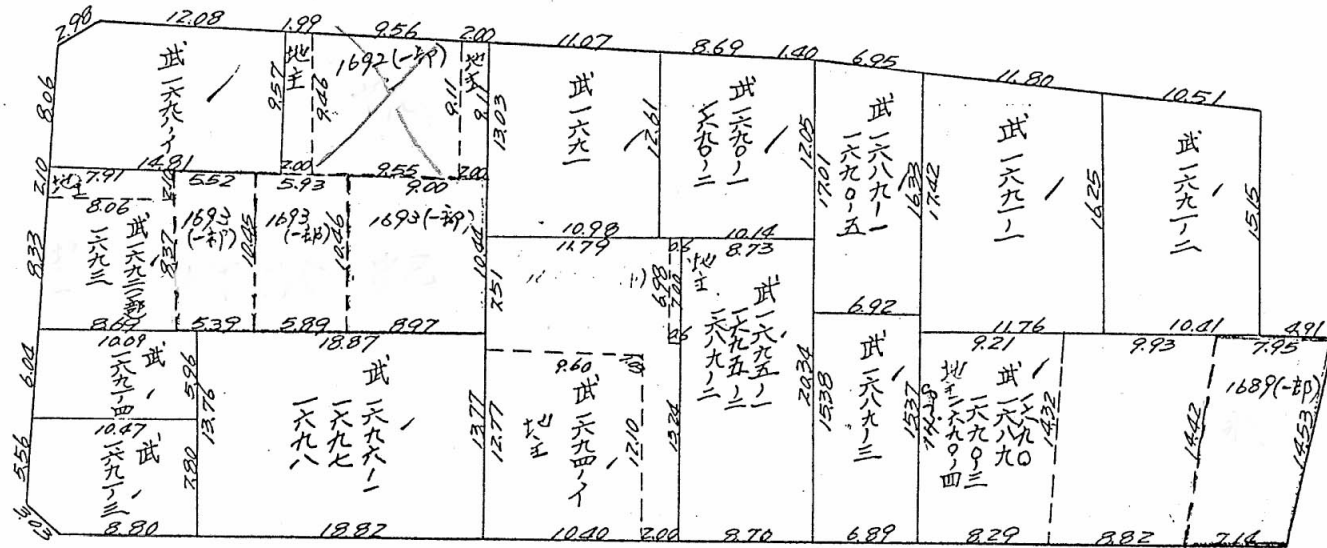

路線西なし

17.14

17.11



4M
740

この図面等は、土地区画整理事業に関する参考資料として提供しています。
 ○図面等は換地処分時のものであり、現在の状況とは異なる場合があります。
 ○図面等によって、境界等が確定されるものではありません。