
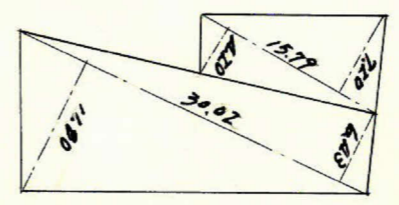
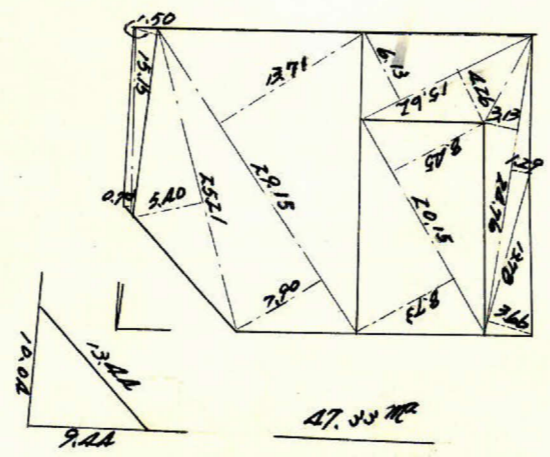
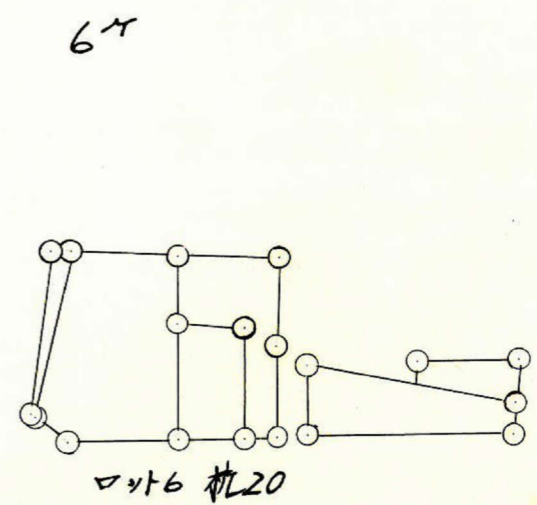
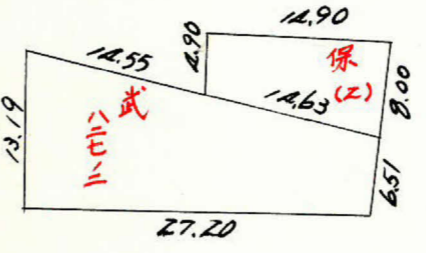
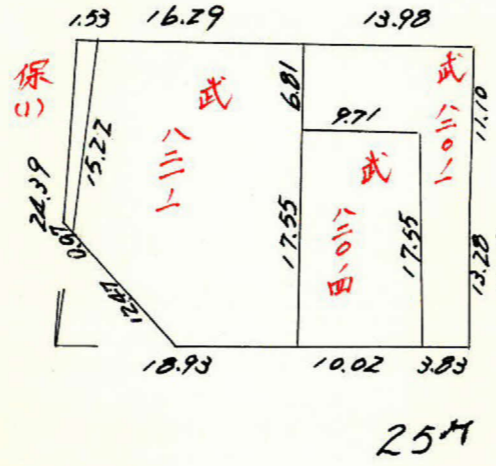


課	長	係	長	測量士	係

(分 筆 前)
 確定面積平面図 $S = \frac{1}{600}$

ブロック番号 武 32 号

新地名 町 丁目
 年 月 日


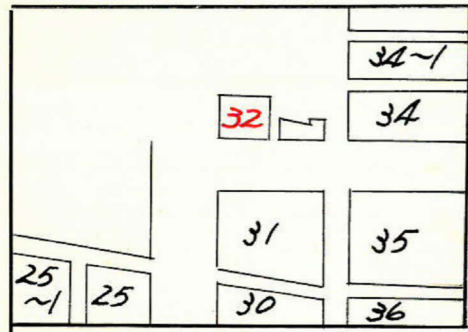


この図面等は、土地区画整理事業に関する参考資料として提供しています。
 ○図面等は換地処分時のものであり、現在の状況とは異なる場合があります。
 ○図面等によって、境界等が確定されるものではありません。

課	長	係	長	測量士	係


確定面積平面図 $S = \frac{1}{600}$ ブロック番号 **武** 32号

新地名
町 丁目
年 月 日

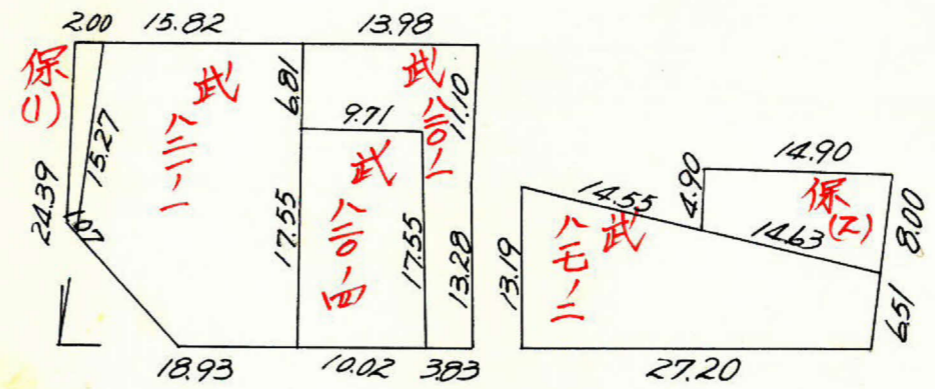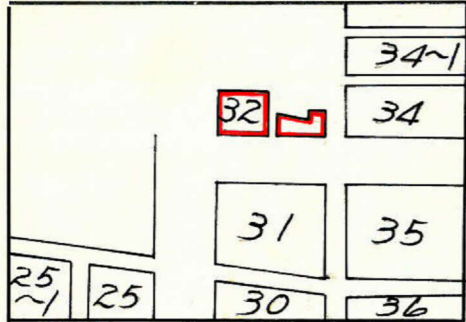


6m

25m

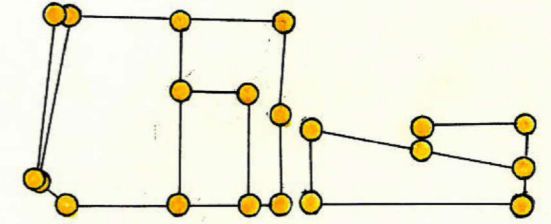

ロット6 杭20

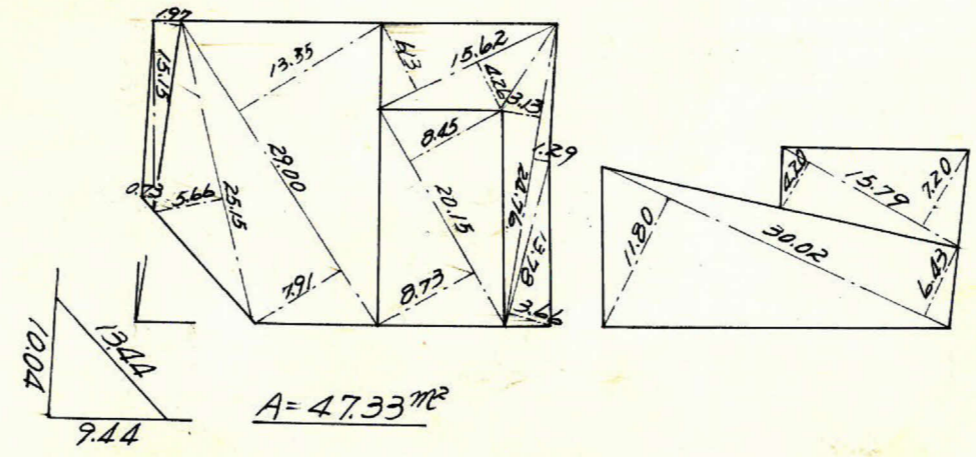




この図面等は、土地区画整理事業に関する参考資料として提供しています。
 ○図面等は換地処分時のものであり、現在の状況とは異なる場合があります。
 ○図面等によって、境界等が確定されるものではありません。

課	長	係	長	測	量	士	係


確定面積平面図 $S = \frac{1}{600}$

2 号

新地名 _____ 町 _____ 丁目 _____
 年 _____ 月 _____ 日

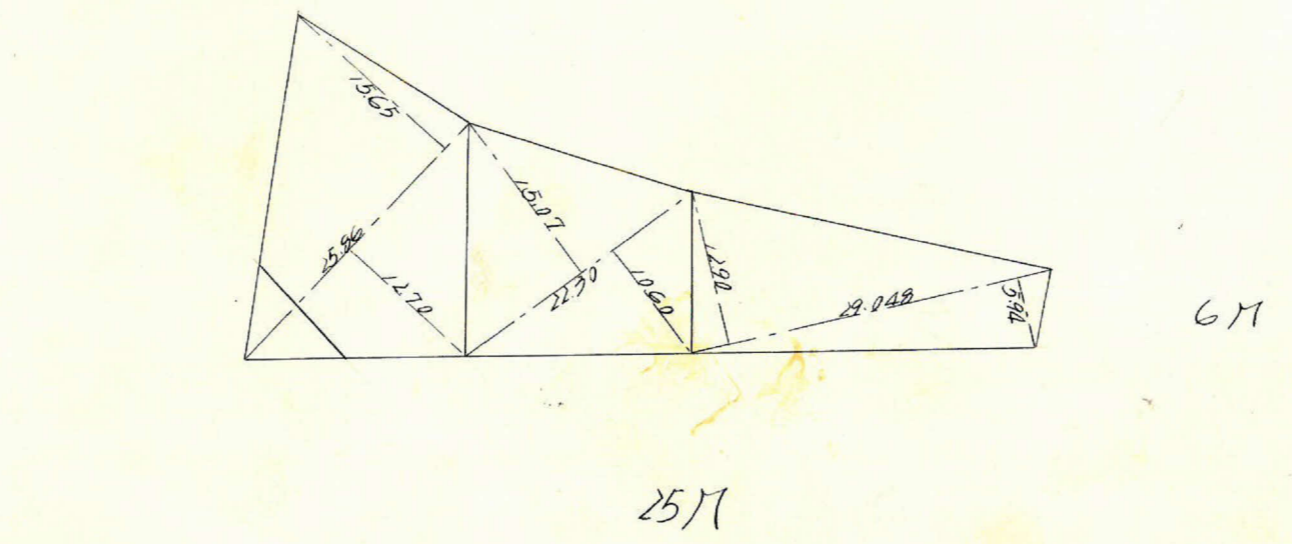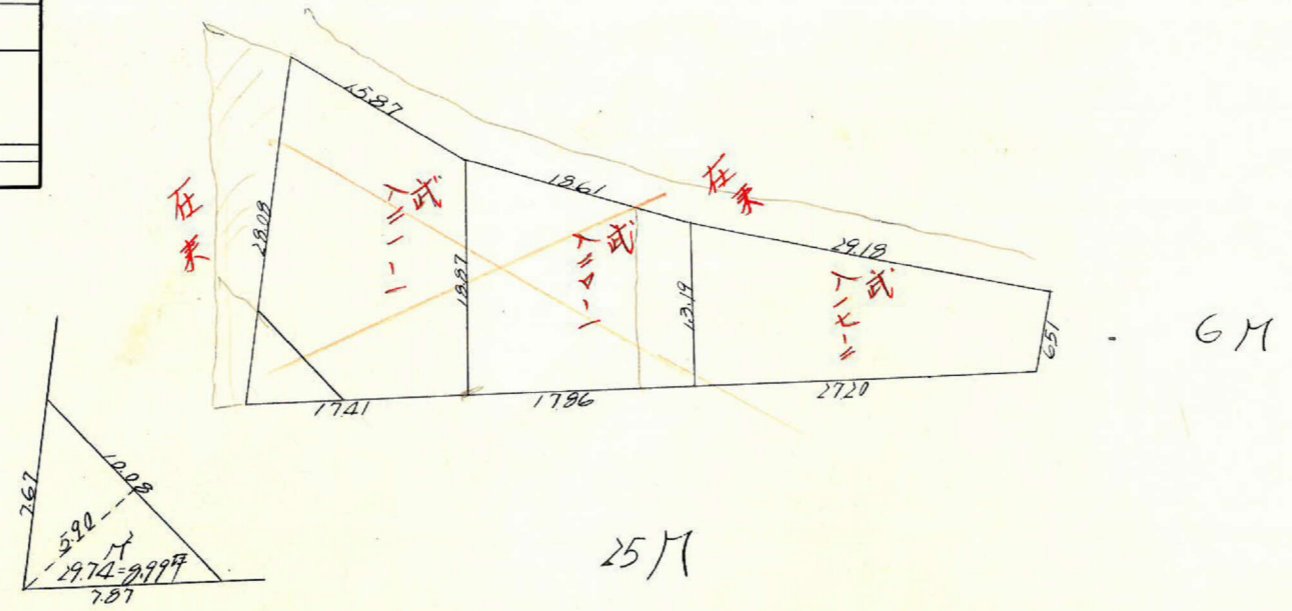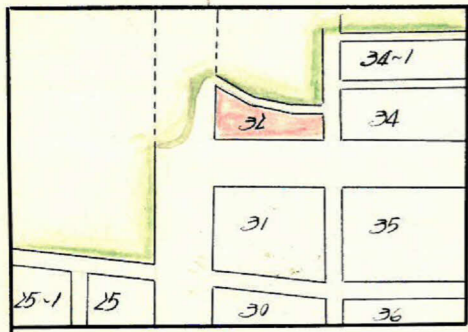



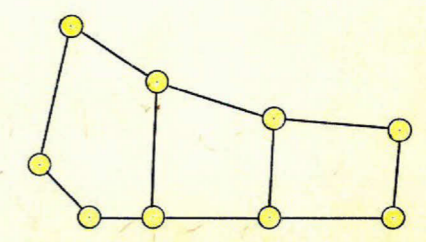


この図面等は、土地区画整理事業に関する参考資料として提供しています。
 ○図面等は換地処分時のものであり、現在の状況とは異なる場合があります。
 ○図面等によって、境界等が確定されるものではありません。

この図面等は、土地区画整理事業に関する参考資料として提供しています。
 ○図面等は換地処分時のものであり、現在の状況とは異なる場合があります。
 ○図面等によって、境界等が確定されるものではありません。

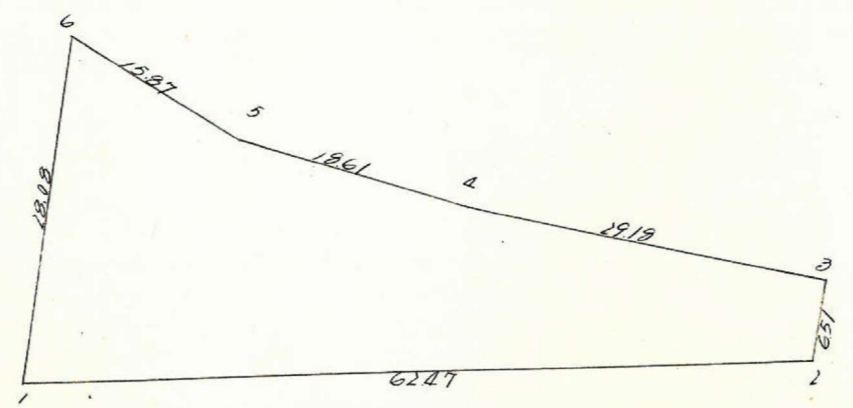

6M

25M

項	1	2	3	4	5	6	7	8
1	2496859			2049745				
2	2558195	= 61336		2037902	= 11843			
3	2560587	= 2392	- 62728	2043956	+ 6054	- 5749	+ 129871419	= 14809390
4	2534040	+ 26547	+ 24115	2056066	+ 12110	+ 19160	= 49371757	+ 46510502
5	2517650	+ 16390	+ 42437	2064890	+ 8214	+ 20930	= 82291305	+ 52047542
6	2506448	+ 11222	+ 27592	2070134	+ 11244	+ 20068	= 56974444	+ 50524200
7	2496859	+ 4589	+ 20791	2076134	= 15145		= 42162401	= 37960154
8	2496859	- 61336	- 31747	2049745	- 26389	- 38232	+ 106069154	= 95459913
					11843			1852.9351/2 = 926.42 M ²

合計面積 (926.42) × 0.3025 = 280.24
 (29.74 × 0.99) = 29.44
 280.24 + 29.44 = 309.68

2100

2000

2057

2057