




確定面積平面図 $S = \frac{1}{500}$

武・田上 地区 42 ブロック

新地名 町 丁目
20
年 月 日

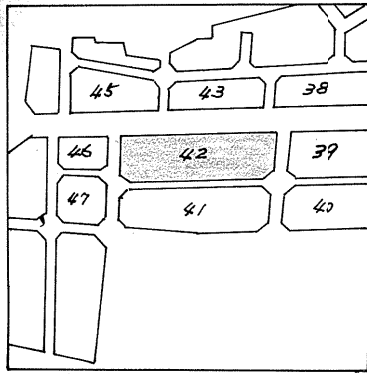


15
② 12/10

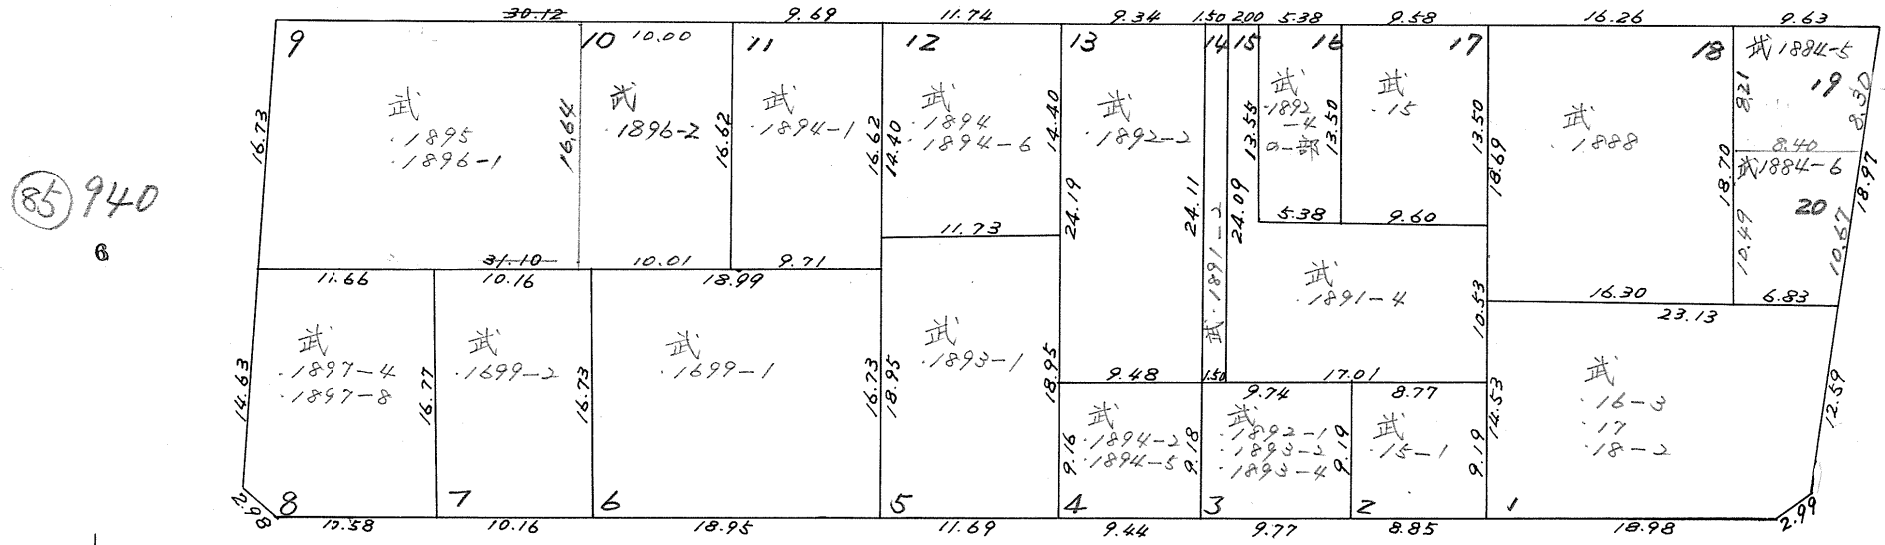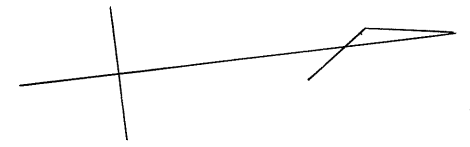


⑧ 940
6

⑨ 970
6

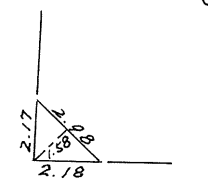

$A = 2.35 \text{ m}^2$

6
⑧ 940

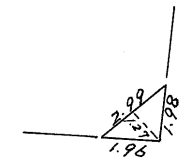

$A = 1.90 \text{ m}^2$

この図面等は、土地区画整理事業に関する参考資料として提供しています。
○図面等は換地処分時のものであり、現在の状況とは異なる場合があります。
○図面等によって、境界等が確定されるものではありません。