




確定面積平面図 $S = \frac{1}{500}$

武田上 地区 40-1ブロック


新地名 町 丁目
 25
 年 月 日

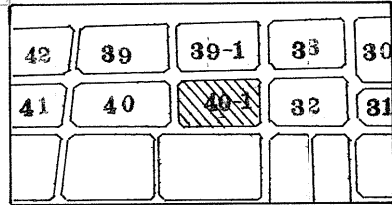


(66) 880

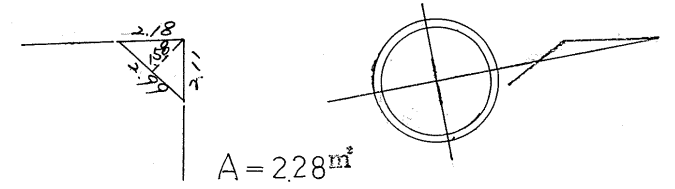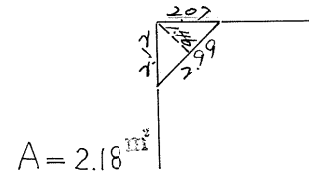


(68) 850

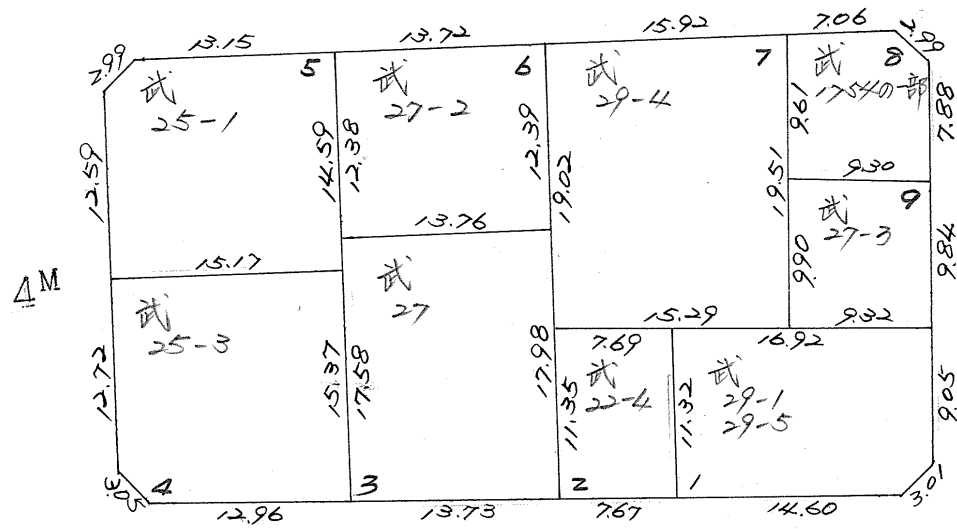

(64) 910

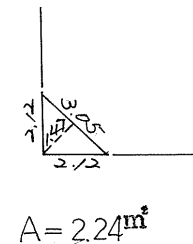

(67) 970

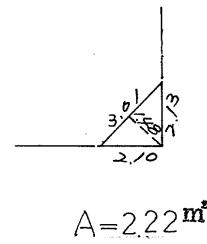

この図面等は、土地区画整理事業に関する参考資料として提供しています。
 ○図面等は換地処分時のものであり、現在の状況とは異なる場合があります。
 ○図面等によって、境界等が確定されるものではありません。