
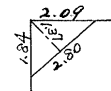
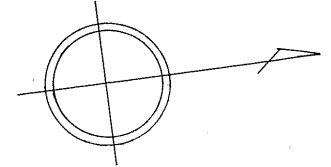



# 確定面積平面図 $S = \frac{1}{500}$

武田上地区 31ブロック

新地名 町 丁目  
 29  
 年 月 日

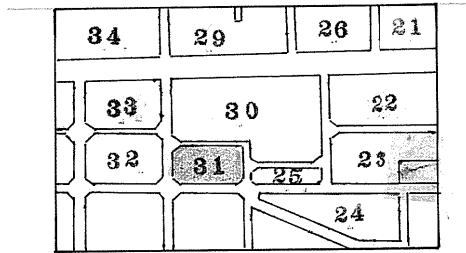


$A = 1.91 \text{ m}^2$

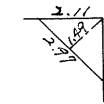


$A = 2.20 \text{ m}^2$

61 910 6M

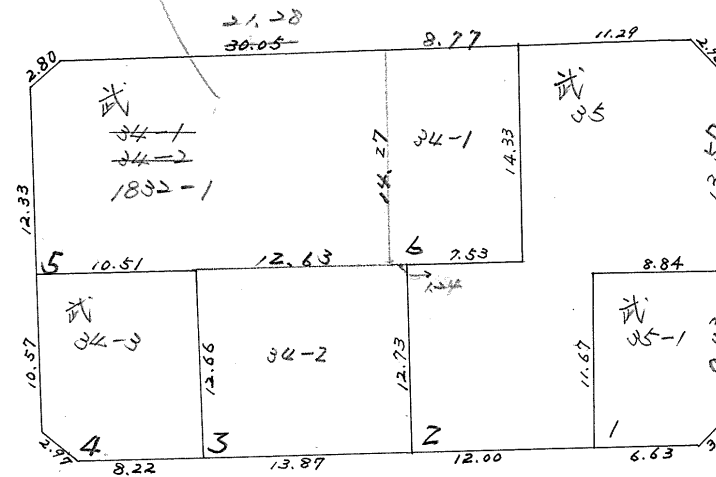


6M

47 1030

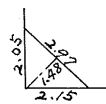

$A = 2.19$

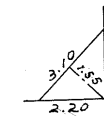


$A = 2.41$

この図面等は、土地区画整理事業に関する参考資料として提供しています。  
 ○図面等は換地処分時のものであり、現在の状況とは異なる場合があります。  
 ○図面等によって、境界等が確定されるものではありません。

課長	係長	測士	係


# 確定面積平面図 $S = \frac{1}{500}$

ブロック番号


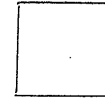


31号

新地名 町 丁目  
年 月 日

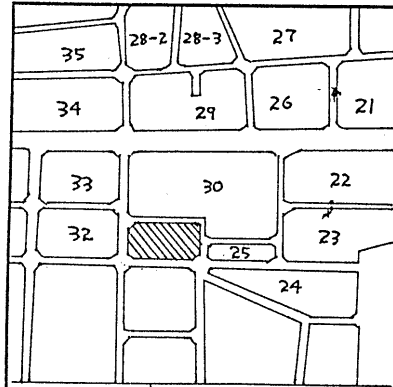


6M  
820

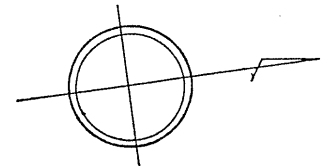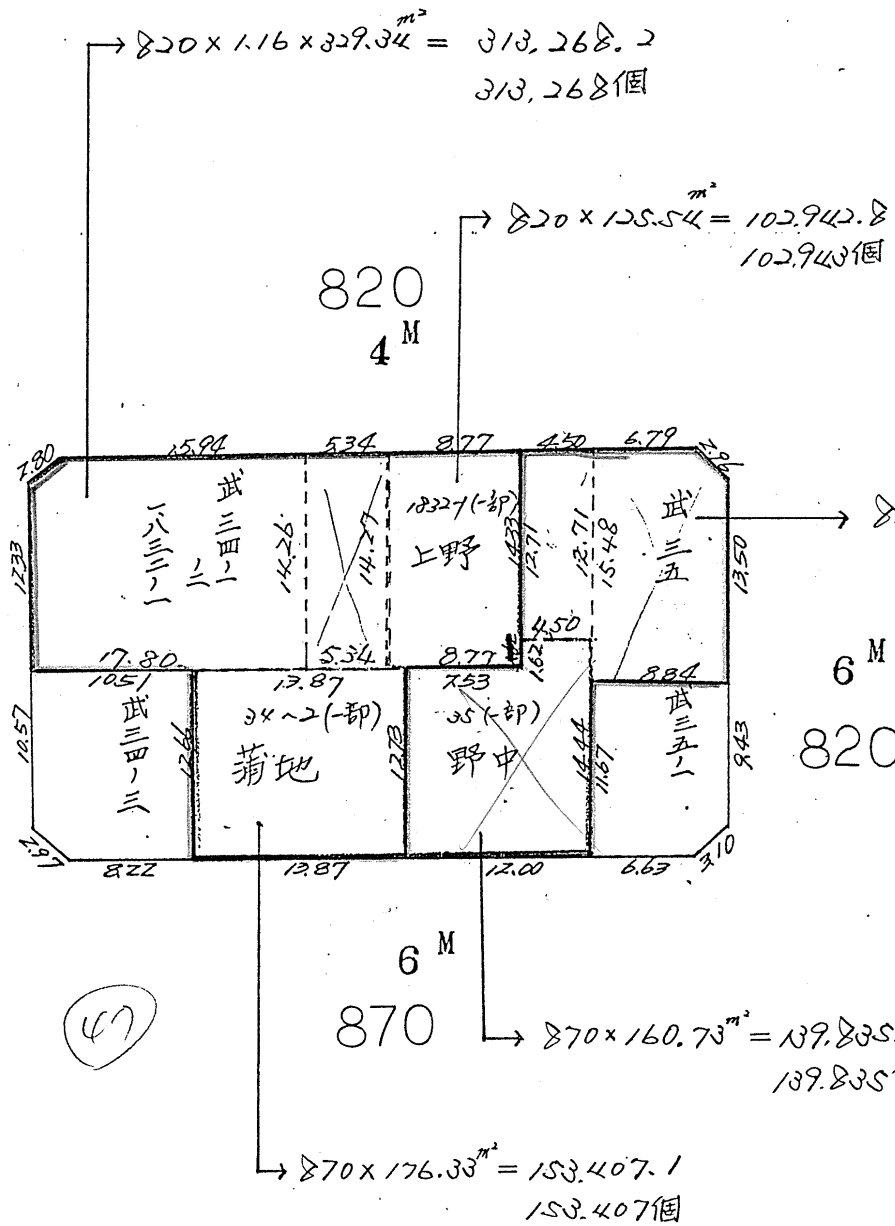

(47)

(5)

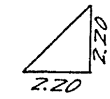

この図面等は、土地区画整理事業に関する参考資料として提供しています。  
 ○図面等は換地処分時のものであり、現在の状況とは異なる場合があります。  
 ○図面等によって、境界等が確定されるものではありません。