
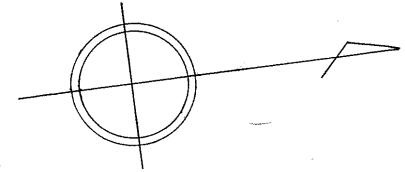


確定面積平面図 S=1/500


武・田上 地区 23 ブロック

新地名 町 丁目
 年 月 日

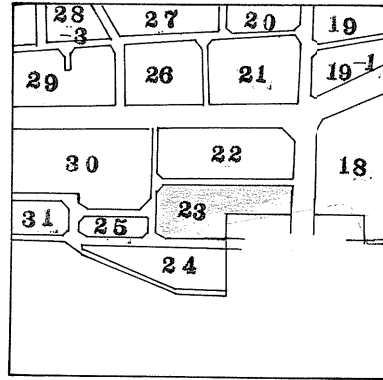


(40) 970

4M

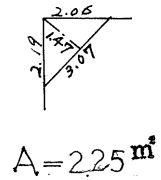

4M


(44) 1000

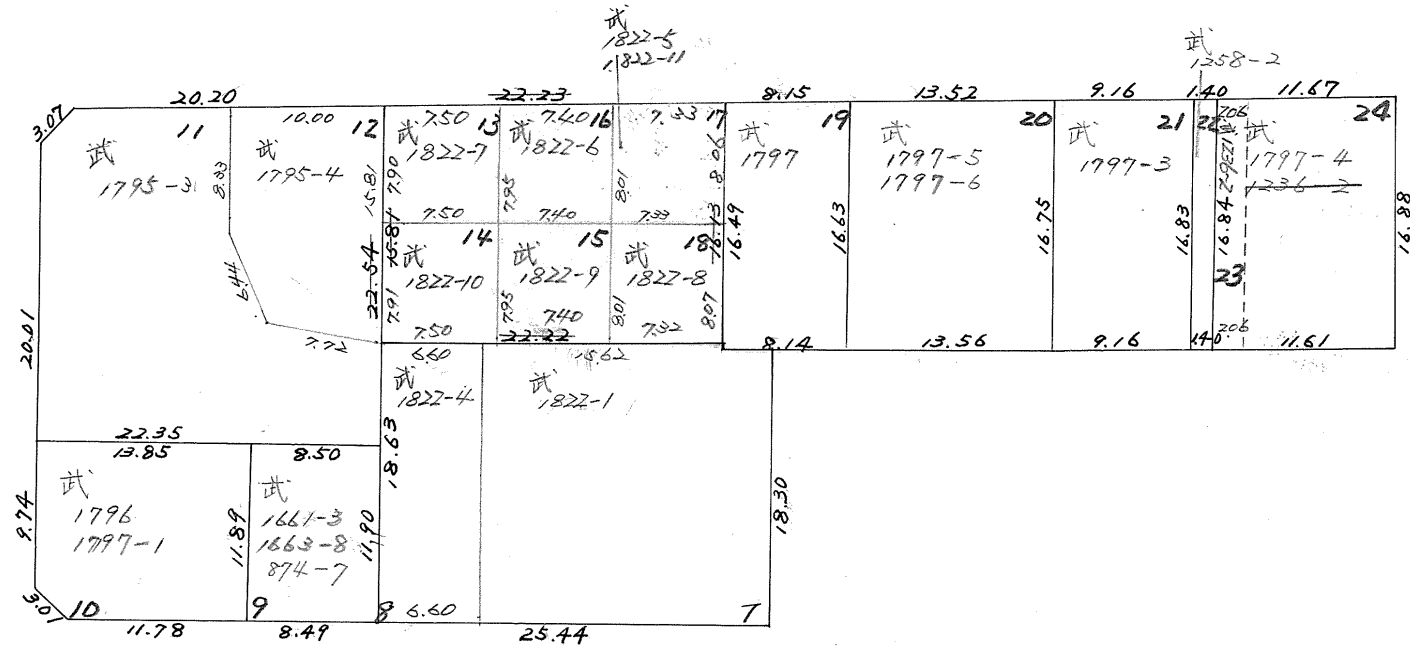

15M (39) 1210

6M

(41) 1090

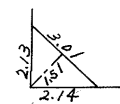

この図面等は、土地区画整理事業に関する参考資料として提供しています。
 ○図面等は換地処分時のものであり、現在の状況とは異なる場合があります。
 ○図面等によって、境界等が確定されるものではありません。