
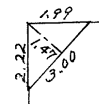


確定面積平面図 $S = \frac{1}{500}$

武田上 地区 21 ブロック



新地名 町 丁目
 33
 年 月 日

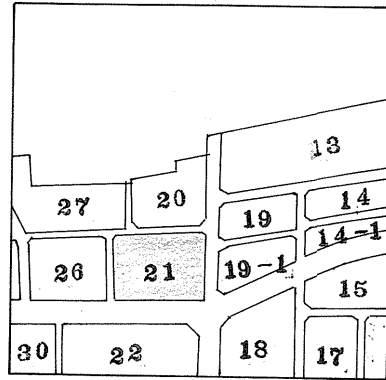

A = 220 m²

(37) 760


4 M

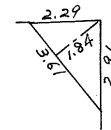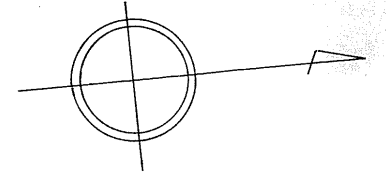

A = 3.32 m²

(38) 760

4 M

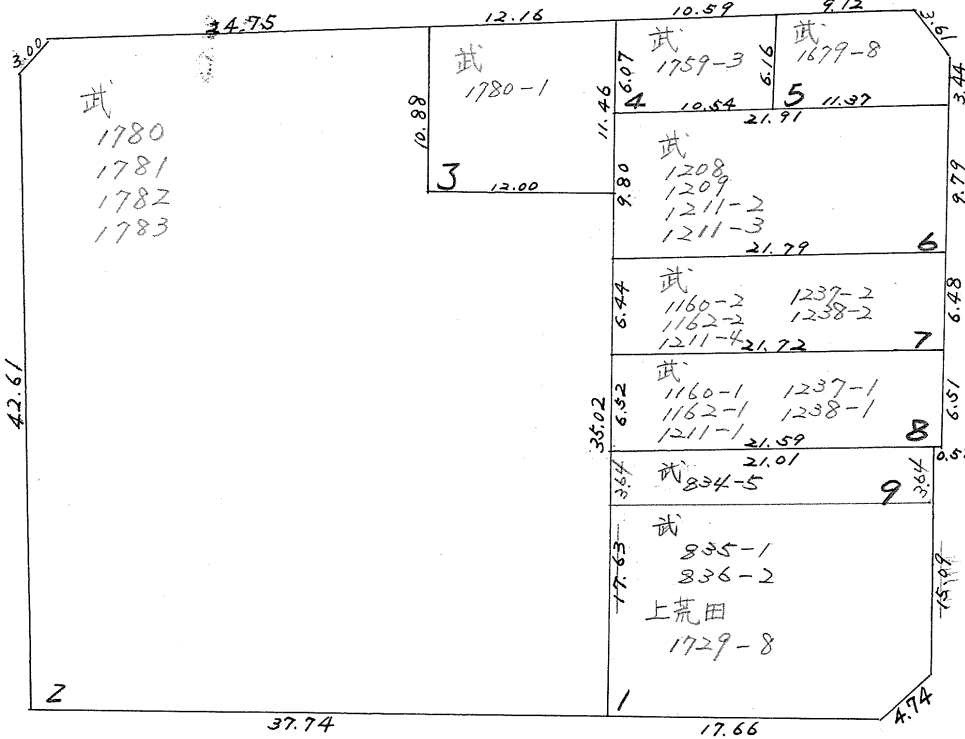


8 M

(35) 850

15 M

(49) 1210

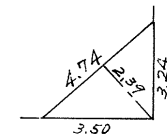

A = 566 m²

この図面等は、土地区画整理事業に関する参考資料として提供しています。
 ○図面等は換地処分時のものであり、現在の状況とは異なる場合があります。
 ○図面等によって、境界等が確定されるものではありません。