






課長	係長	測 量 士	係

# 確定面積平面図 $S = \frac{1}{500}$



ブロック番号 武・田上

29 号


新地町 丁目  
年 月 日

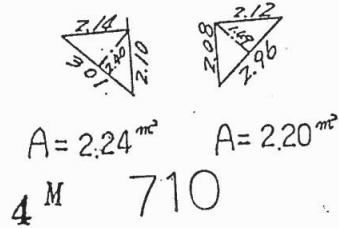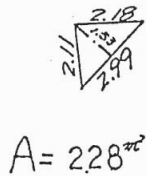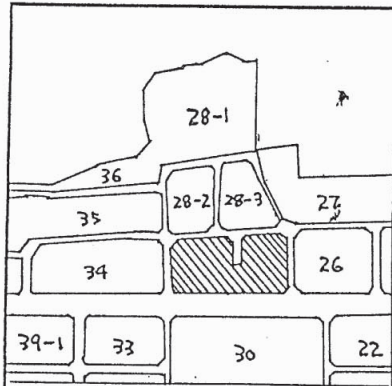

0.99

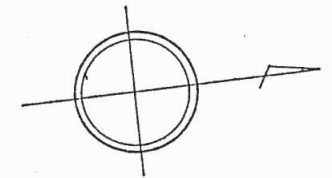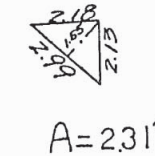

5 M  
710

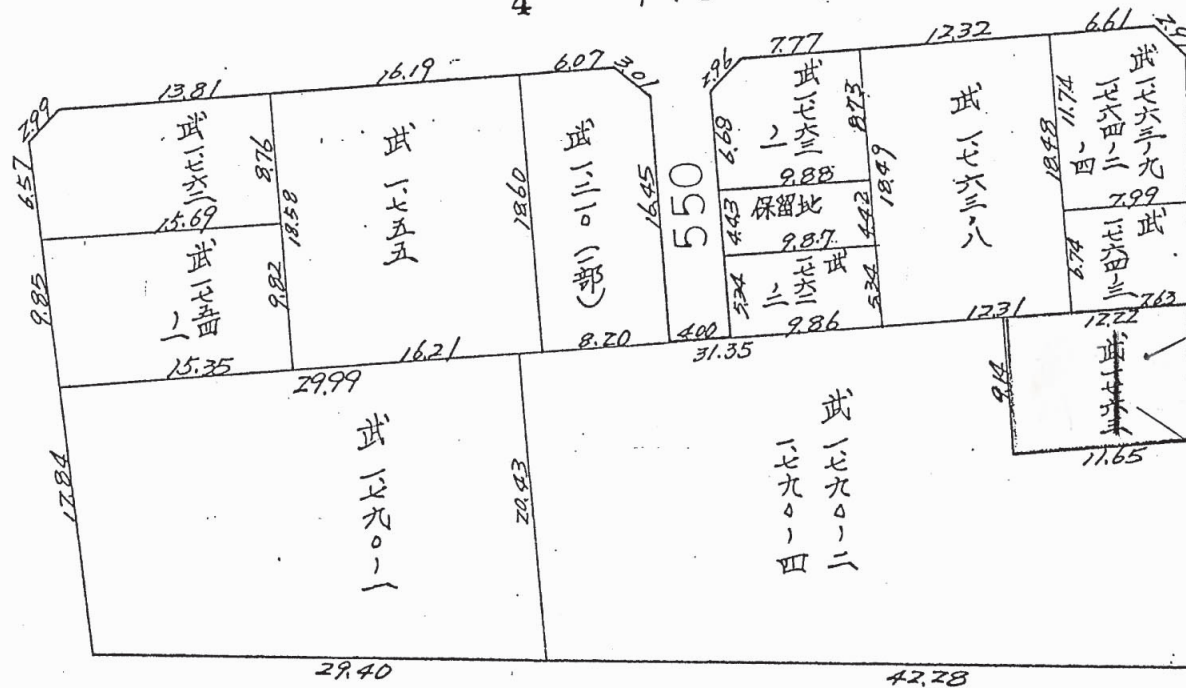

5 M  
710

$710 \times 52.54 \text{ m}^2 = 37,303.4$   
37,303.4

高価補正を4.7  
いたす

武一七六四  
武一七六三

15 M  
1130

この図面等は、土地区画整理事業に関する参考資料として提供しています。  
○図面等は換地処分時のものであり、現在の状況とは異なる場合があります。  
○図面等によって、境界等が確定されるものではありません。