
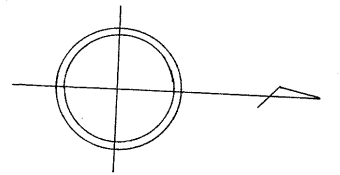
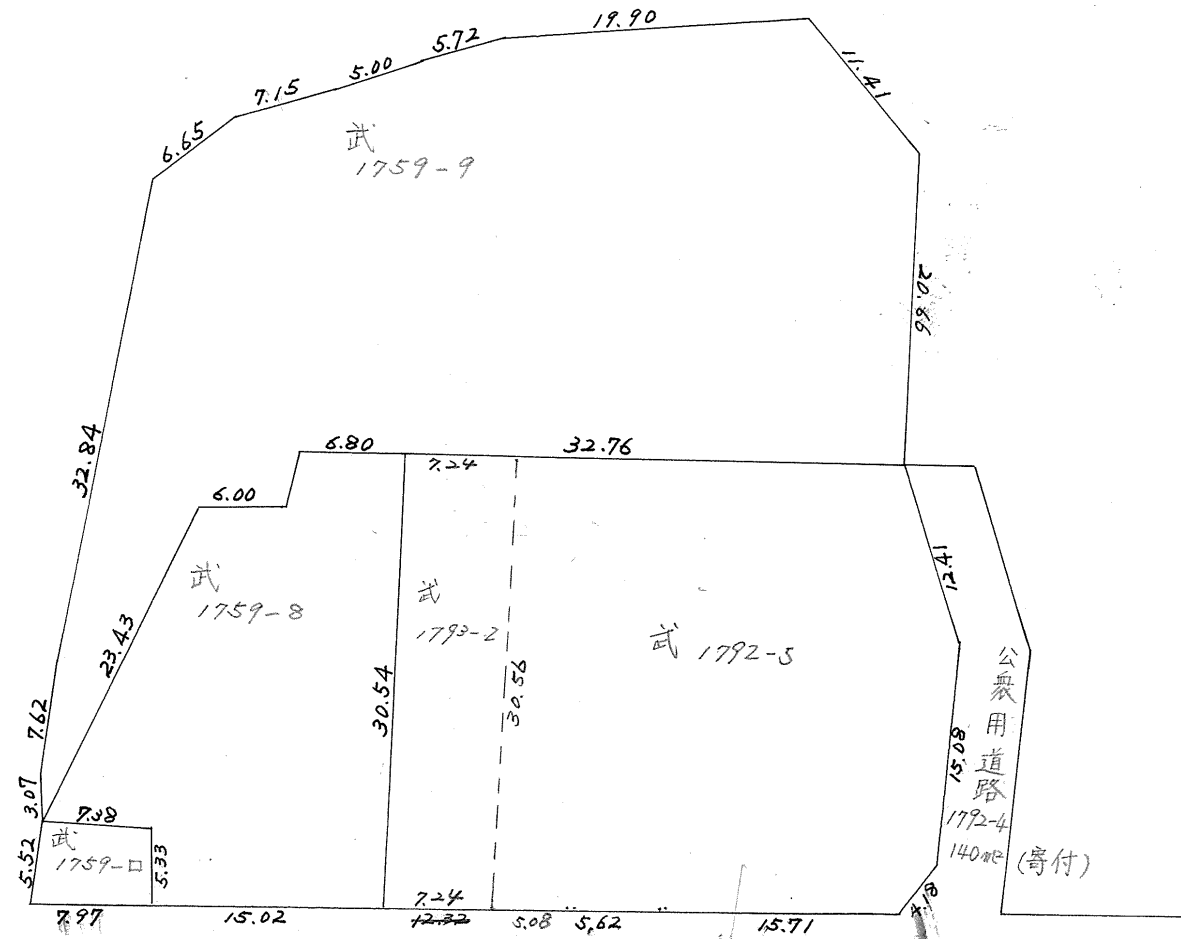


※下に原図あり

# 確定面積平面図 $S = \frac{1}{500}$

武田上地区 28-1 ブロック


新地名  
町 丁目  
年 月 日

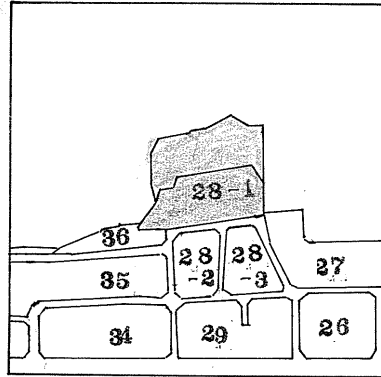

54 510

5M



55 630

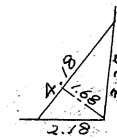

A = 3.51 m<sup>2</sup>

この図面等は、土地区画整理事業に関する参考資料として提供しています。  
 ○図面等は換地処分時のものであり、現在の状況とは異なる場合があります。  
 ○図面等によって、境界等が確定されるものではありません。

|      |       |
|------|-------|
| 地番区域 | 武二丁目  |
| 番 号  | 46    |
| 縮 尺  | 1/500 |

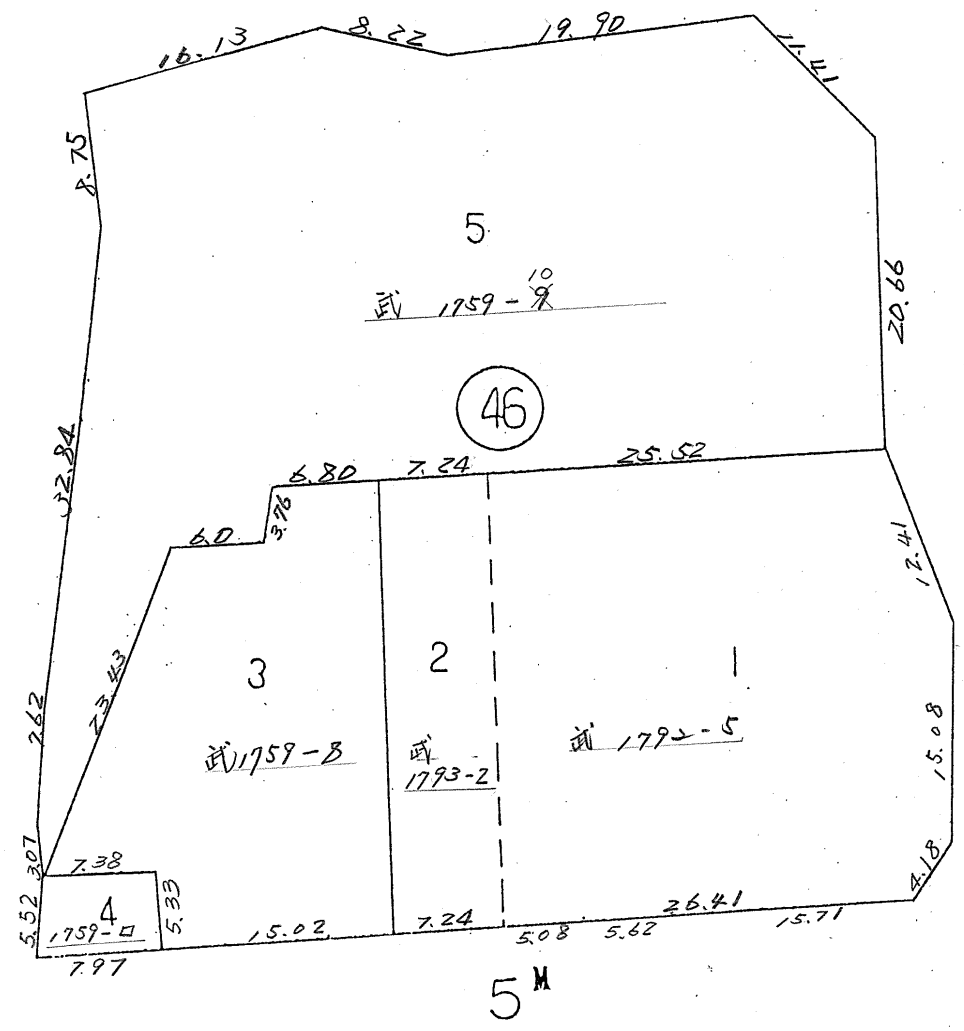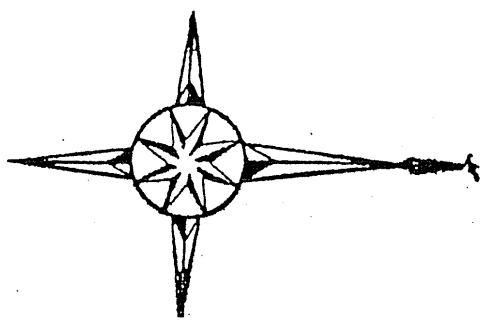

この図面等は、土地区画整理事業に関する参考資料として提供しています。  
 ○図面等は換地処分時のものであり、現在の状況とは異なる場合があります。  
 ○図面等によって、境界等が確定されるものではありません。