


# 確定面積平面図 $S = \frac{1}{500}$


武・田上 地区 59 ブロック

新地名 町 丁目  
 4  
 年 月 日

この図面等は、土地区画整理事業に関する参考資料として提供しています。  
 ○図面等は換地処分時のものであり、現在の状況とは異なる場合があります。  
 ○図面等によって、境界等が確定されるものではありません。

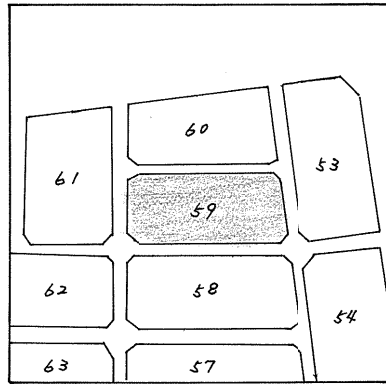


$A = 2.09 \text{ m}^2$

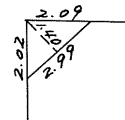


95  
 910

$A = 2.28 \text{ m}^2$

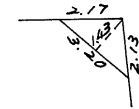

109  
 1060


6

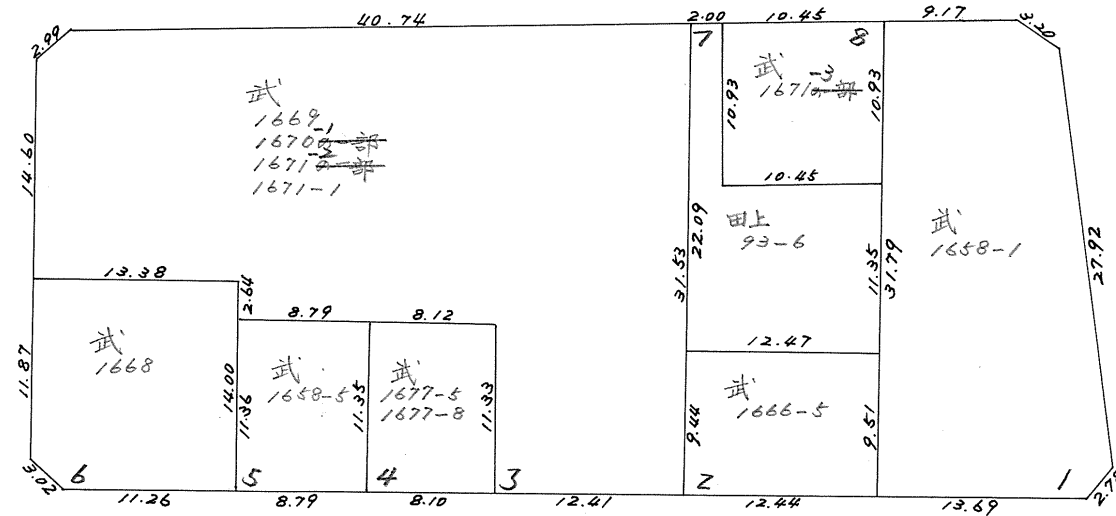

94  
 940

6


$A = 2.29 \text{ m}^2$

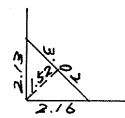

6

99  
 1000

$A = 2.15 \text{ m}^2$

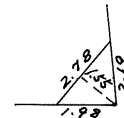

課長	係長	測士	係



# 確定面積平面図 $S = \frac{1}{500}$

ブロック番号



59号

新地名 町 丁目  
年 月 日

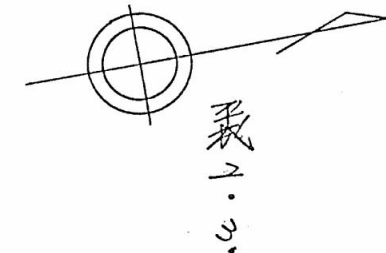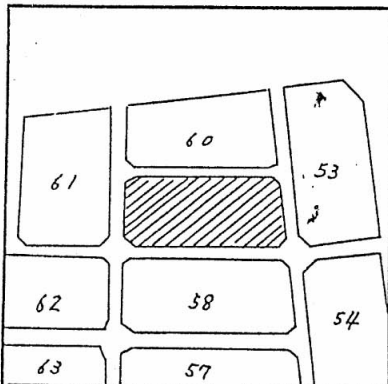


$A = 2.09 \text{ m}^2$

$A = 2.28 \text{ m}^2$

$A = 2.29 \text{ m}^2$

$A = 2.15 \text{ m}^2$

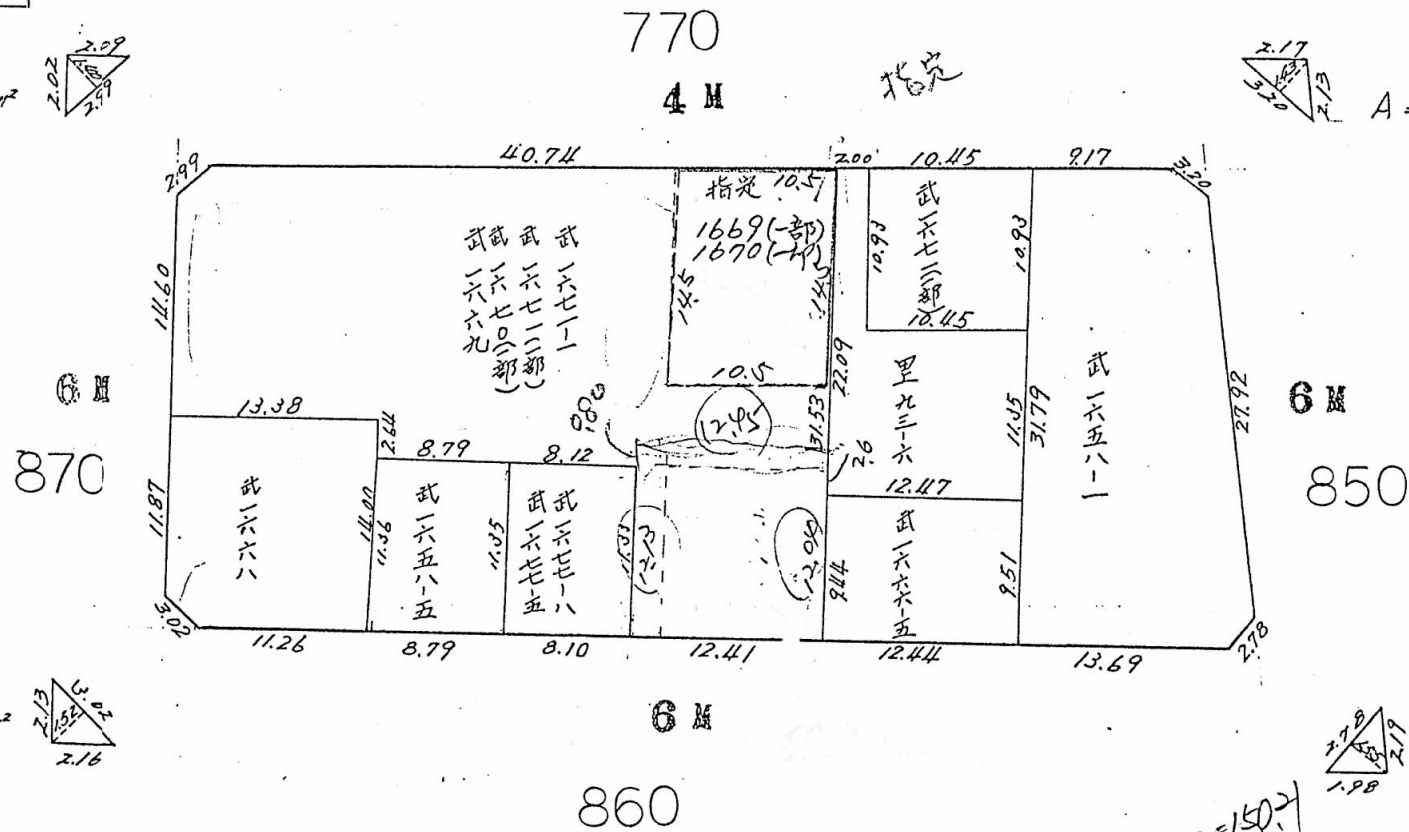

$12.085 \times 12.43 = 150.21$

この図面等は、土地区画整理事業に関する参考資料として提供しています。  
 ○図面等は換地処分時のものであり、現在の状況とは異なる場合があります。  
 ○図面等によって、境界等が確定されるものではありません。