
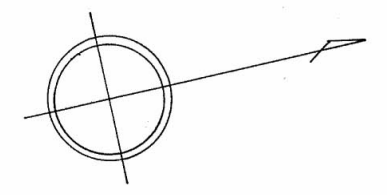


確定面積平面図 $S = \frac{1}{500}$

武・田上 地区 57 ブロック

新地名 町 丁目
 6
 年 月 日

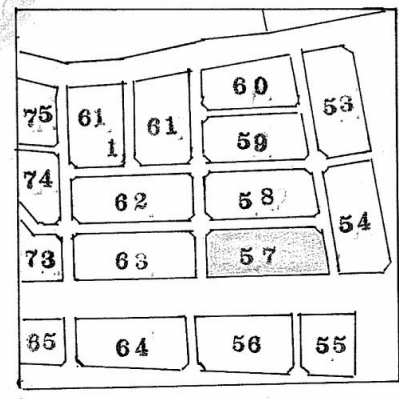



99
 910
 6M


105
 1060

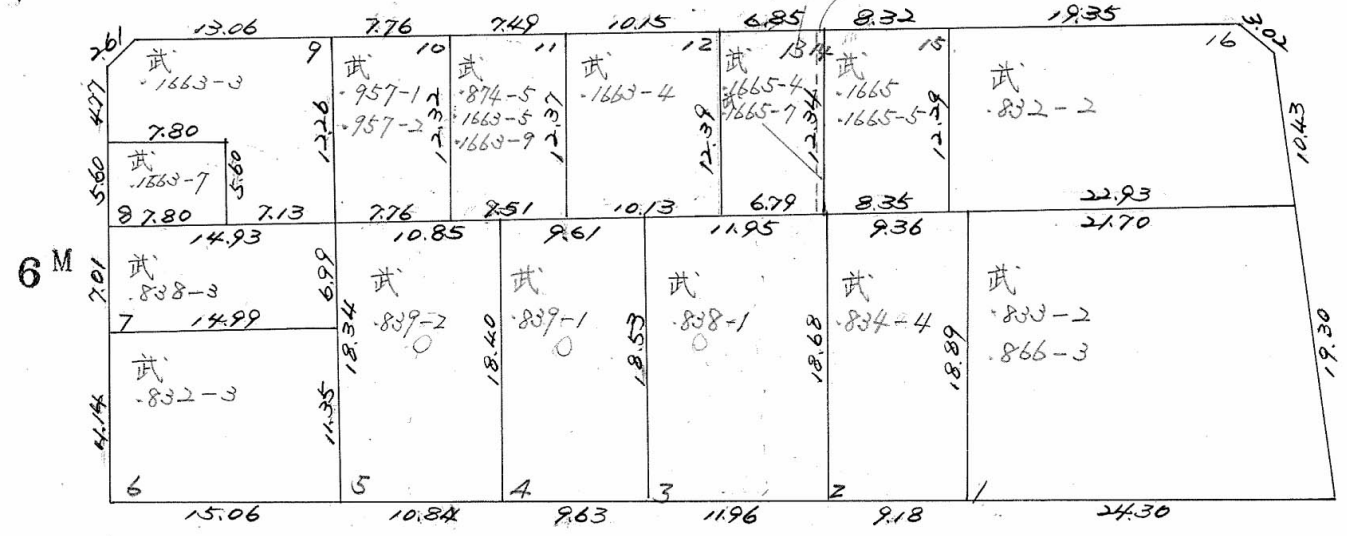

98
 6M 940

25M
 1510

この図面等は、土地区画整理事業に関する参考資料として提供しています。
 ○図面等は換地処分時のものであり、現在の状況とは異なる場合があります。
 ○図面等によって、境界等が確定されるものではありません。

課長	係長	測士	係






確定面積平面図 $S = \frac{1}{500}$

ブロック番号



57号

新地名 町 丁目
年 月 日

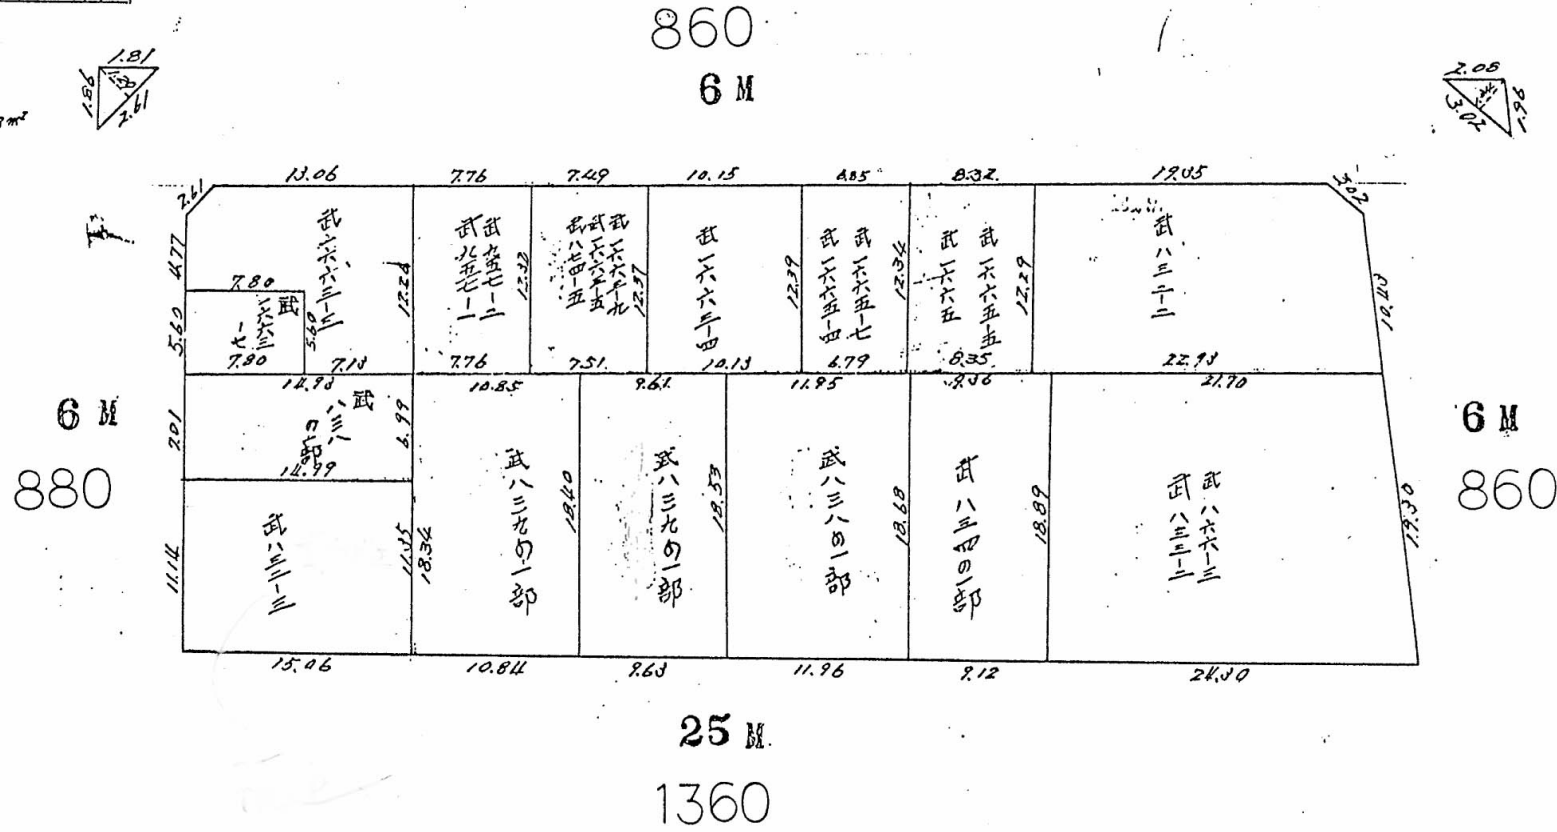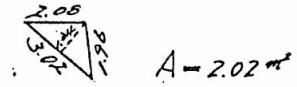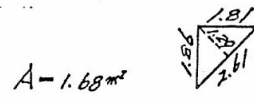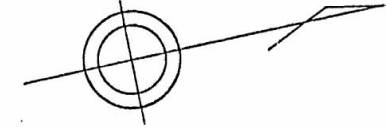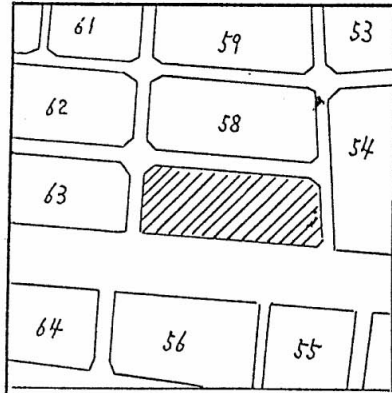

この図面等は、土地区画整理事業に関する参考資料として提供しています。
 ○図面等は換地処分時のものであり、現在の状況とは異なる場合があります。
 ○図面等によって、境界等が確定されるものではありません。