



# 確定面積平面図 $S = \frac{1}{500}$

武・田上 地区 73 ブロック



新地名 町 丁目  
 年 月 日

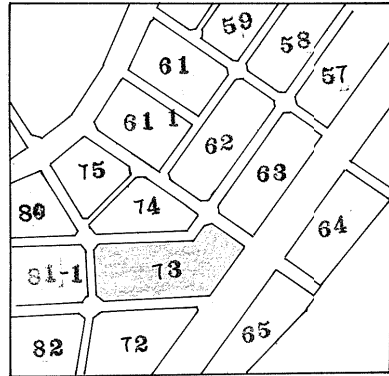



正解

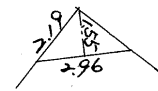

$A = 2.29 \text{ m}^2$

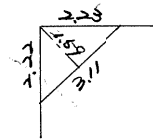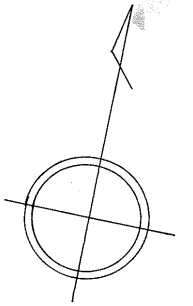


$A = 2.47 \text{ m}^2$

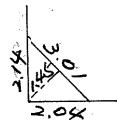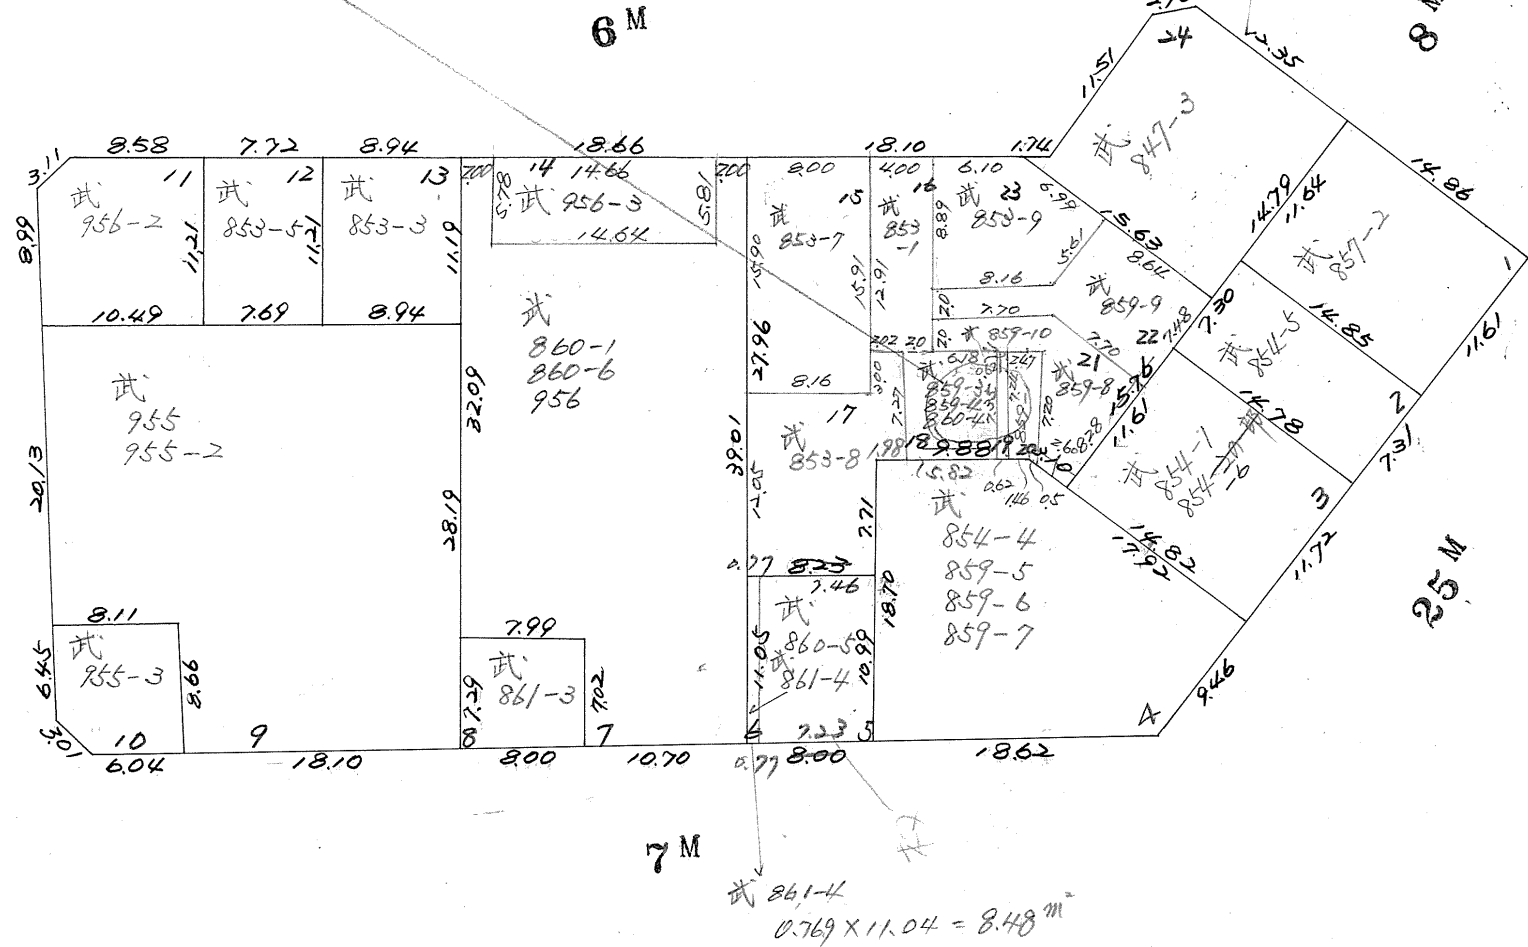

$A = 2.18 \text{ m}^2$

武 861-4  
 $0.769 \times 11.04 = 8.48 \text{ m}^2$

この図面等は、土地区画整理事業に関する参考資料として提供しています。  
 ○図面等は換地処分時のものであり、現在の状況とは異なる場合があります。  
 ○図面等によって、境界等が確定されるものではありません。

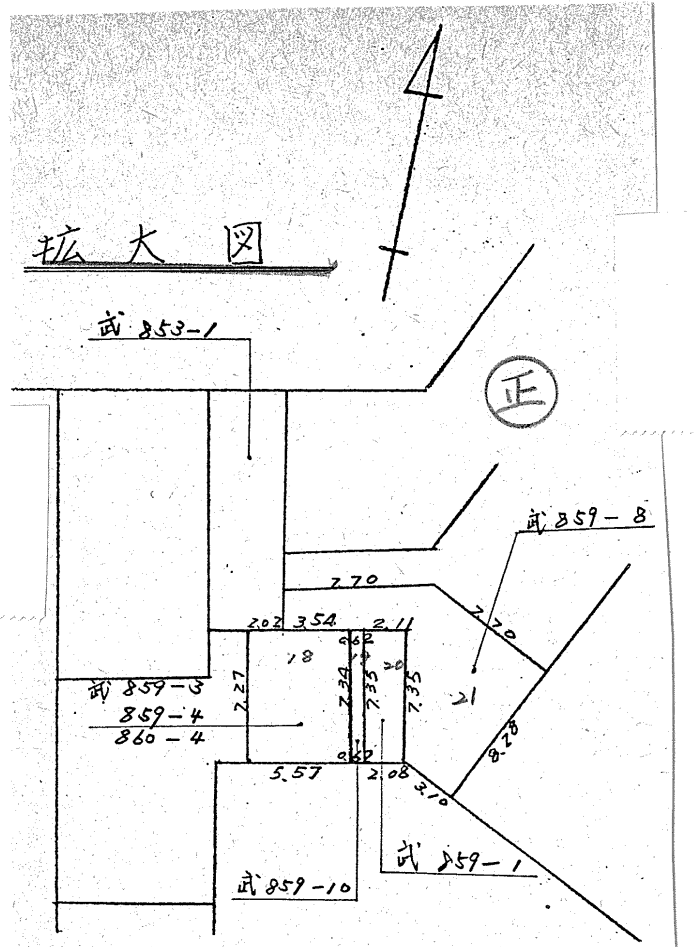


この図面等は、土地区画整理事業に関する参考資料として提供しています。  
 ○図面等は換地処分時のものであり、現在の状況とは異なる場合があります。  
 ○図面等によって、境界等が確定されるものではありません。

# 確定面積平面図 $S = \frac{1}{500}$

武・田上 地区 73 ブロック

新地名  
町 丁目  
年 月 日

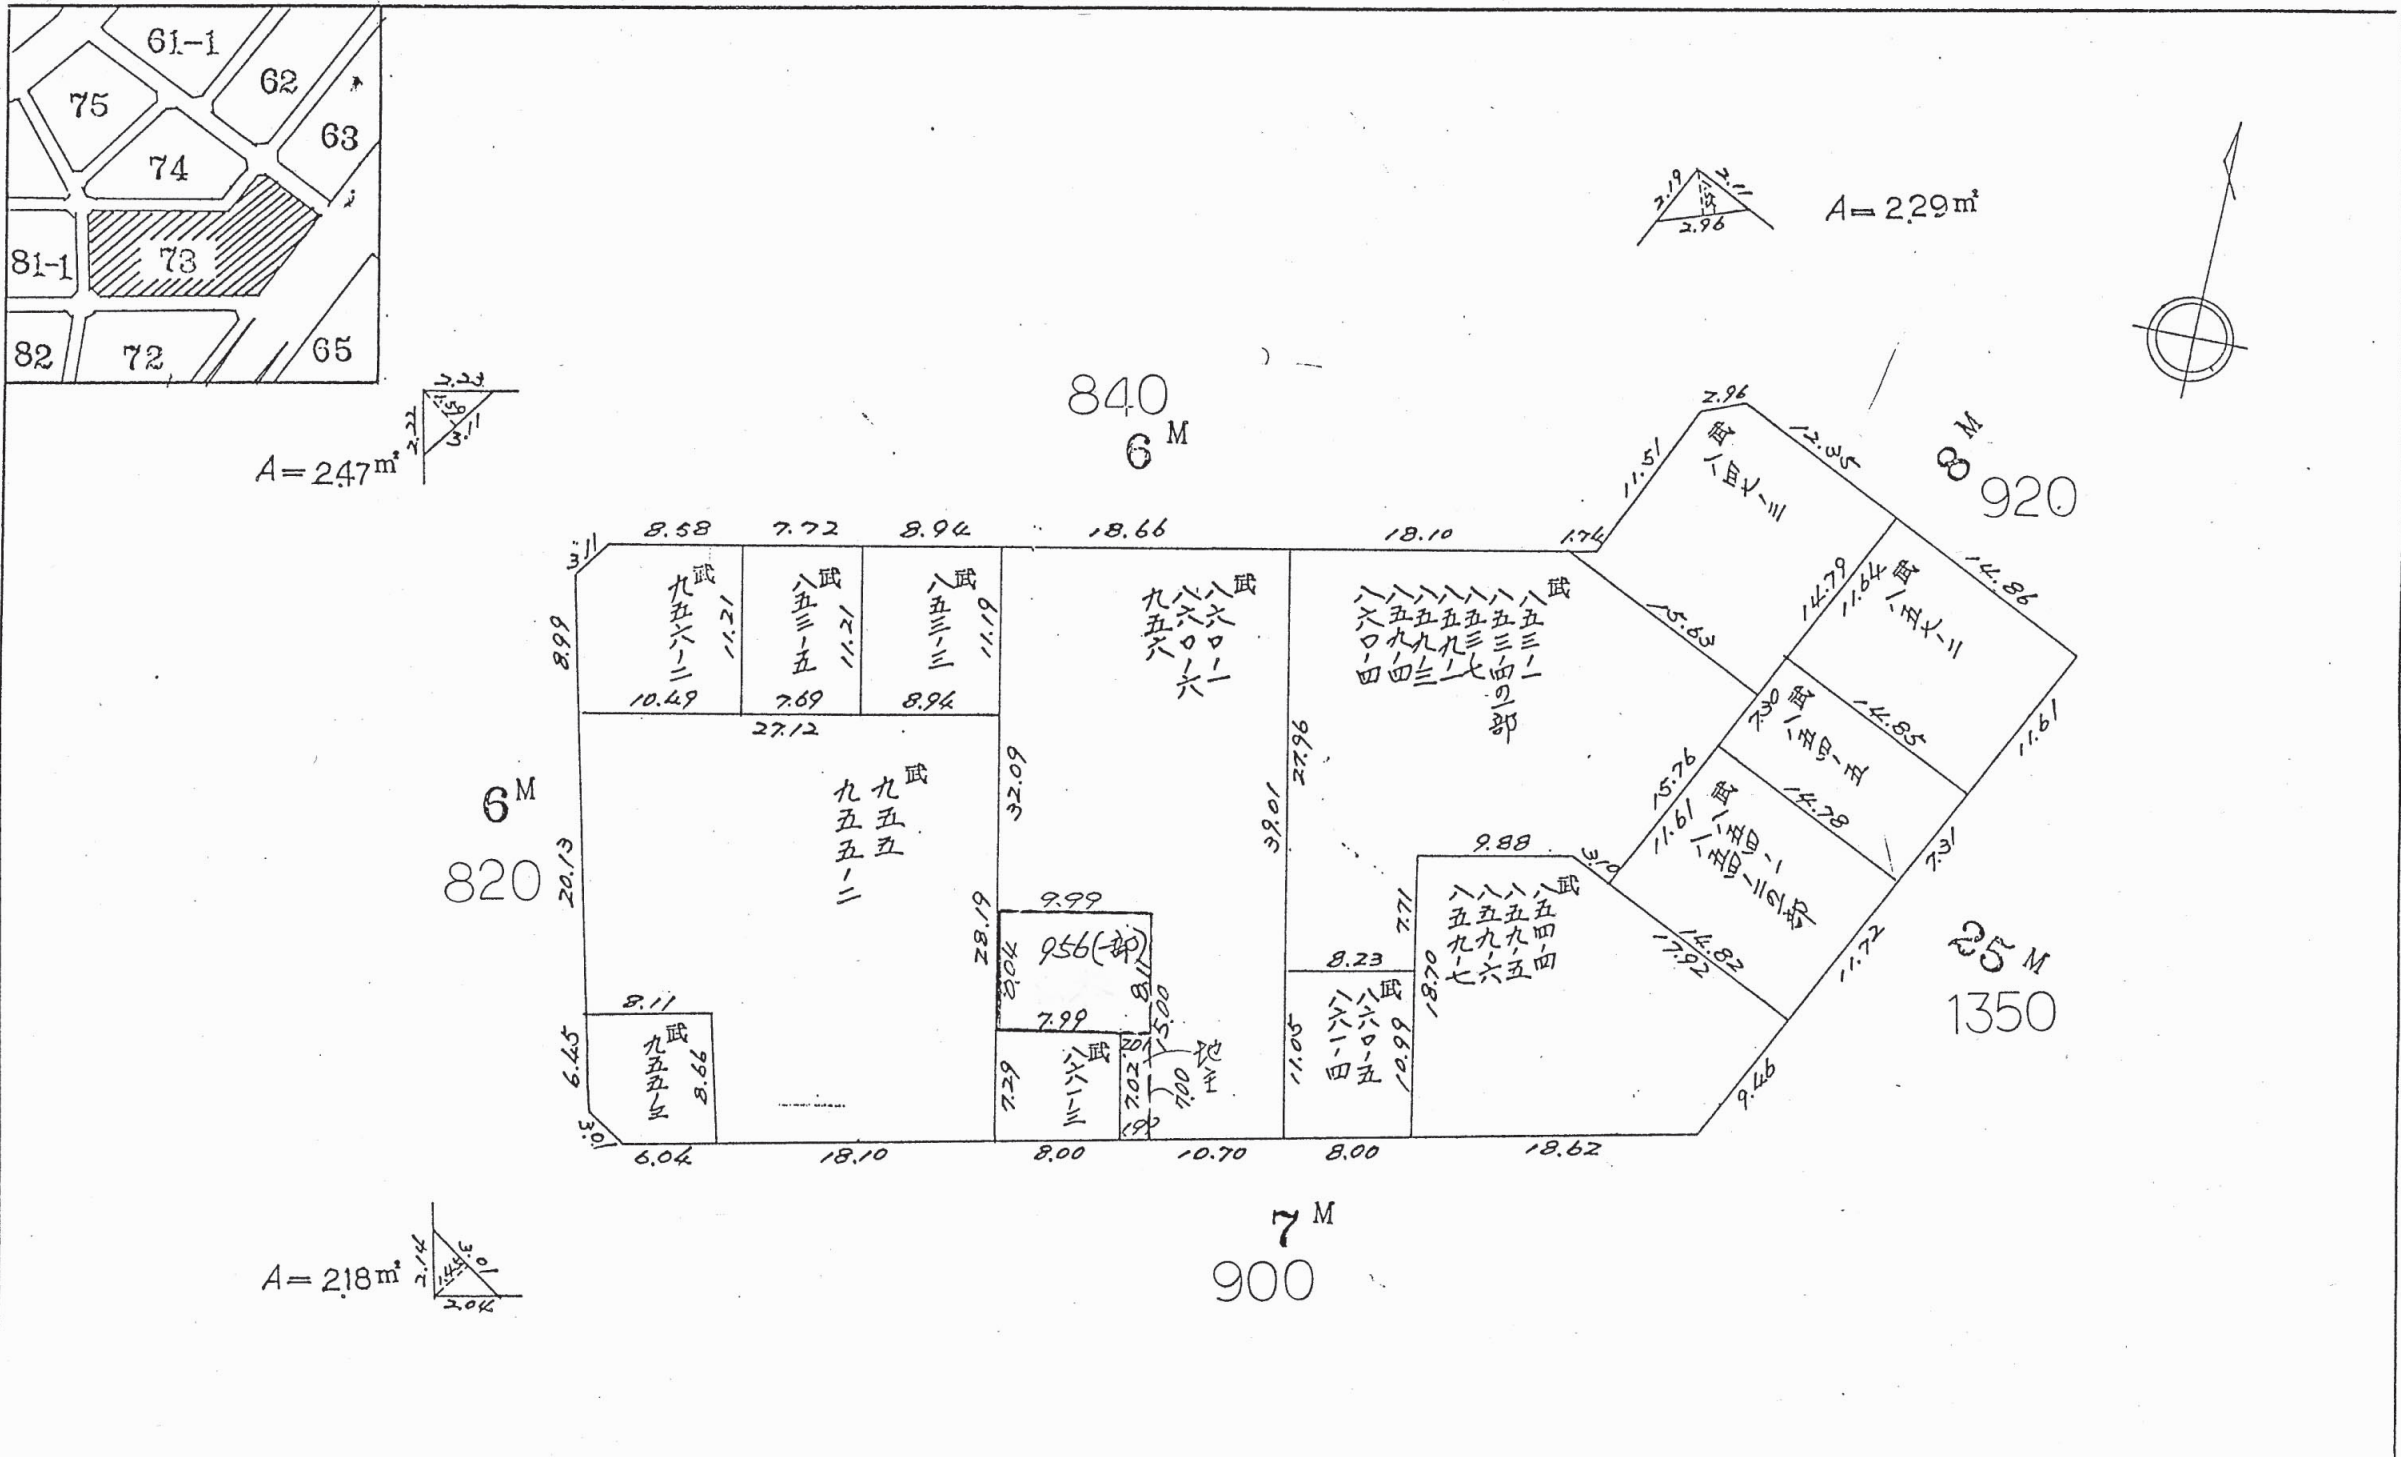

この図面等は、土地区画整理事業に関する参考資料として提供しています。  
 ○図面等は換地処分時のものであり、現在の状況とは異なる場合があります。  
 ○図面等によって、境界等が確定されるものではありません。