
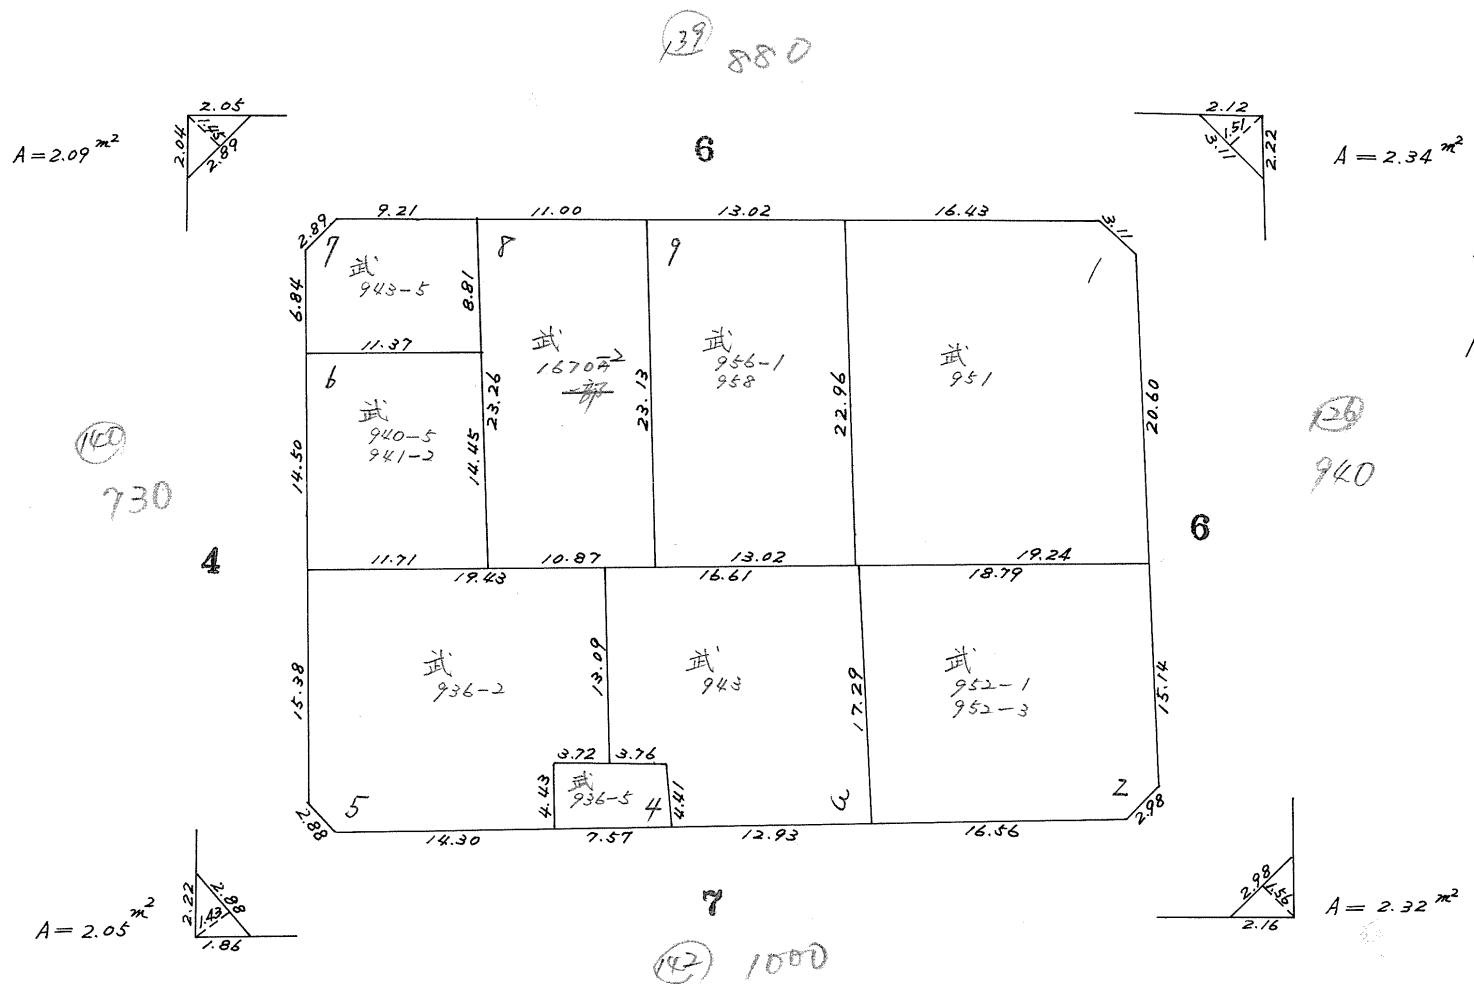


確定面積平面図 $S = \frac{1}{500}$

武・田上 地区 81-1ブロック

新地名 町 丁目
 22
 年 月 日

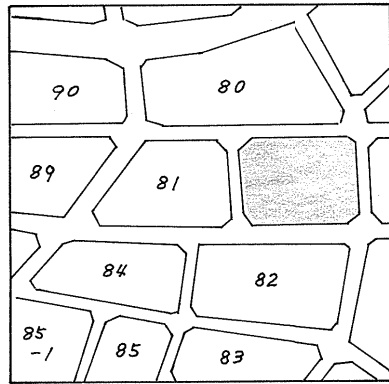

この図面等は、土地区画整理事業に関する参考資料として提供しています。
 ○図面等は換地処分時のものであり、現在の状況とは異なる場合があります。
 ○図面等によって、境界等が確定されるものではありません。

課長	係長	測地士	係


確定面積平面図 $S = \frac{1}{500}$

ブロック番号



81-1号

新地名 町 丁目
年 月 日

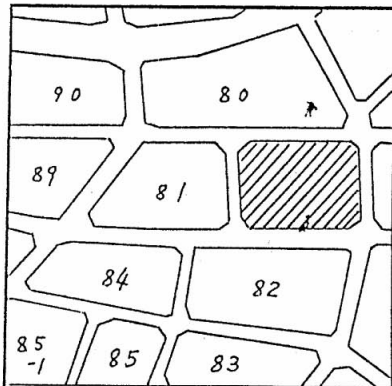

$A = 2.09 \text{ m}^2$




$A = 2.34 \text{ m}^2$



0.22
0.60
0.82

4M
720

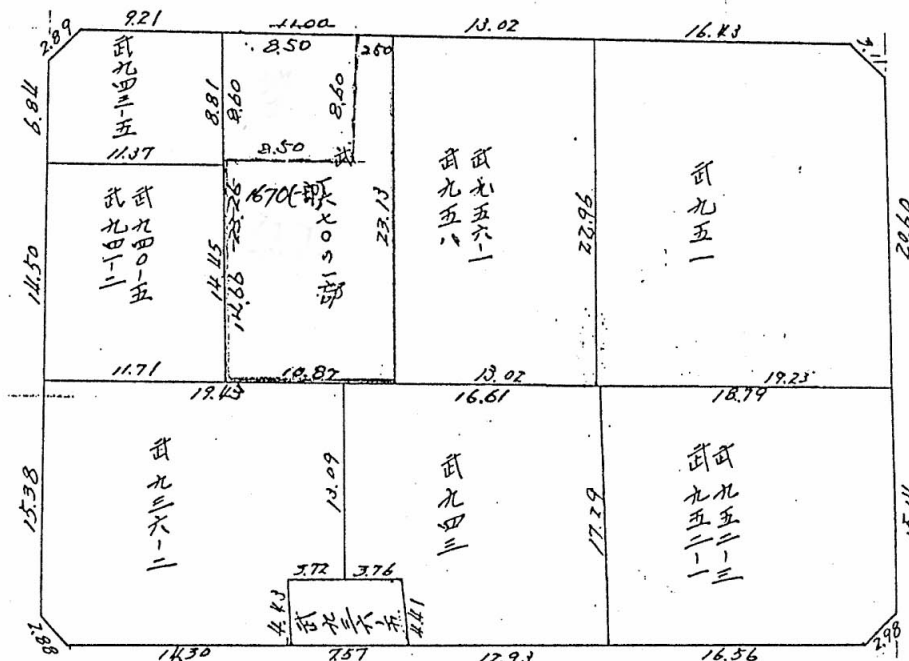

6M
820


$A = 2.05 \text{ m}^2$



$A = 2.32 \text{ m}^2$



7M
860

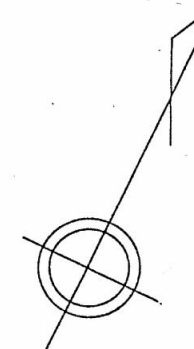

この図面等は、土地区画整理事業に関する参考資料として提供しています。
○図面等は換地処分時のものであり、現在の状況とは異なる場合があります。
○図面等によって、境界等が確定されるものではありません。