


# 確定面積平面図 S=1/500

武・田上 地区 Z.3ブロック

新地名 町 丁目  
 年 月 日

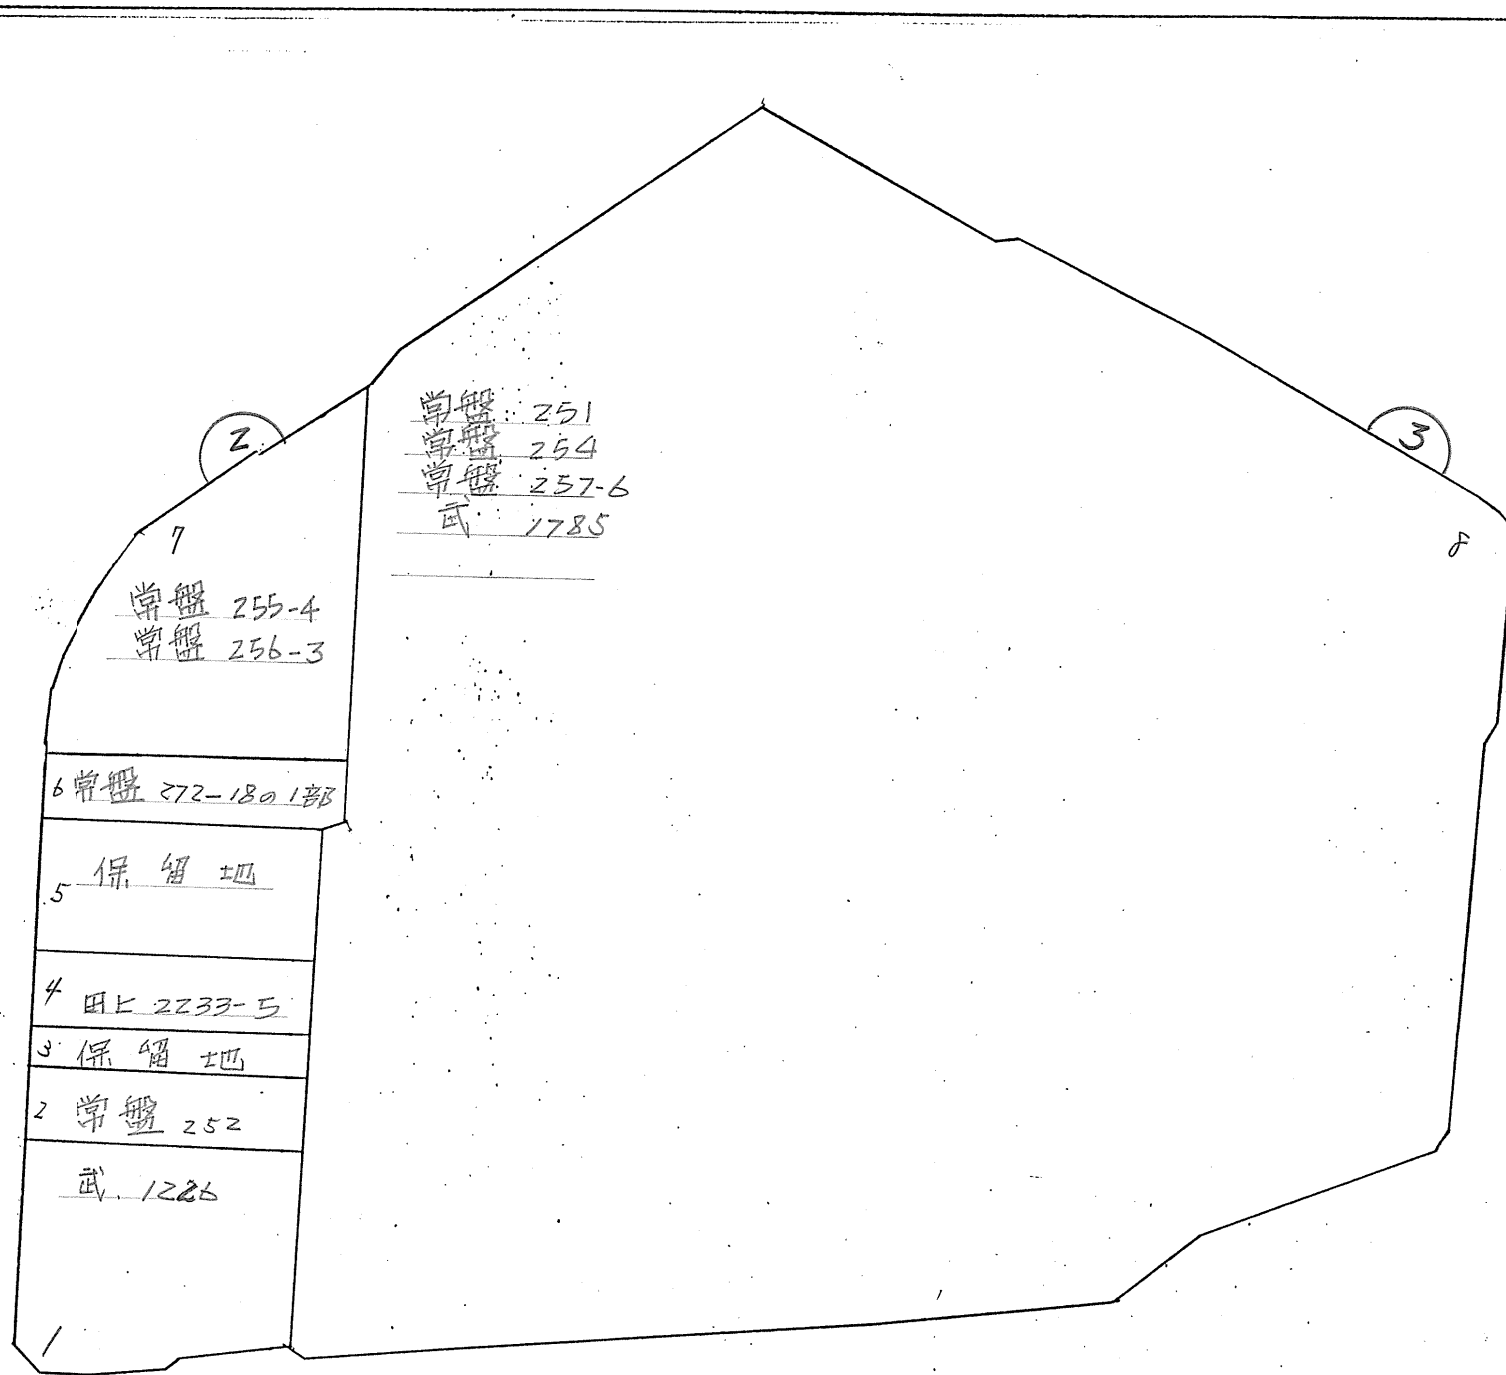


この図面等は、土地区画整理事業に関する参考資料として提供しています。  
 ○図面等は換地処分時のものであり、現在の状況とは異なる場合があります。  
 ○図面等によって、境界等が確定されるものではありません。

確定面積平面図  $S = \frac{1}{500}$

武・田上 地区 5 ブロック

新地名 町 丁目  
年 月 日

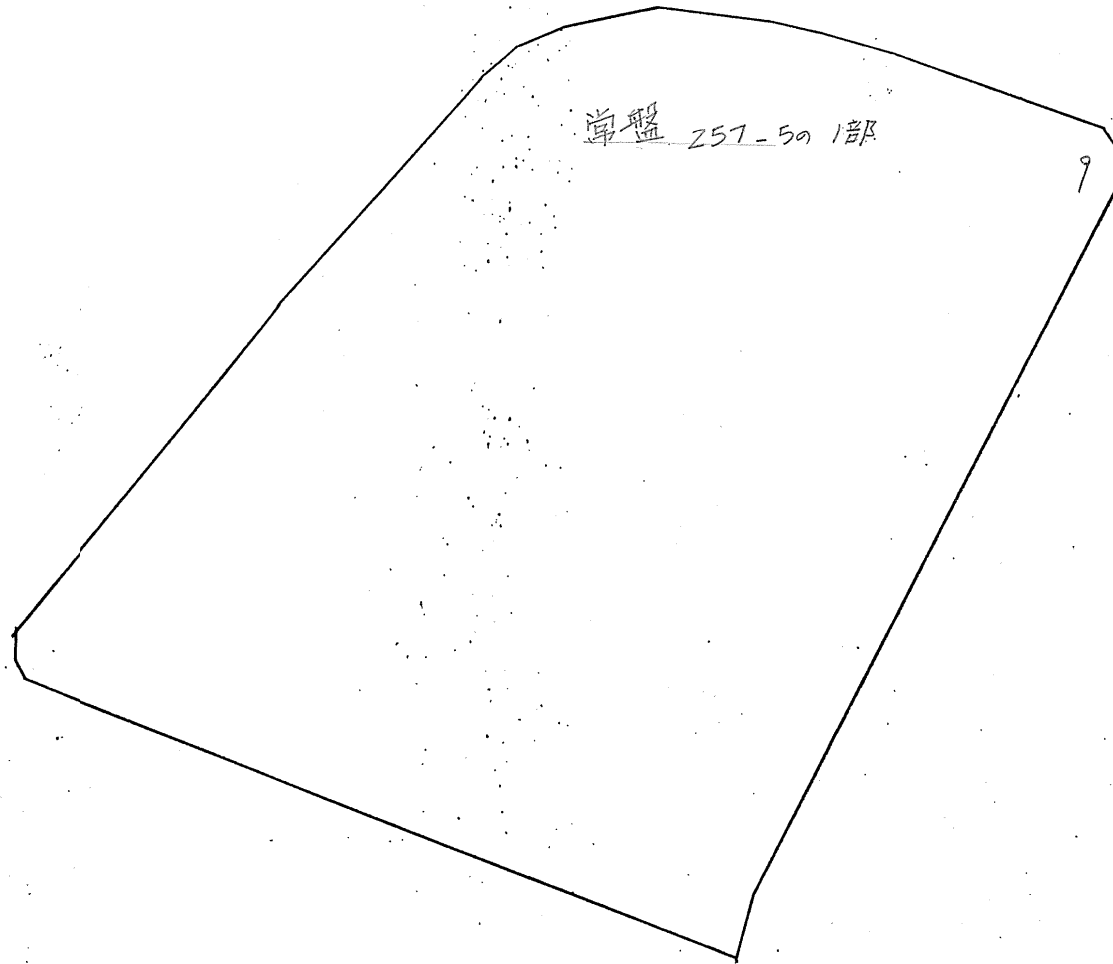


この図面等は、土地区画整理事業に関する参考資料として提供しています。  
○図面等は換地処分時のものであり、現在の状況とは異なる場合があります。  
○図面等によって、境界等が確定されるものではありません。

# 確定面積平面図 $S = \frac{1}{500}$

武・田上 地区 6 ブロック

新地町 丁目  
年 月 日

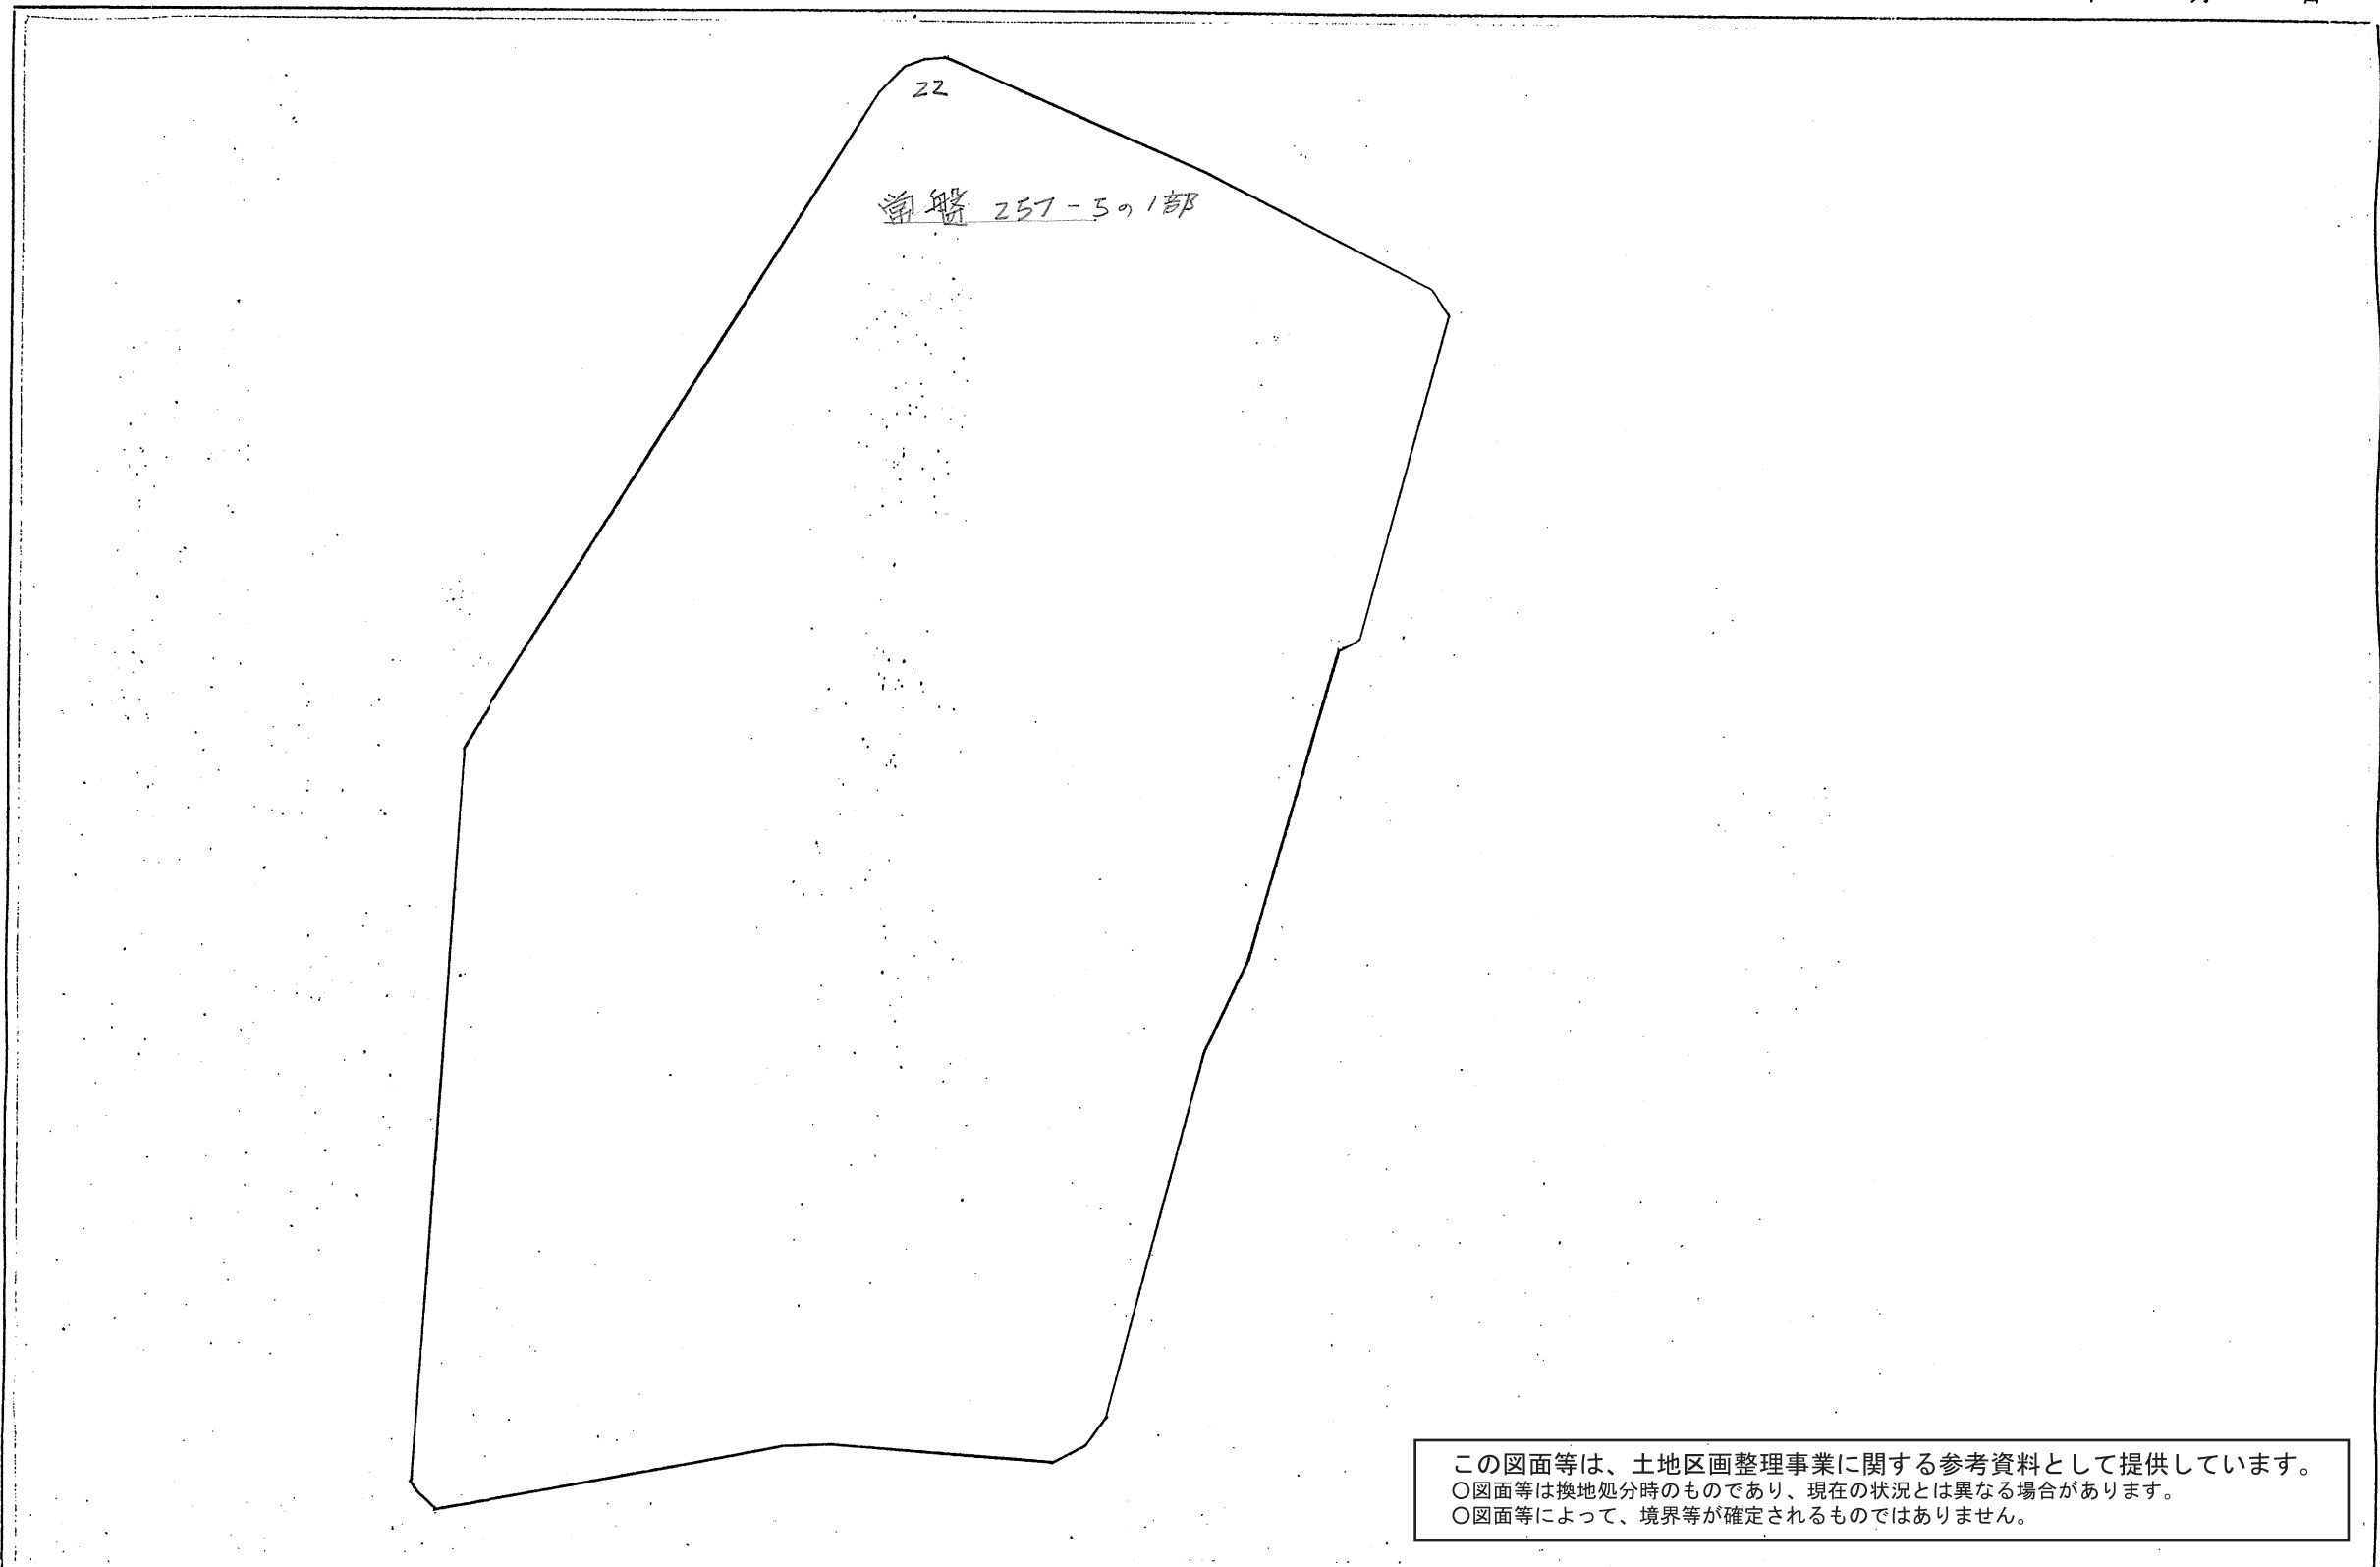


この図面等は、土地区画整理事業に関する参考資料として提供しています。  
○図面等は換地処分時のものであり、現在の状況とは異なる場合があります。  
○図面等によって、境界等が確定されるものではありません。

# 確定面積平面図 $S = \frac{1}{500}$

武・田上 地区 8 ブロック

新地町丁目  
年 月 日

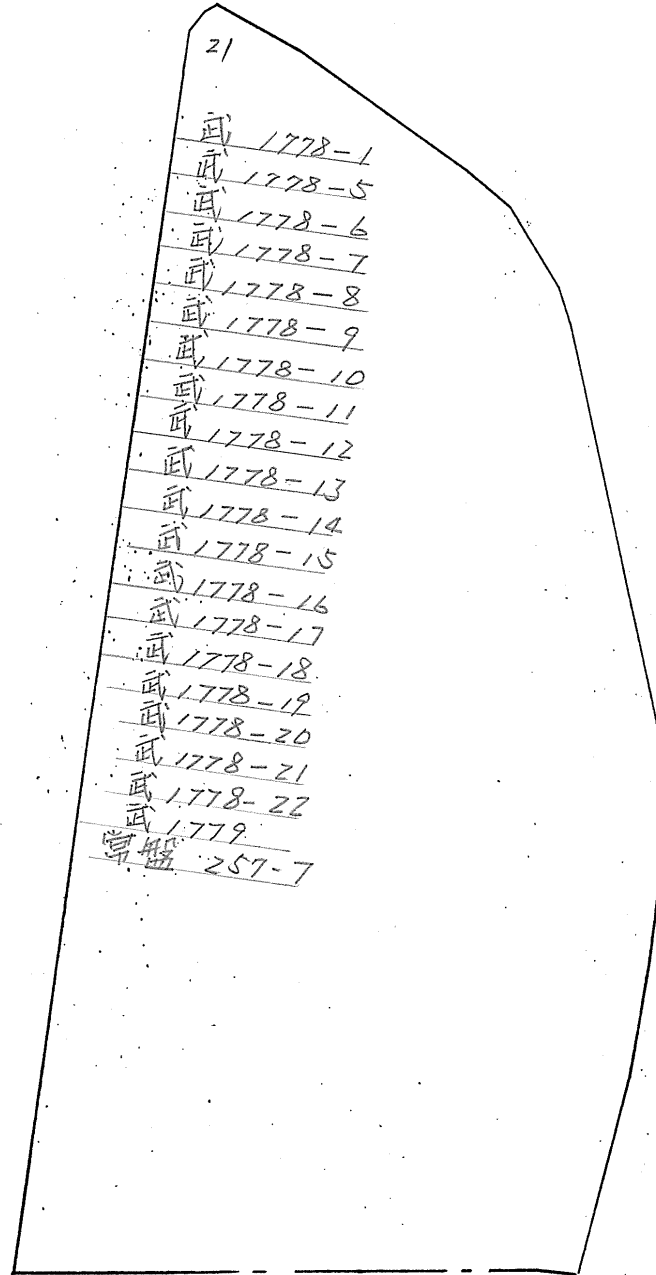


この図面等は、土地区画整理事業に関する参考資料として提供しています。  
○図面等は換地処分時のものであり、現在の状況とは異なる場合があります。  
○図面等によって、境界等が確定されるものではありません。

確定面積平面図  $S = \frac{1}{500}$

武・田上 地区 9 ブロック

新地町 丁目  
名  
年 月 日

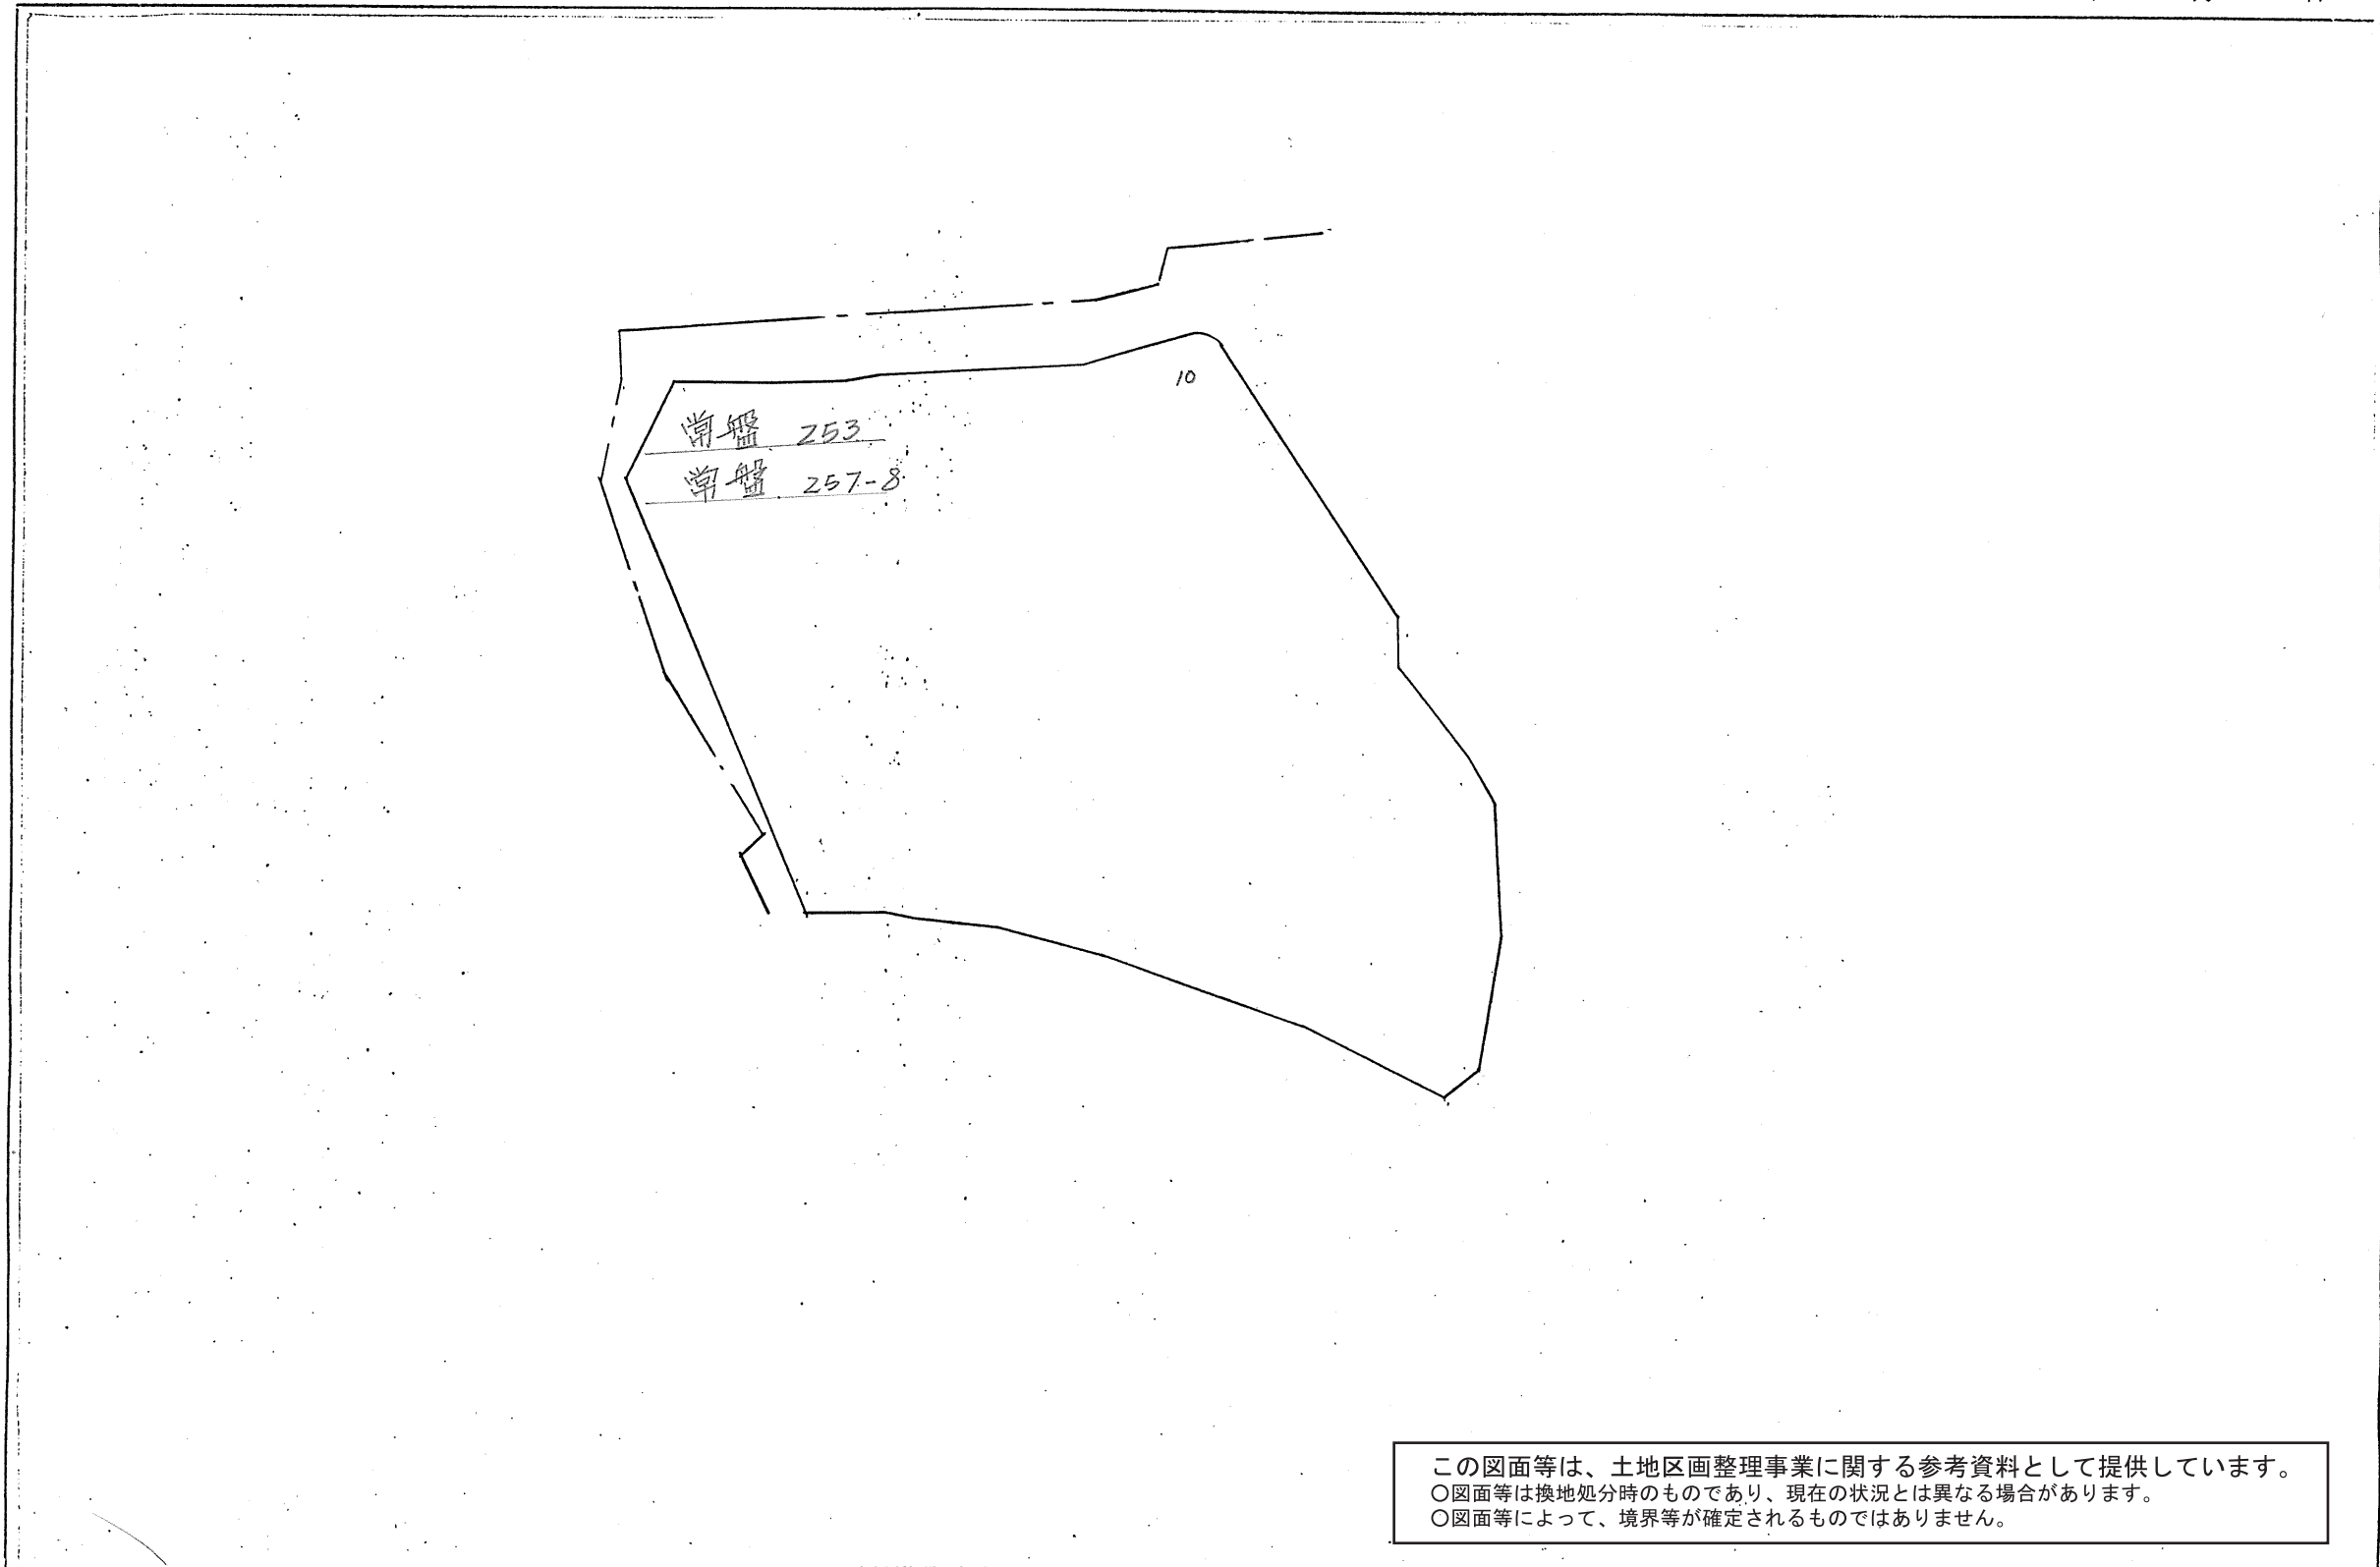


この図面等は、土地区画整理事業に関する参考資料として提供しています。  
○図面等は換地処分時のものであり、現在の状況とは異なる場合があります。  
○図面等によって、境界等が確定されるものではありません。

# 確定面積平面図 $S = \frac{1}{500}$

武・田上 地区 10 ブロック

新地名 町 丁目  
年 月 日

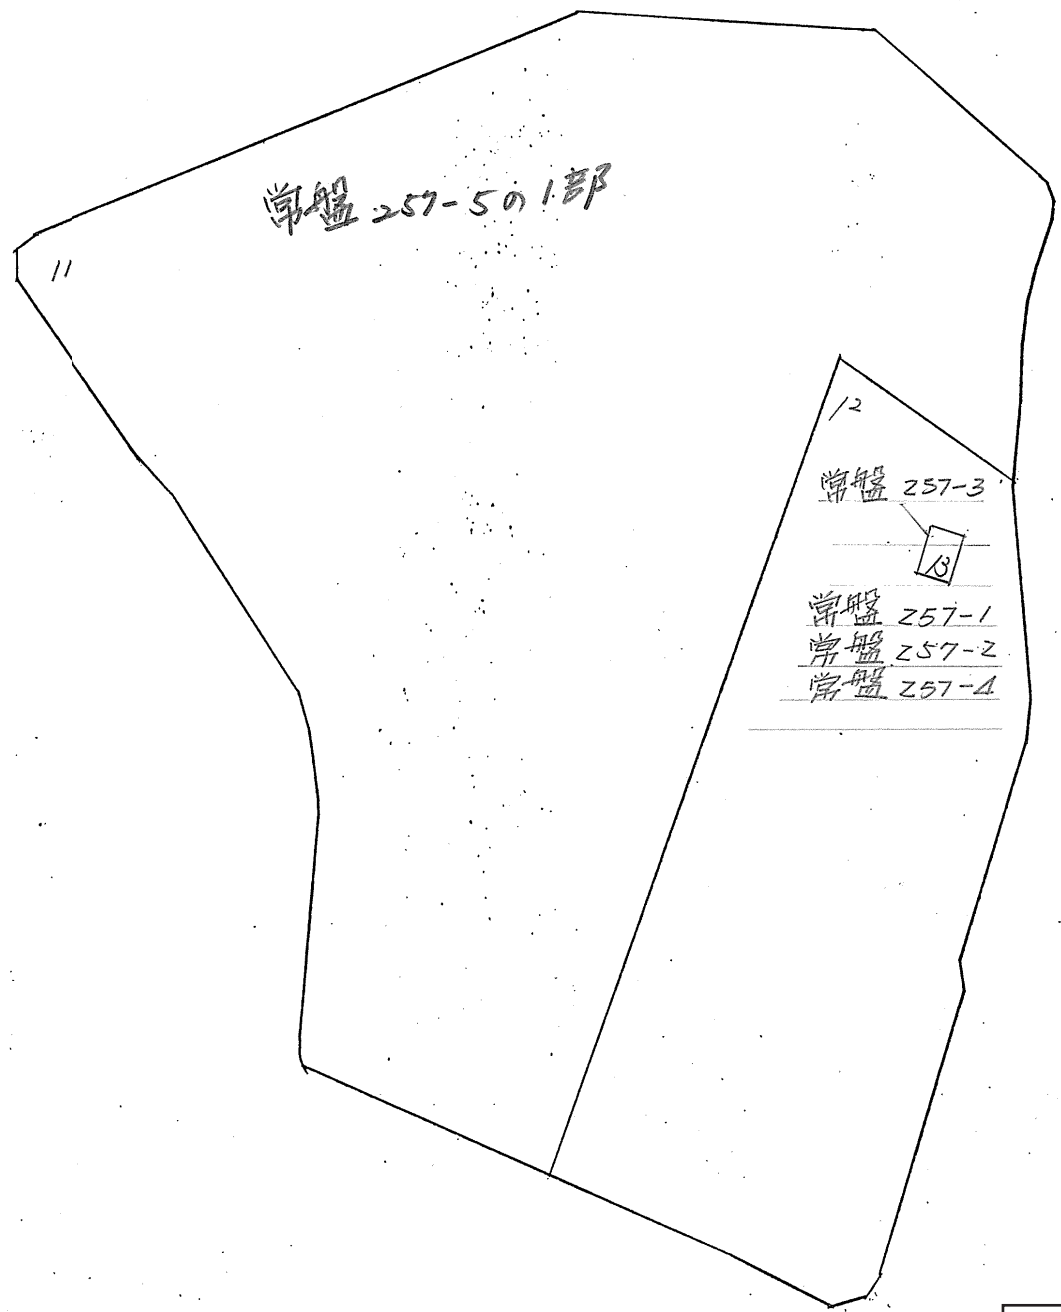


この図面等は、土地区画整理事業に関する参考資料として提供しています。  
○図面等は換地処分時のものであり、現在の状況とは異なる場合があります。  
○図面等によって、境界等が確定されるものではありません。

確定面積平面図  $S = \frac{1}{500}$

武・田上 地区 1/2 ブロック

新地名  
町 丁目  
年 月 日

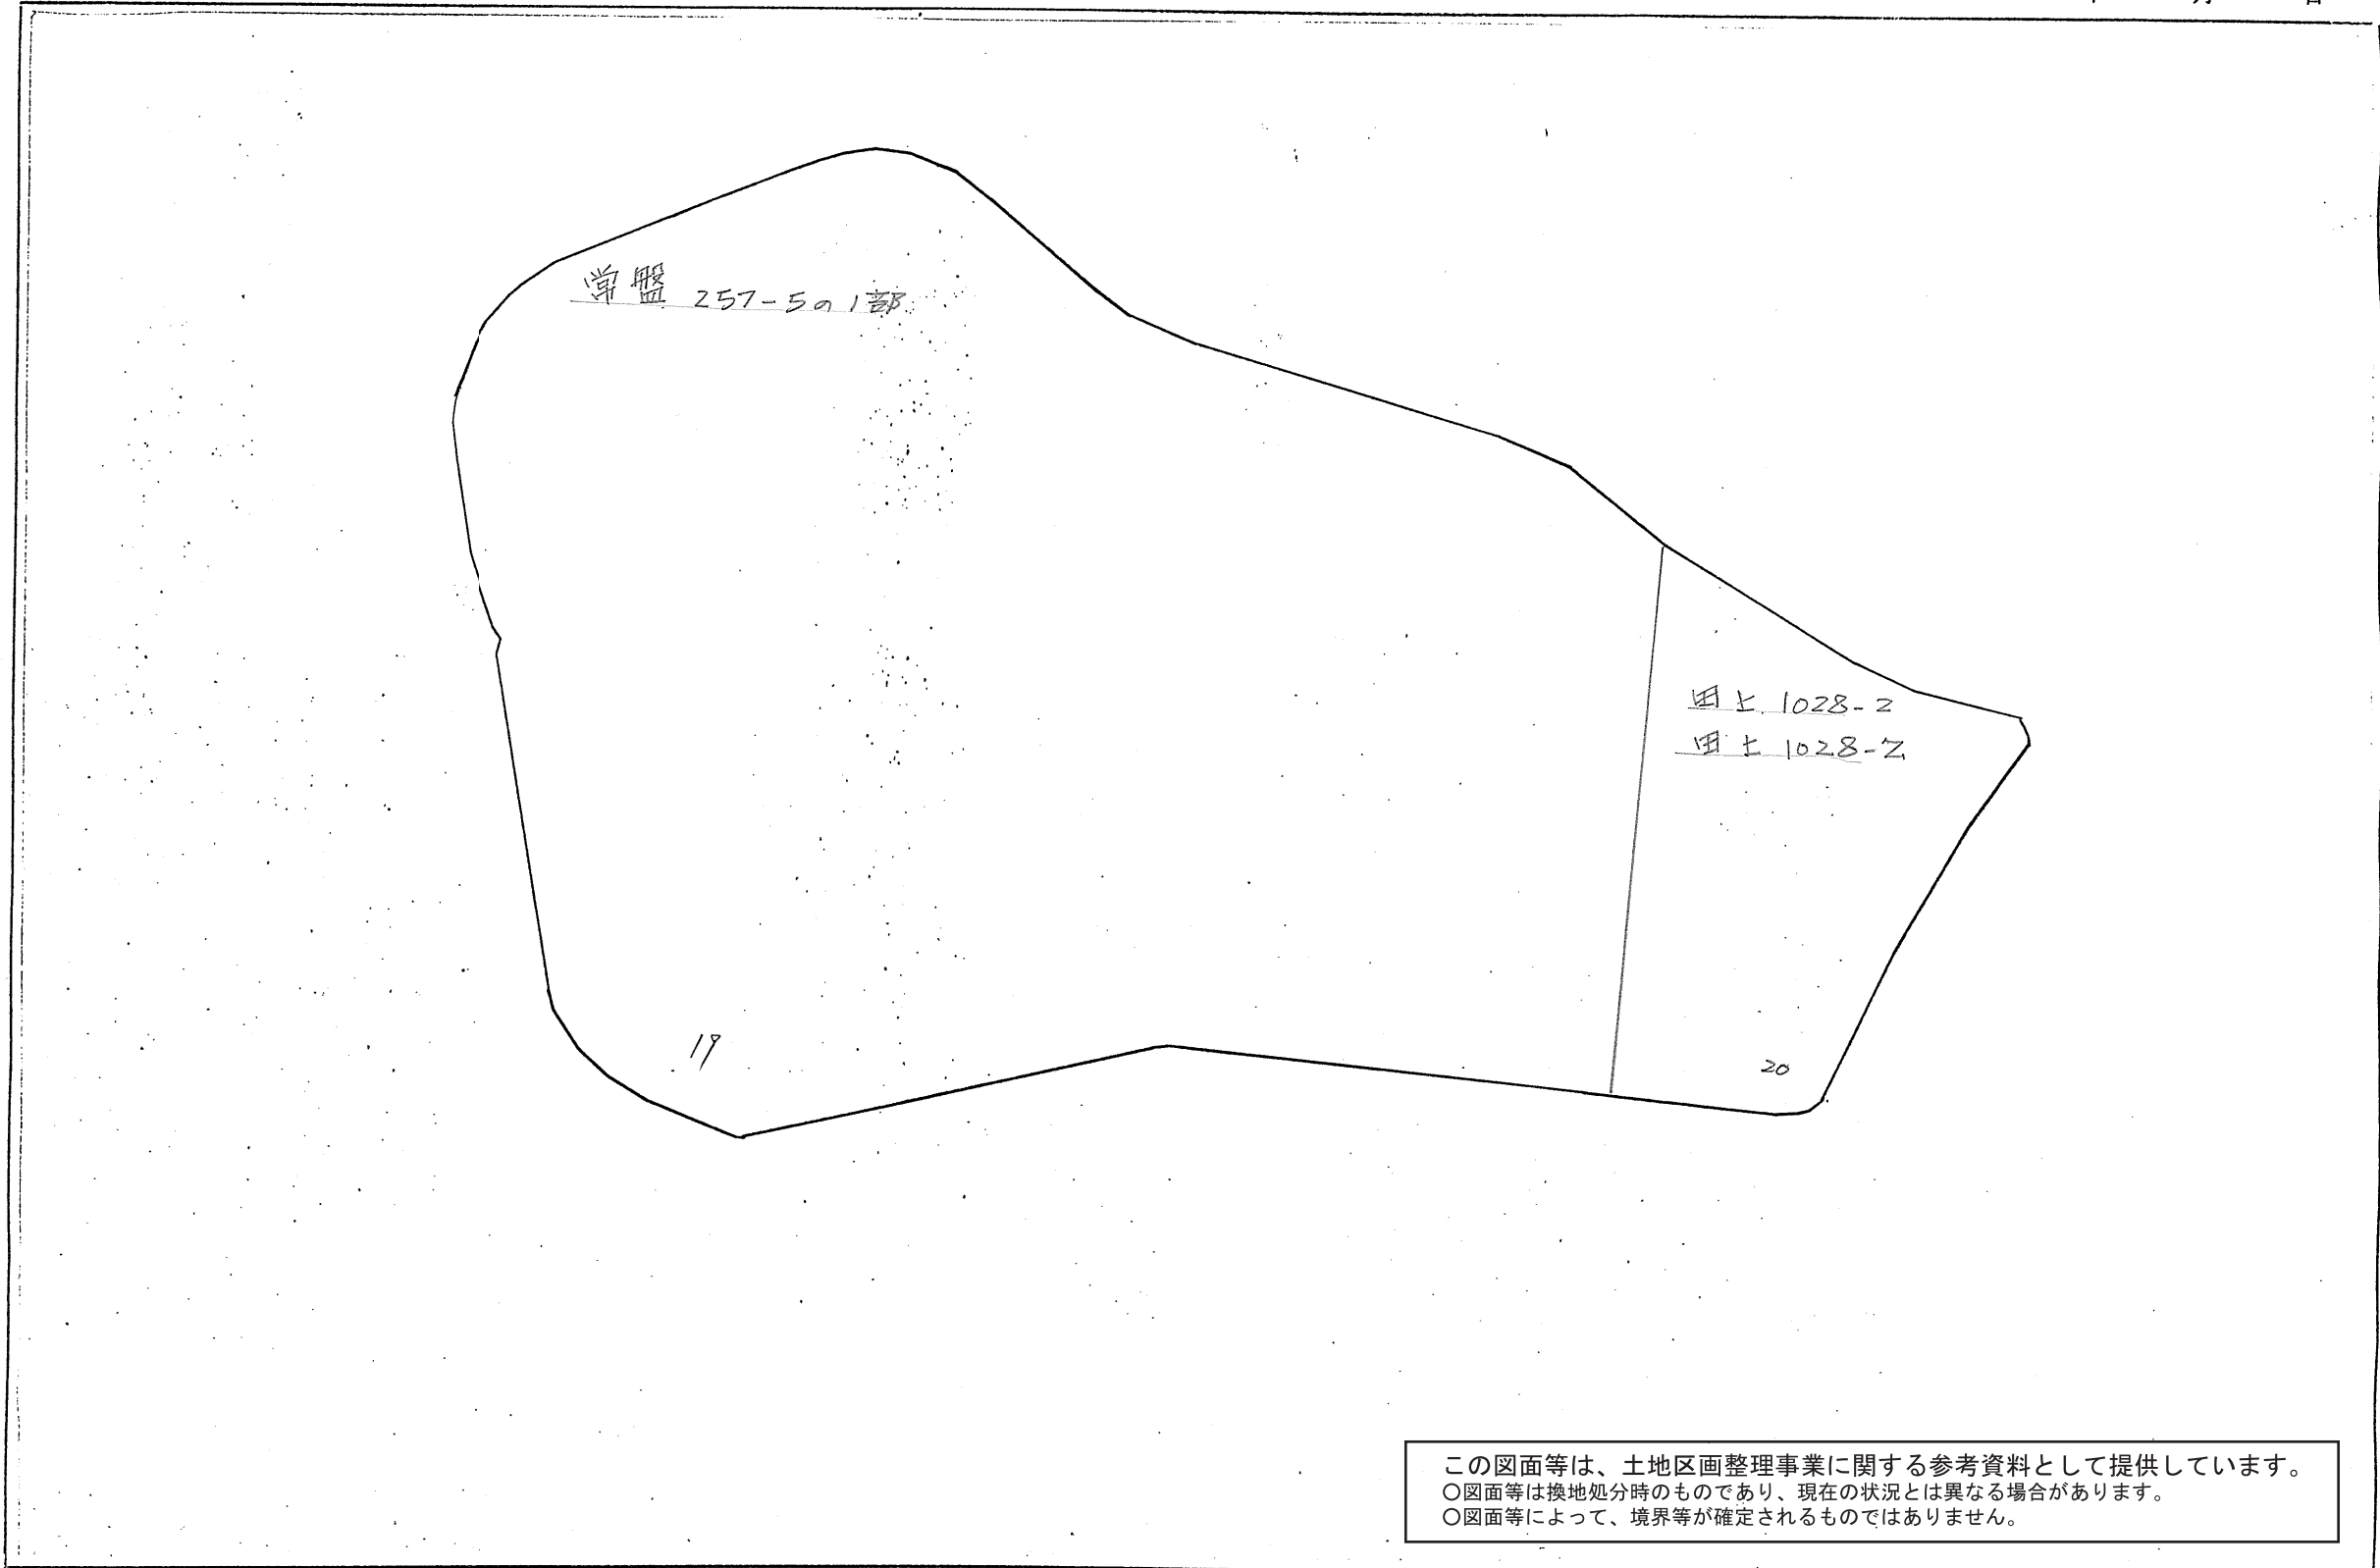


この図面等は、土地区画整理事業に関する参考資料として提供しています。  
○図面等は換地処分時のものであり、現在の状況とは異なる場合があります。  
○図面等によって、境界等が確定されるものではありません。

# 確定面積平面図 $S = \frac{1}{500}$

武・田上 地区 14 ブロック

新地名 町 丁目  
年 月 日

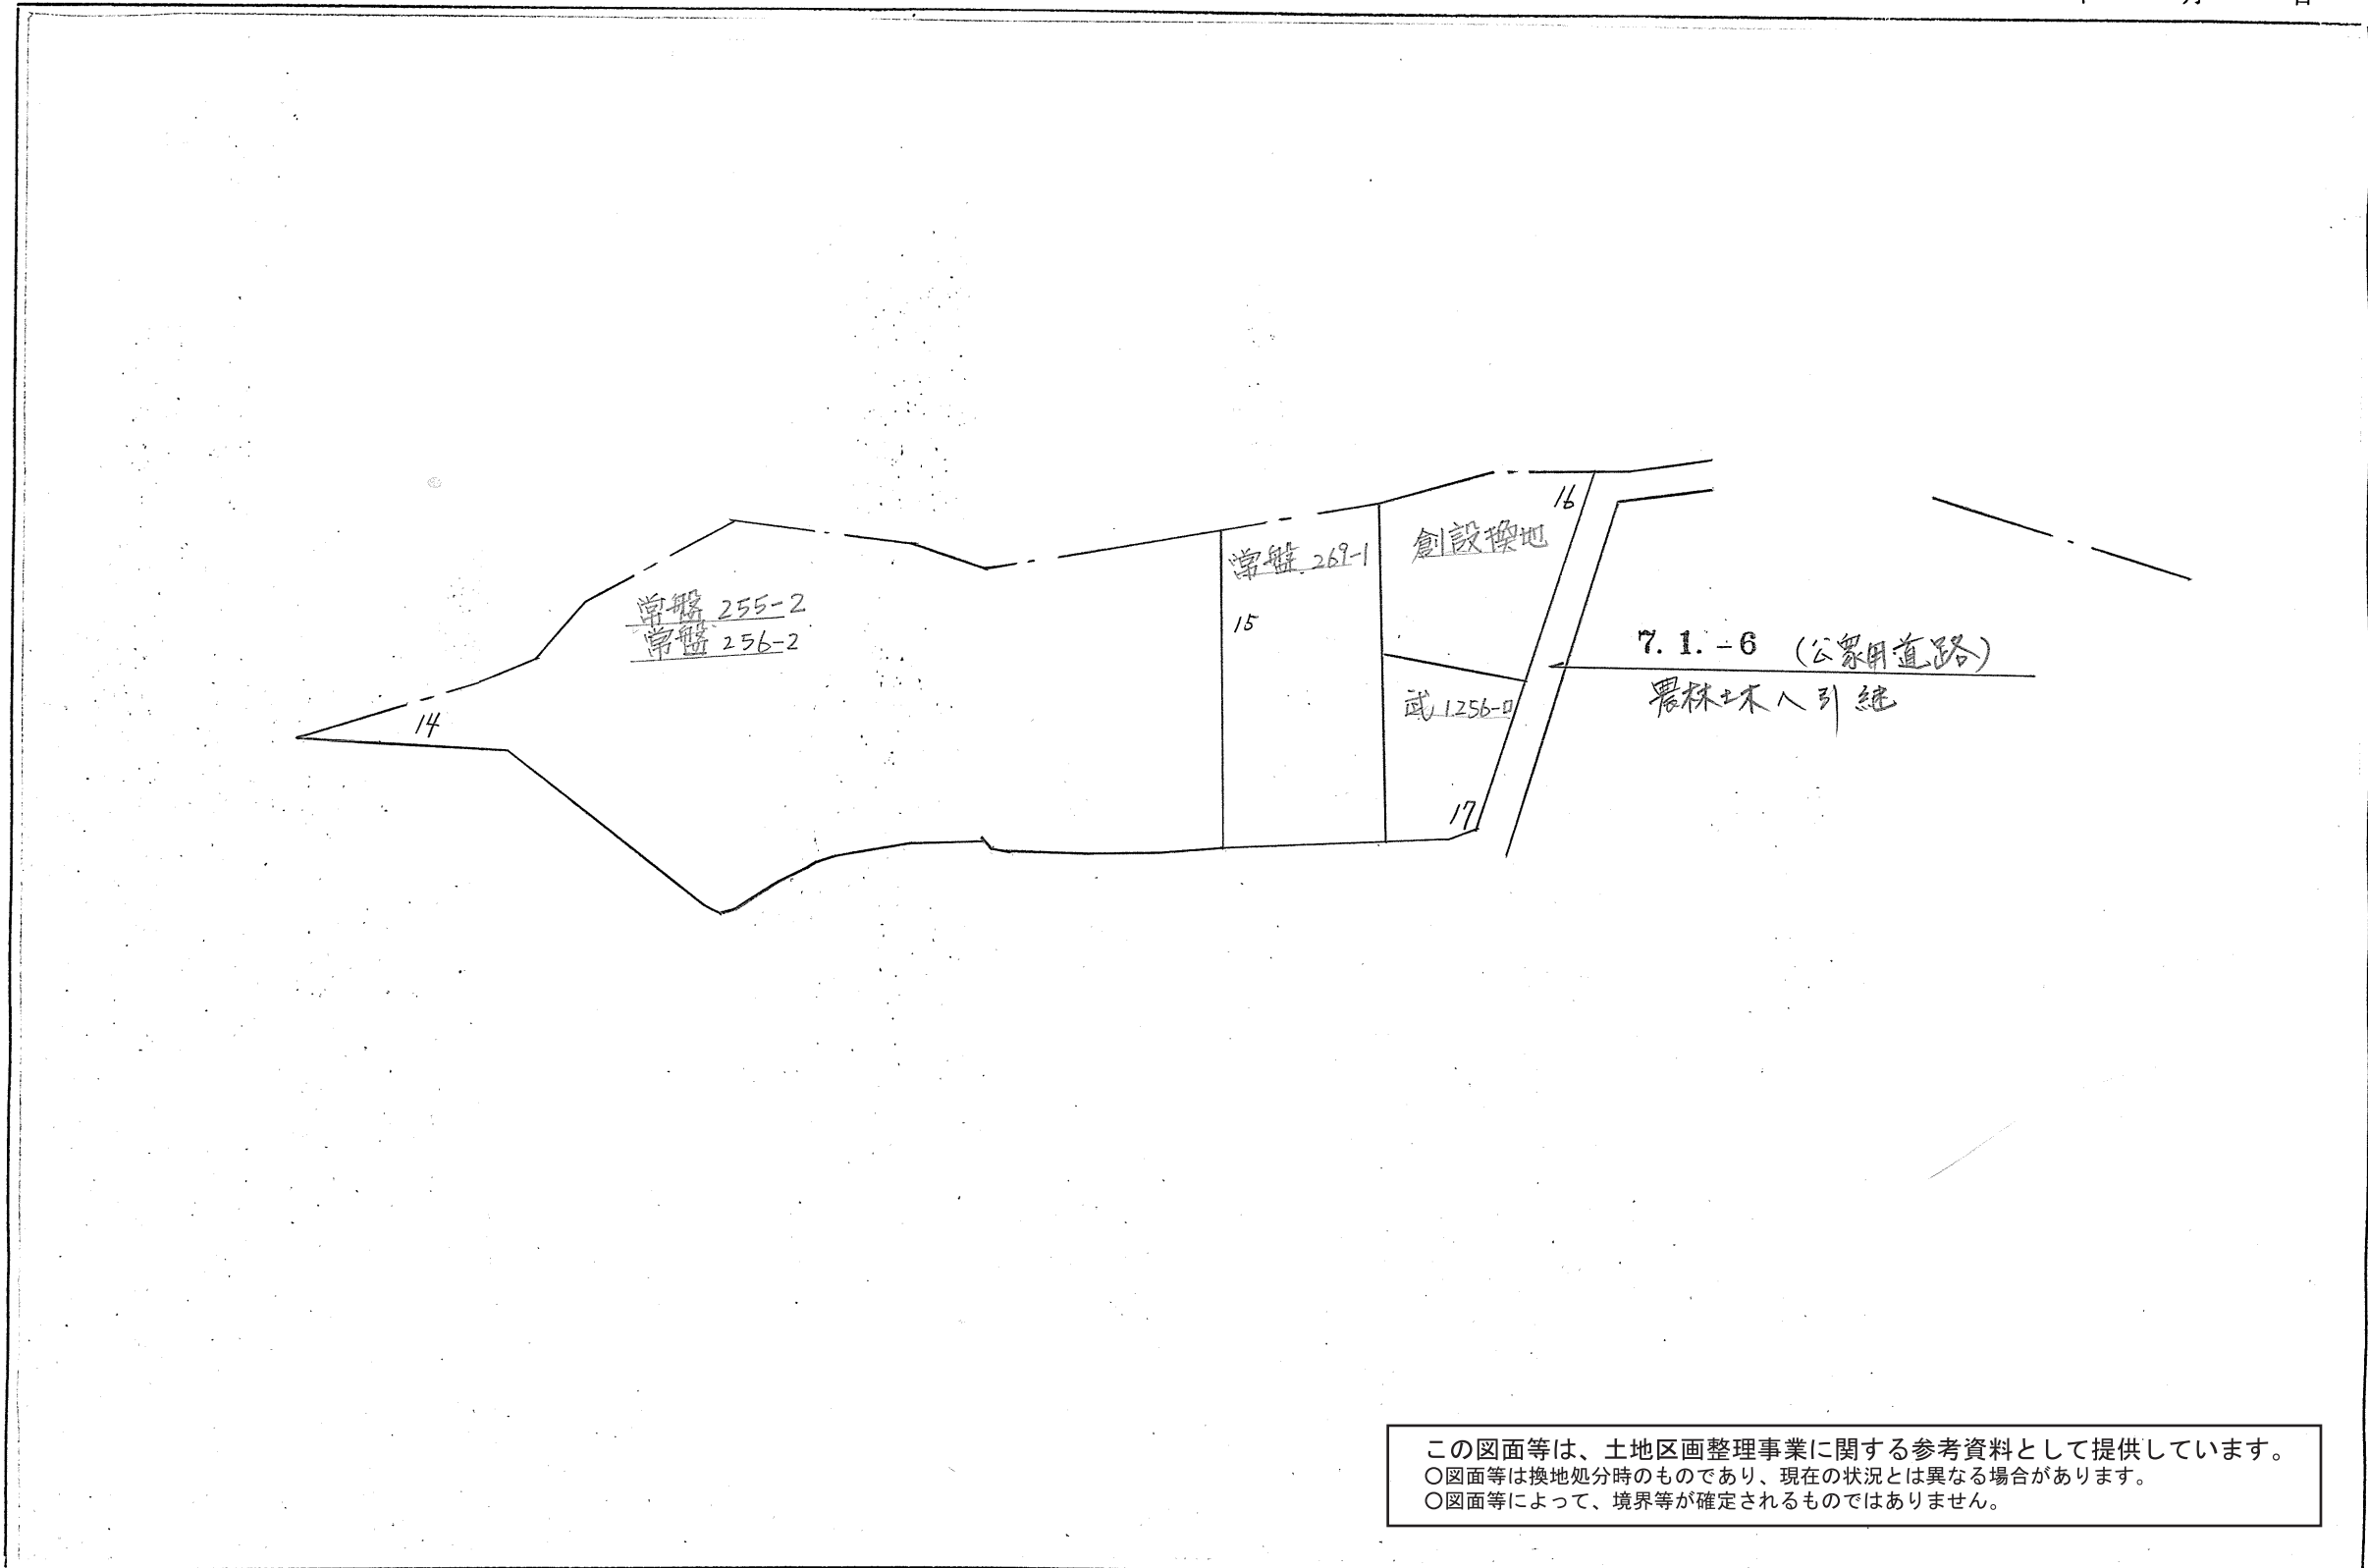

この図面等は、土地区画整理事業に関する参考資料として提供しています。  
○図面等は換地処分時のものであり、現在の状況とは異なる場合があります。  
○図面等によって、境界等が確定されるものではありません。




# 確定面積平面図 $S = \frac{1}{500}$

武・田上 地区 15ブロック

新地名 町 丁目  
年 月 日

7.1.-6 (公衆用道路)  
農林土木八引継

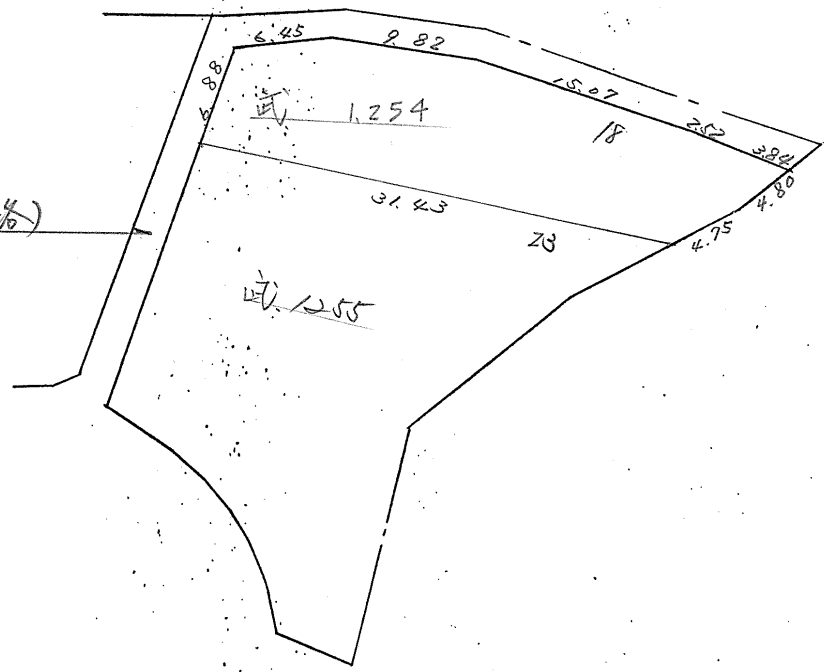

この図面等は、土地区画整理事業に関する参考資料として提供しています。  
○図面等は換地処分時のものであり、現在の状況とは異なる場合があります。  
○図面等によって、境界等が確定されるものではありません。