
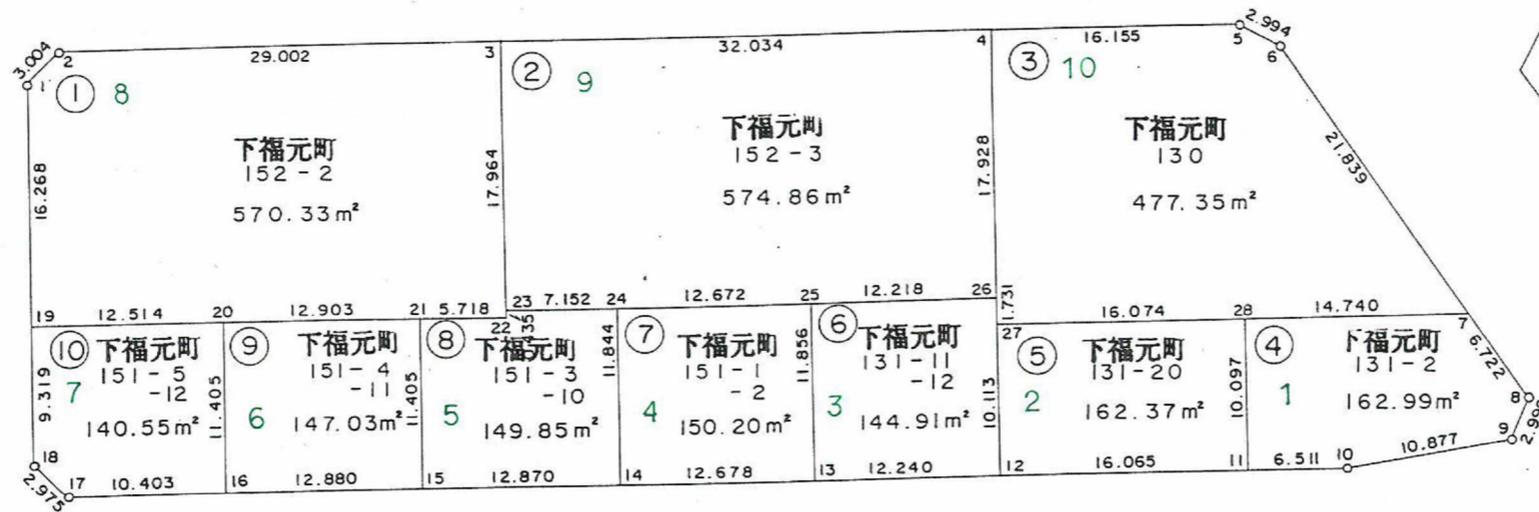


1:500

出来形確認原図

53BL 2,680.48㎡

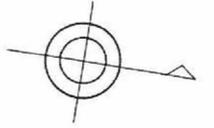

| | |
|----|---------|
| 町名 | 谷山中央5丁目 |
| 地番 | ⑩ |

この図面等は、土地区画整理事業に関する参考資料として提供しています。
 ○図面等は換地処分時のものであり、現在の状況とは異なる場合があります。
 ○図面等によって、境界等が確定されるものではありません。