
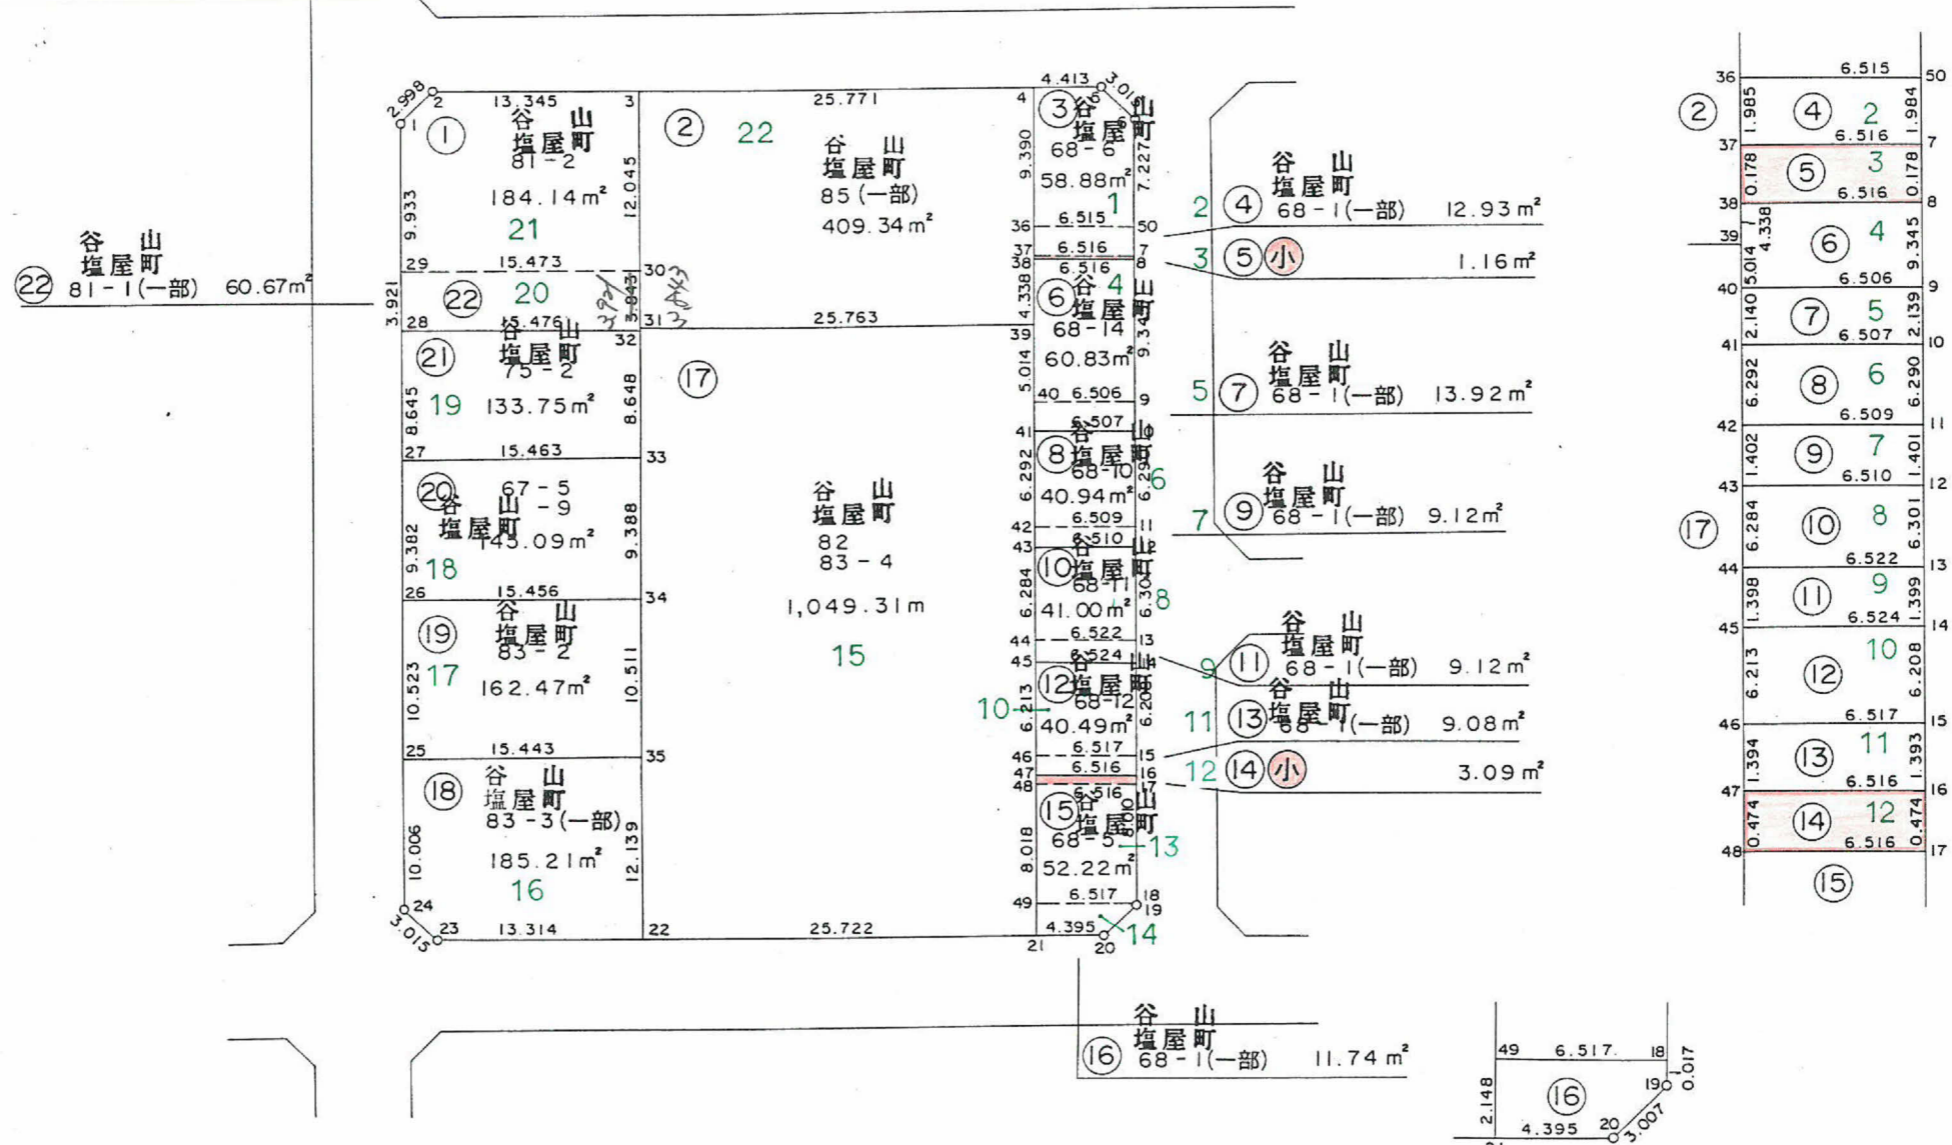
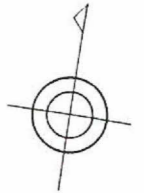


1 : 500

# 出来形確認原図

60-1BL 2,694.56㎡

町名	谷山中央5丁目
地番	24

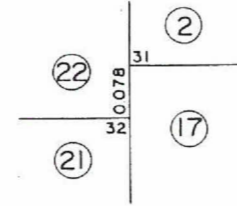

この図面等は、土地区画整理事業に関する参考資料として提供しています。  
 ○図面等は換地処分時のものであり、現在の状況とは異なる場合があります。  
 ○図面等によって、境界等が確定されるものではありません。