
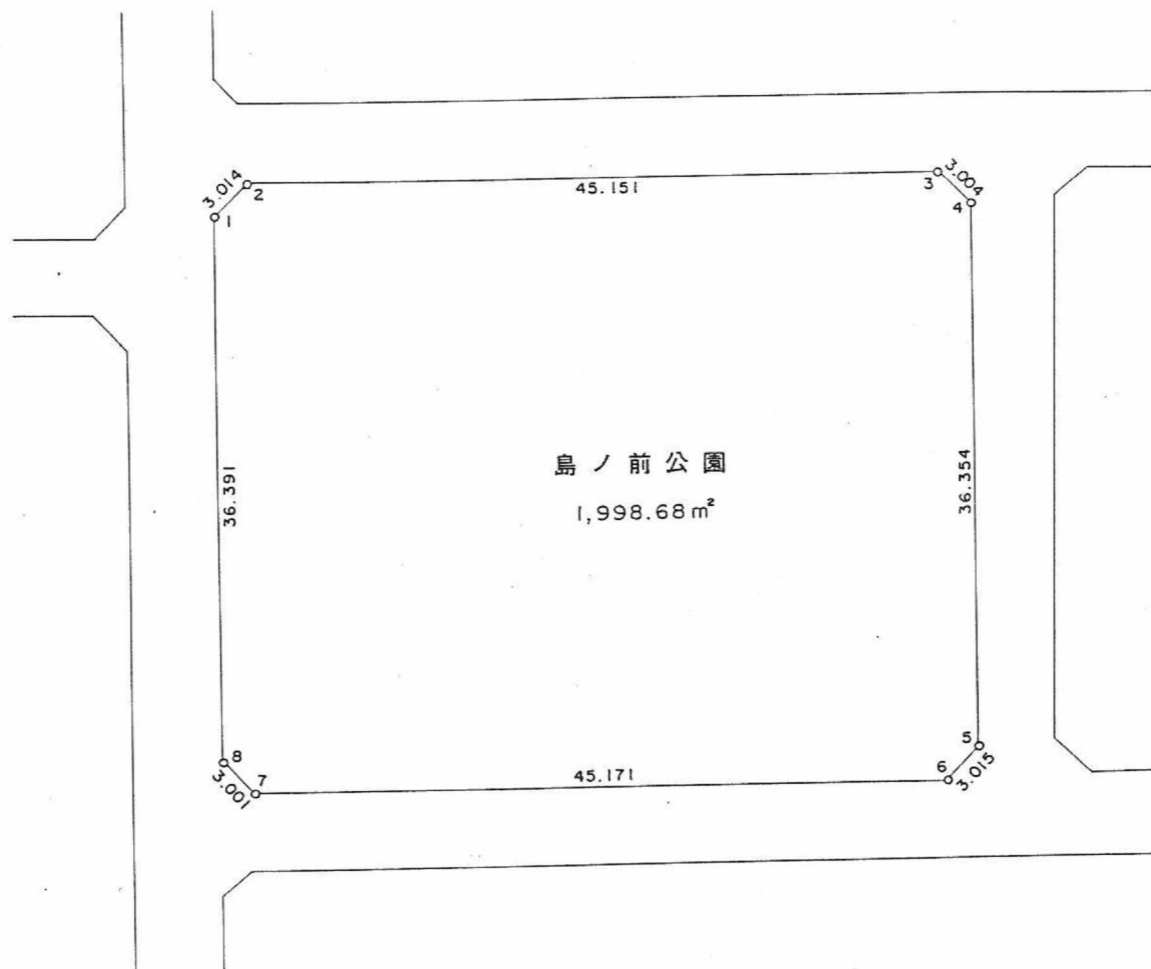


1:500

# 出来形確認原図

65BL 1,998.68 m<sup>2</sup>

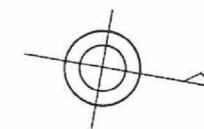

この図面等は、土地区画整理事業に関する参考資料として提供しています。  
○図面等は換地処分時のものであり、現在の状況とは異なる場合があります。  
○図面等によって、境界等が確定されるものではありません。