


- ⑥ 下福元町 801-1 (一部) 8.18㎡ 2
- ⑦ 下福元町 800-7 (一部) 0.67㎡ 3
- ⑧ 下福元町 800-6 (一部) 0.28㎡ 4
- ⑨ 下福元町 800-1 (一部) 4.34㎡ 5
- ⑭ 下福元町 801-1 (一部) 7.92㎡ 7
- ⑬ 下福元町 800-7 (一部) 0.64㎡ 8
- ⑫ 下福元町 800-6 (一部) 0.28㎡ 9
- ⑪ 下福元町 800-1 (一部) 4.20㎡ 10

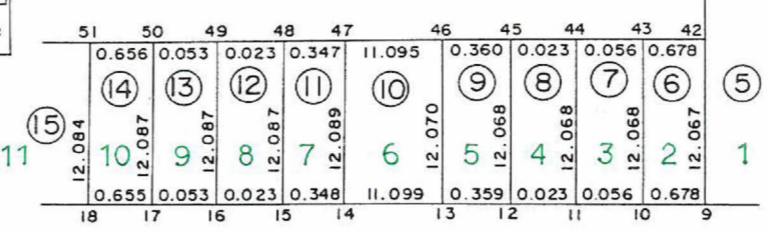

町名	谷山中央6丁目
地番	①9

この図面等は、土地区画整理事業に関する参考資料として提供しています。  
 ○図面等は換地処分時のものであり、現在の状況とは異なる場合があります。  
 ○図面等によって、境界等が確定されるものではありません。