
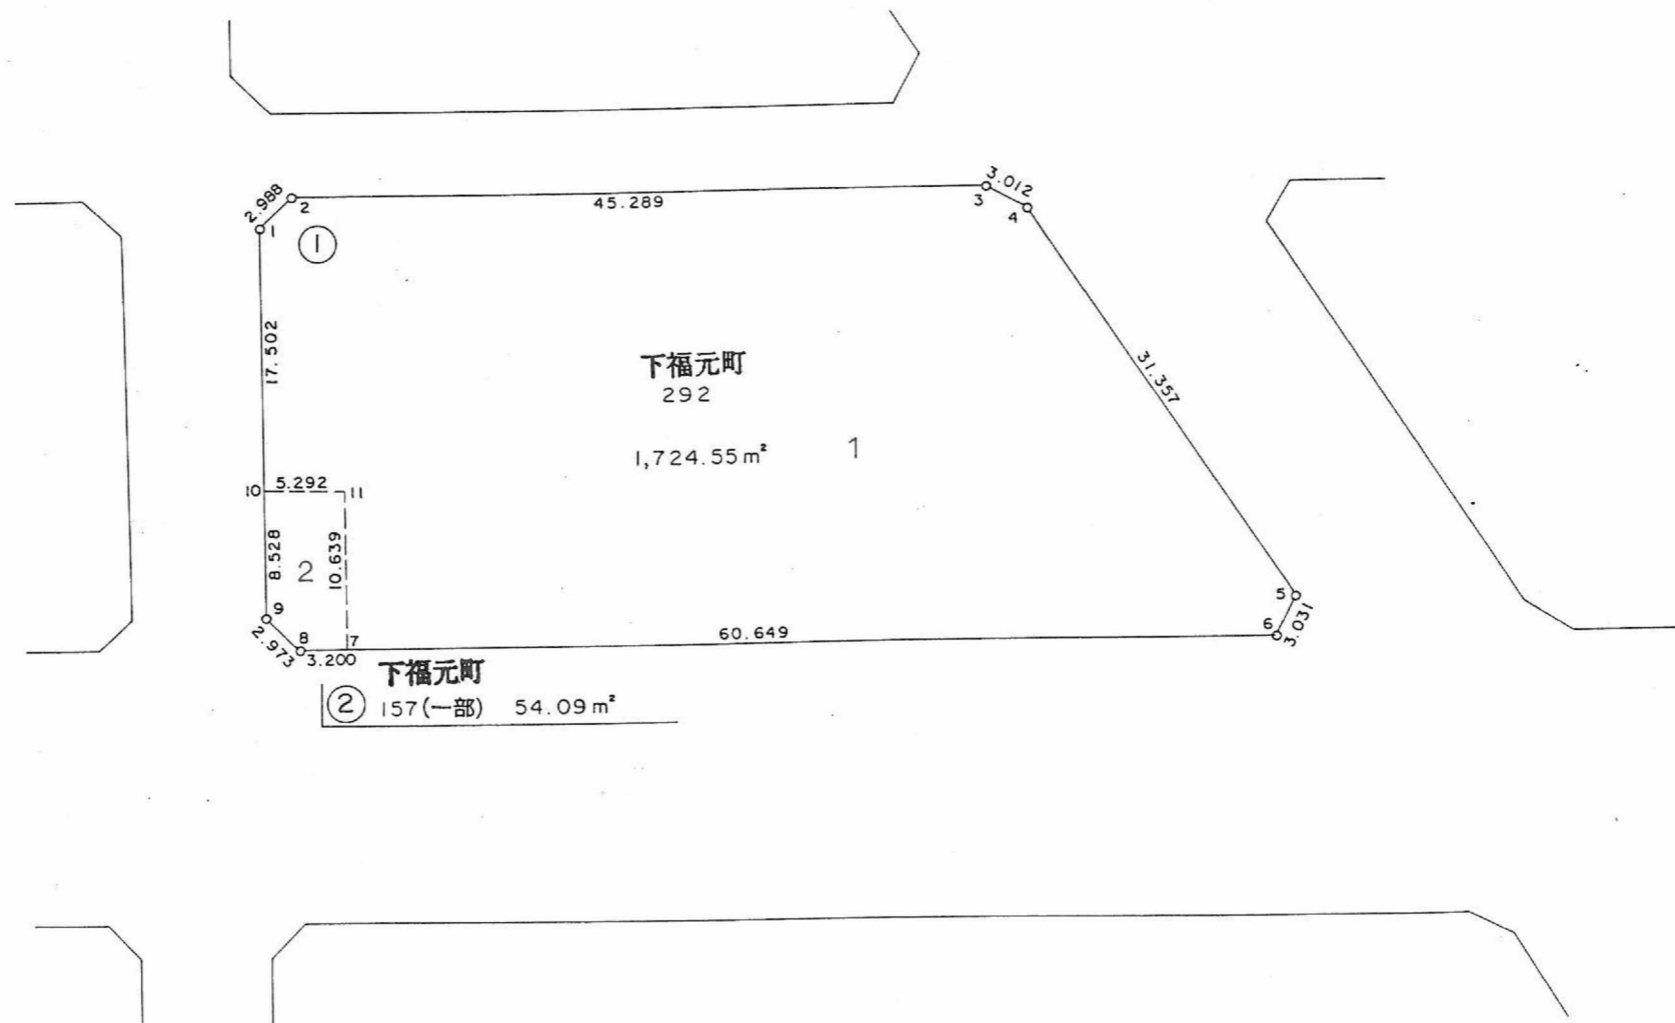


1:500

出来形確認原図

115 BL 1,778.64 m²

町名	谷山中央6丁目
地番	③③

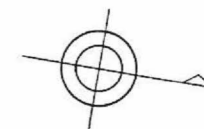

この図面等は、土地区画整理事業に関する参考資料として提供しています。
○図面等は換地処分時のものであり、現在の状況とは異なる場合があります。
○図面等によって、境界等が確定されるものではありません。