
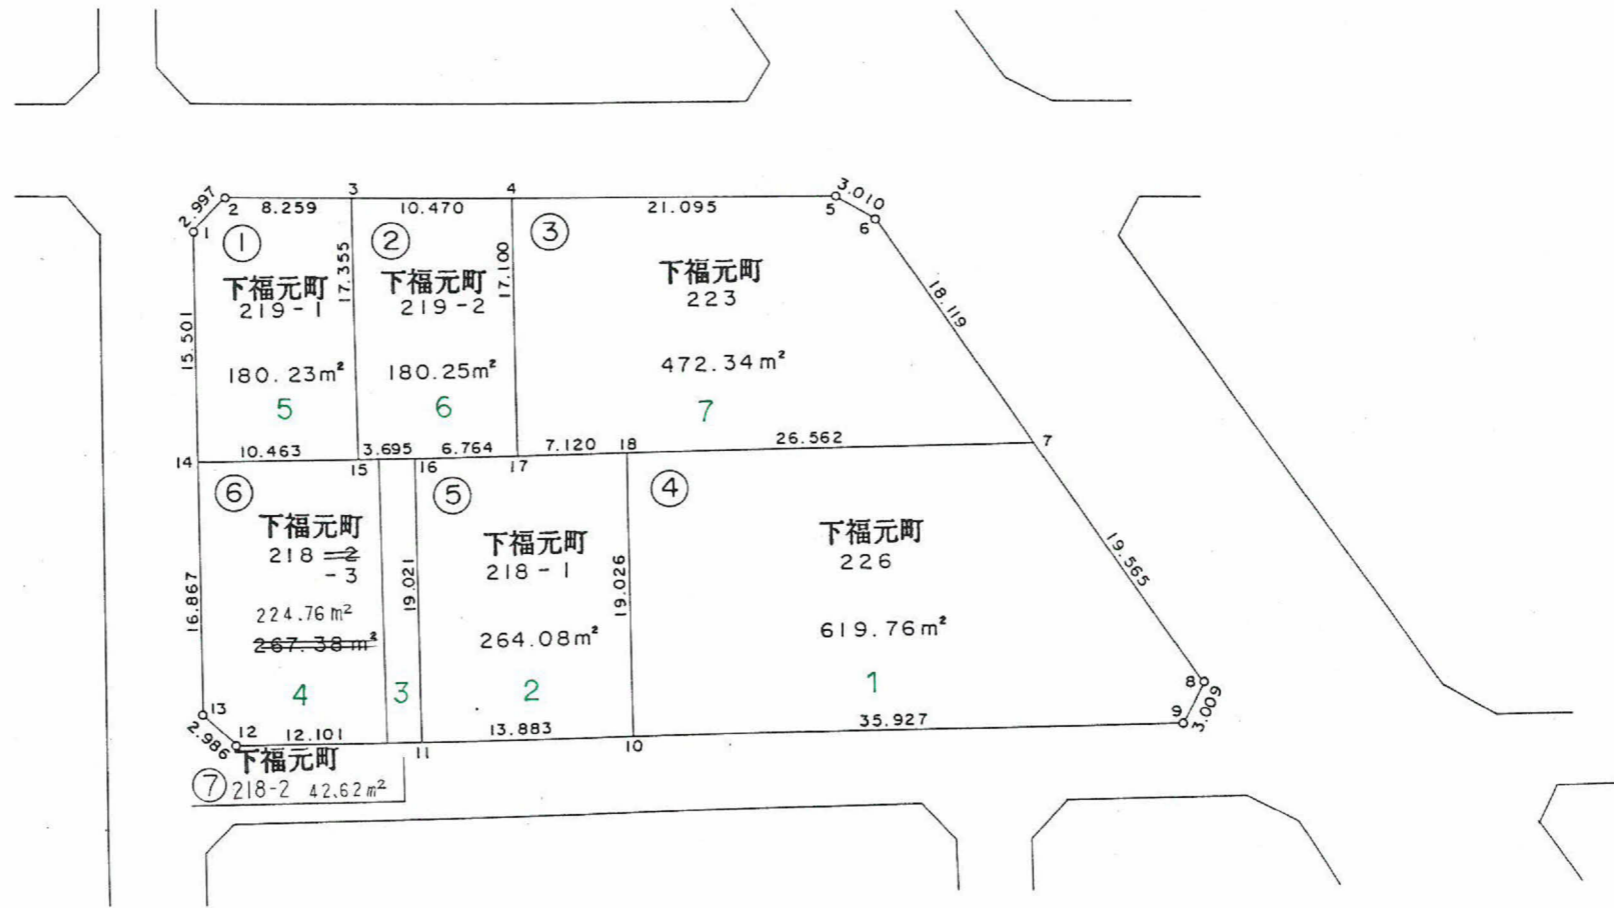


1:500

出来形確認原図

94 B L 1,984.07m²

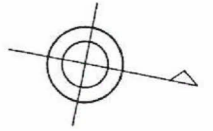

この図面等は、土地区画整理事業に関する参考資料として提供しています。
 ○図面等は換地処分時のものであり、現在の状況とは異なる場合があります。
 ○図面等によって、境界等が確定されるものではありません。

町名	谷山中央6丁目
地番	⑤1