
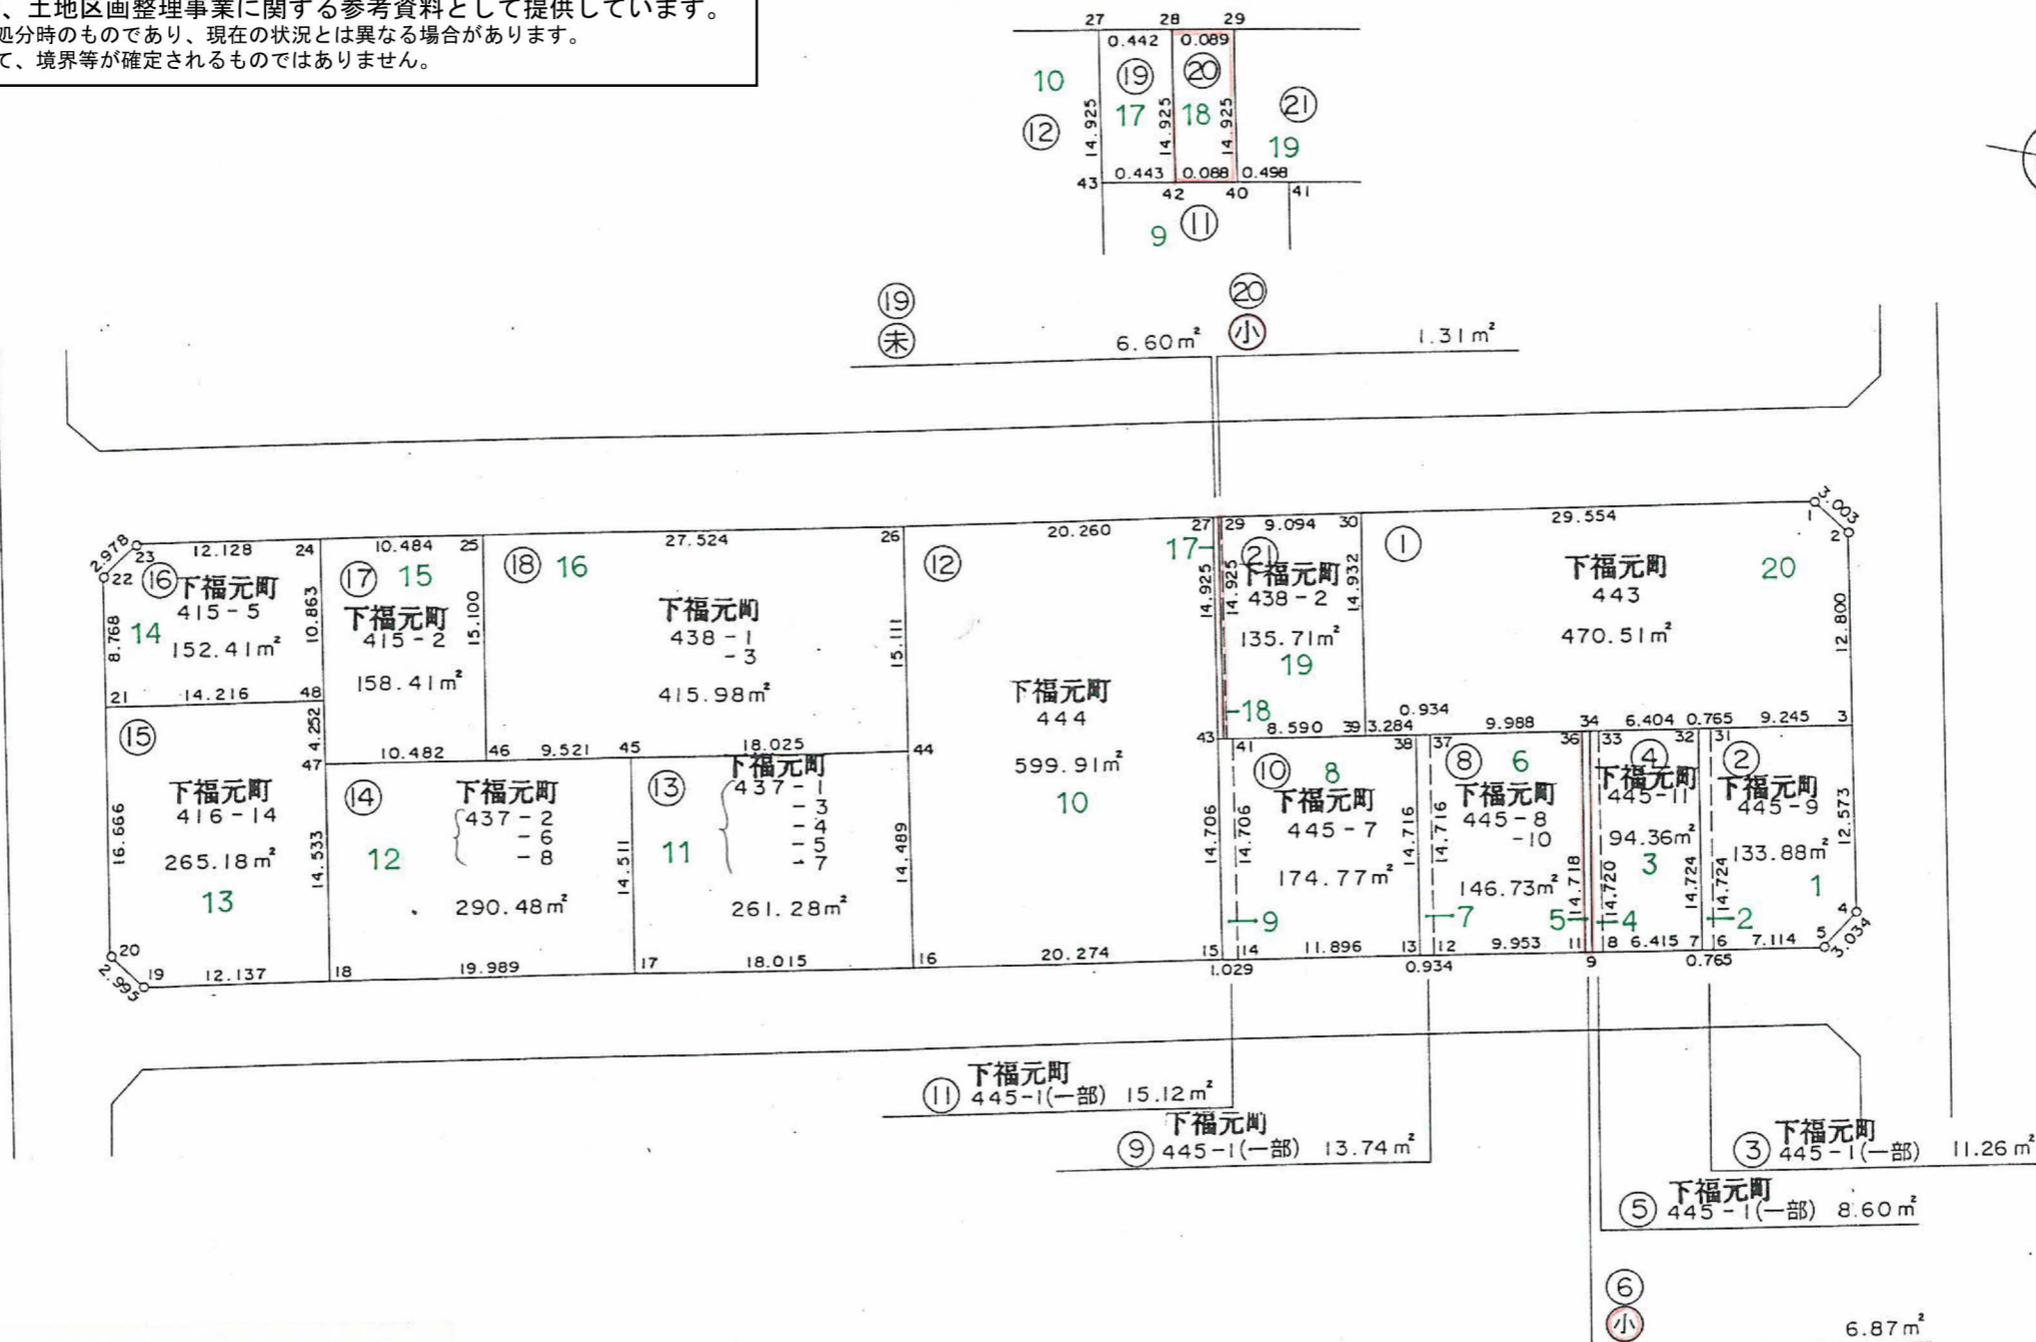


1 : 500

# 出来形確認原図

3 | B L 3,363.21m<sup>2</sup>

この図面等は、土地区画整理事業に関する参考資料として提供しています。  
 ○図面等は換地処分時のものであり、現在の状況とは異なる場合があります。  
 ○図面等によって、境界等が確定されるものではありません。

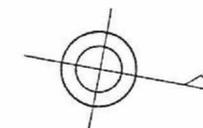

町名	谷山中央7丁目
地番	④④

