

課長	係長	測量士	係

(分筆前)  
確定面積平面圖  $S = \frac{1}{600}$

ブロック番号









168号

新地名 町 丁目

昭和26年11月12日

170	171	172
	168	169
153	154	155

この図面等は、土地区画整理事業に関する参考資料として提供しています。  
○図面等は換地処分時のものであり、現在の状況とは異なる場合があります。  
○図面等によって、境界等が確定されるものではありません。

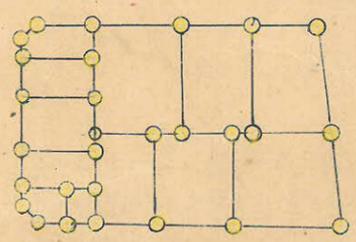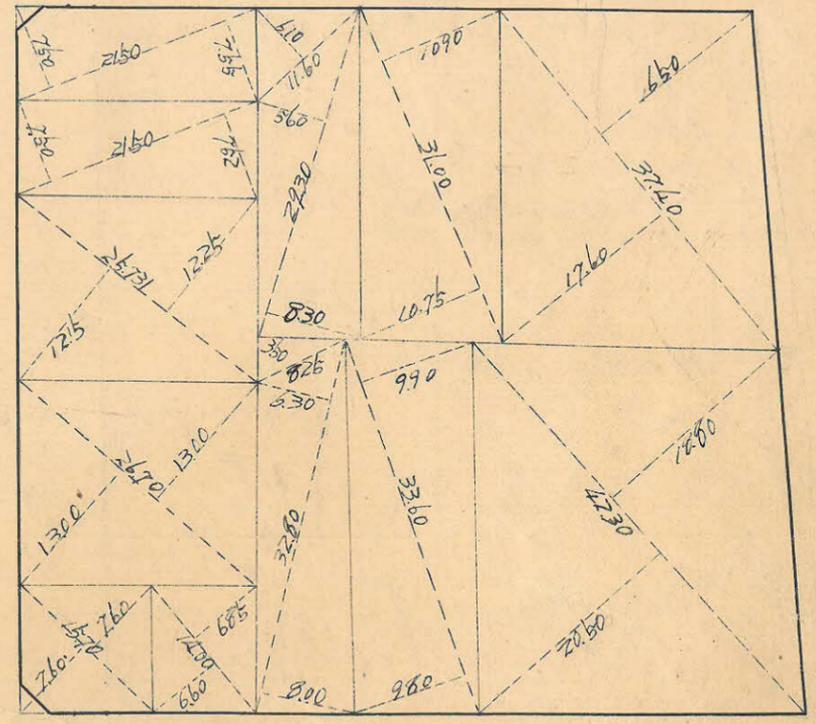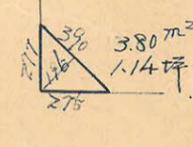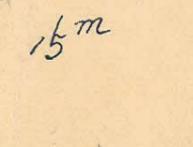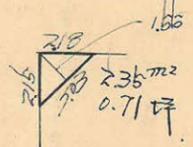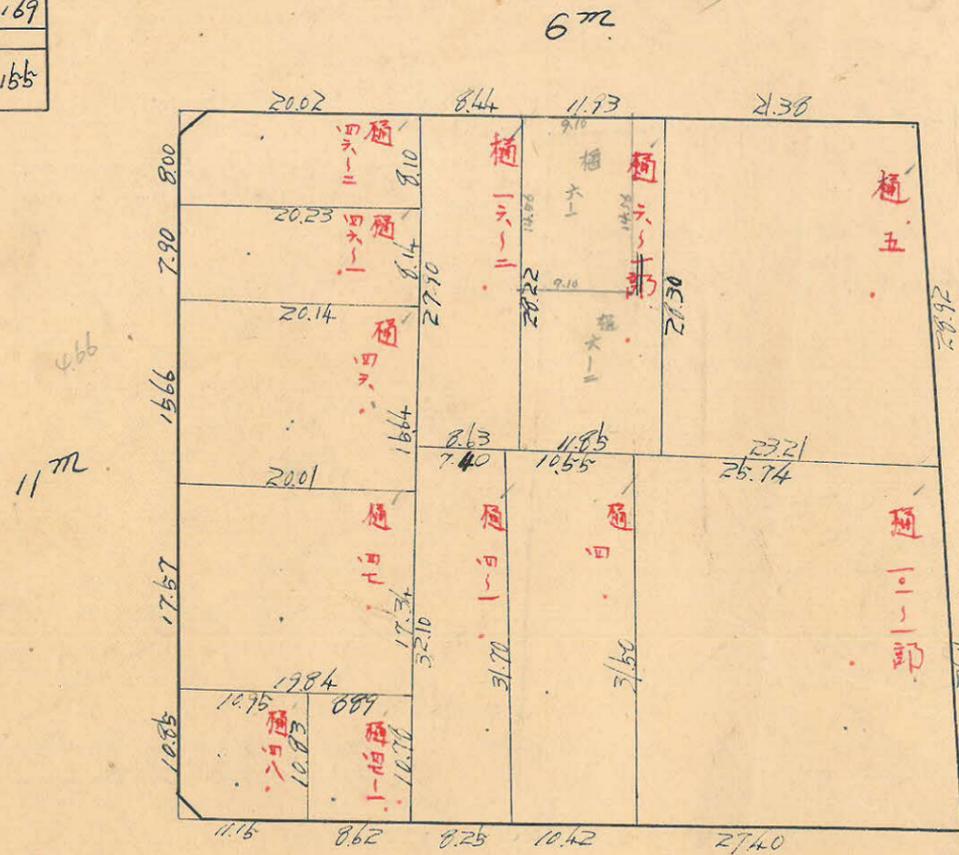

杭28本 口1/2

測量士	測量士	測量士	測量士

